



vervingen. De ventilator via het GBS
regelbaar maken met tijdschakelingen e.d.




deksdorver e.d., geheel verengenen door een nieuw systeem (fabrikaat item afdeling werktuigbouw T049).



Het bestaande W-125 uit ruiste T046 (oude nummering) dient door de ontwerper van deze verkenningstrafing hier compleet weer opgebouwd te worden. Aandachtspunt: de hoogte is hier 3200 "t. Met de heropbouw rekening houdend met de worp van de inductie uitls (derez mogen geen techt vereezokant).




De uitsendingen van de afblaas van de kelder
samenvoegen tot uitzending. De uitzending in
het preekje laten uitkomen. Hierop de
kunststof kanalen (minimaal bovenkant op 60
cm onder motreide) overgeven in het terrein.
De uitsending van de afblaas van de kelder
samenvoegen tot uitzending. De uitzending in
het preekje laten uitkomen. Hierop de
kunststof kanalen (minimaal bovenkant op 60
cm onder motreide) overgeven in het terrein.

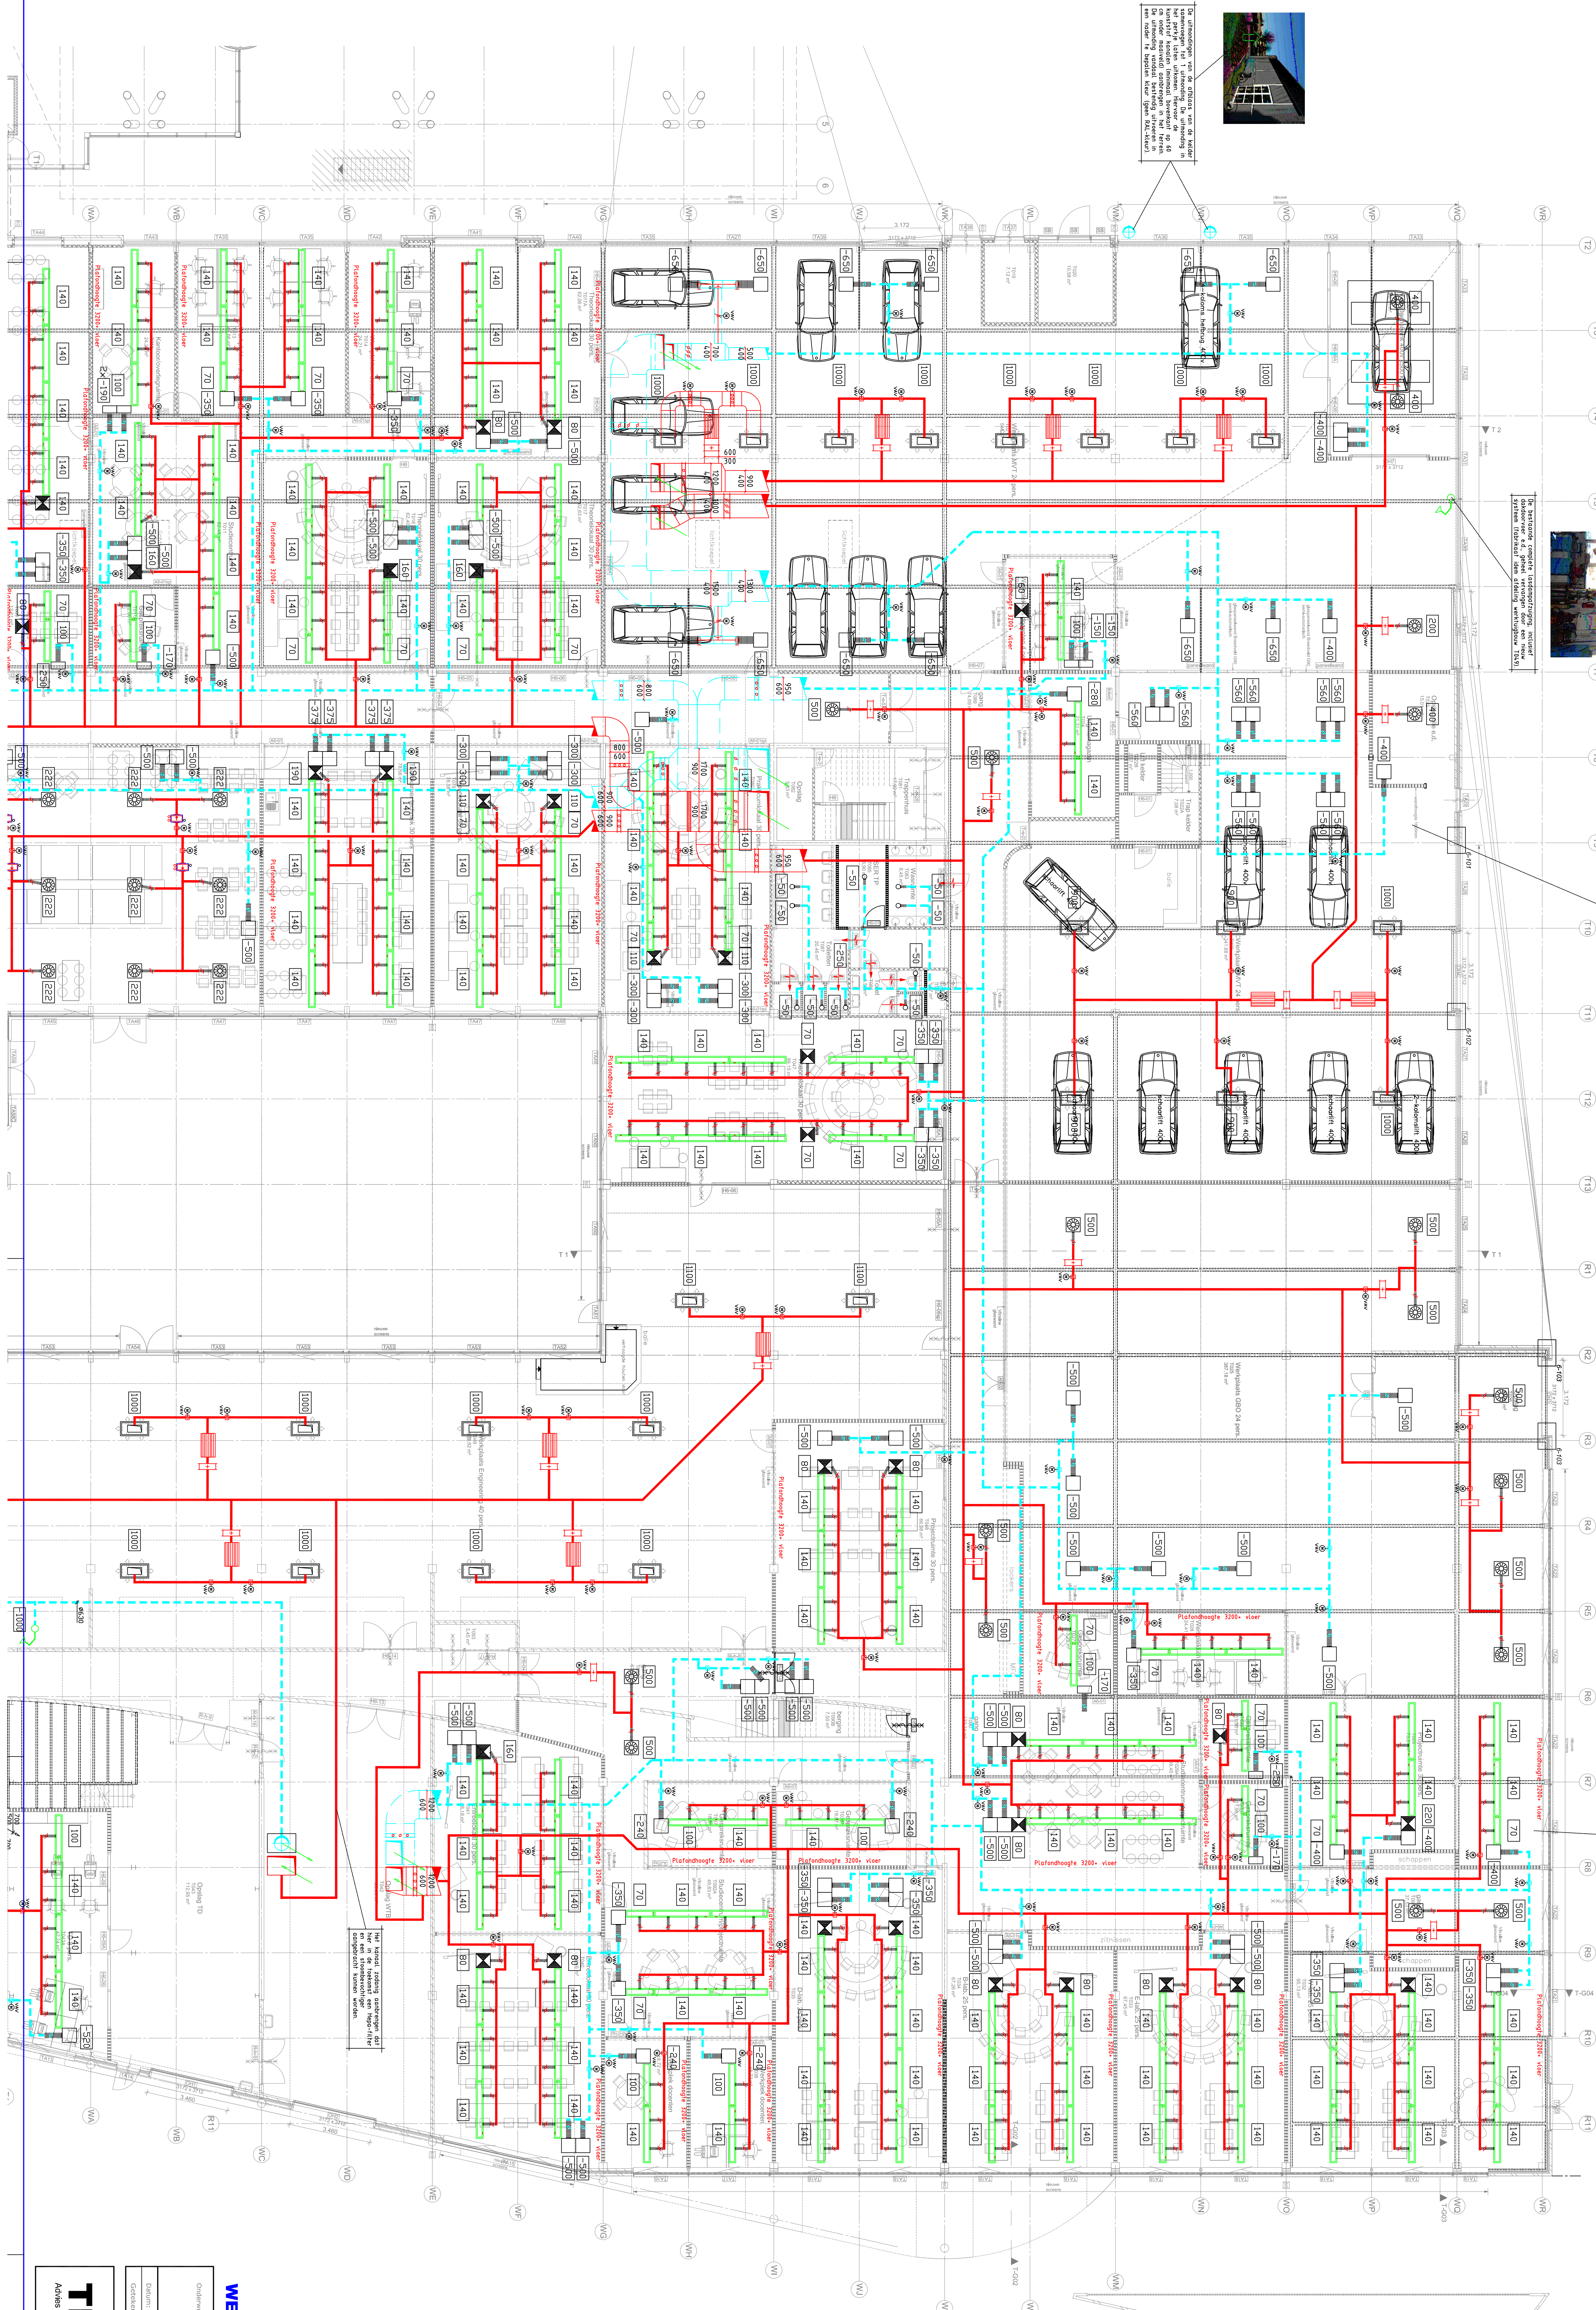

WERKOMSCHRIJVING

Onderwerp:		Fase 6 - bwd T Graafschap College Werktuigbouwkunde installatie Ventilatie installatie begane grond		Onderaangeper:	
Daarna:	18-02-2022	Formaat:	A0	Overlapper:	
Gebruikt:	SG	Schaal:	1:100		

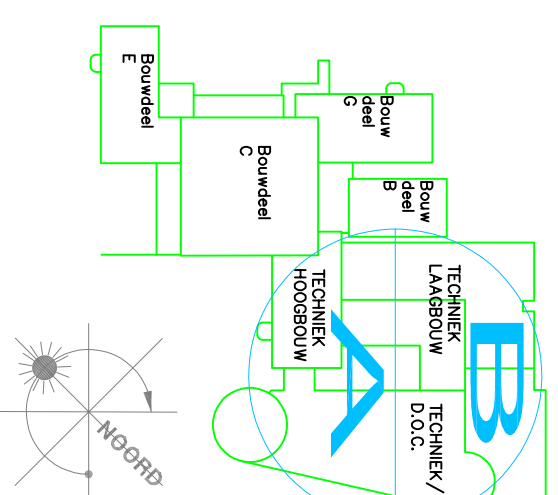

TRIAS Advies & Energiemanagement Massastraat 1 7121 DG Aalten T : 0543 - 473 970 I : www.trias-advies.nl E : info@trias-advies.nl	08884 W/B
--	-------------------------

08884