

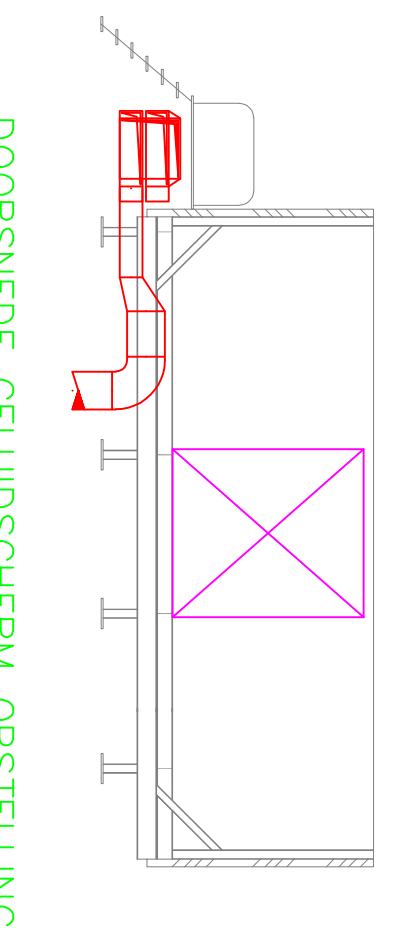
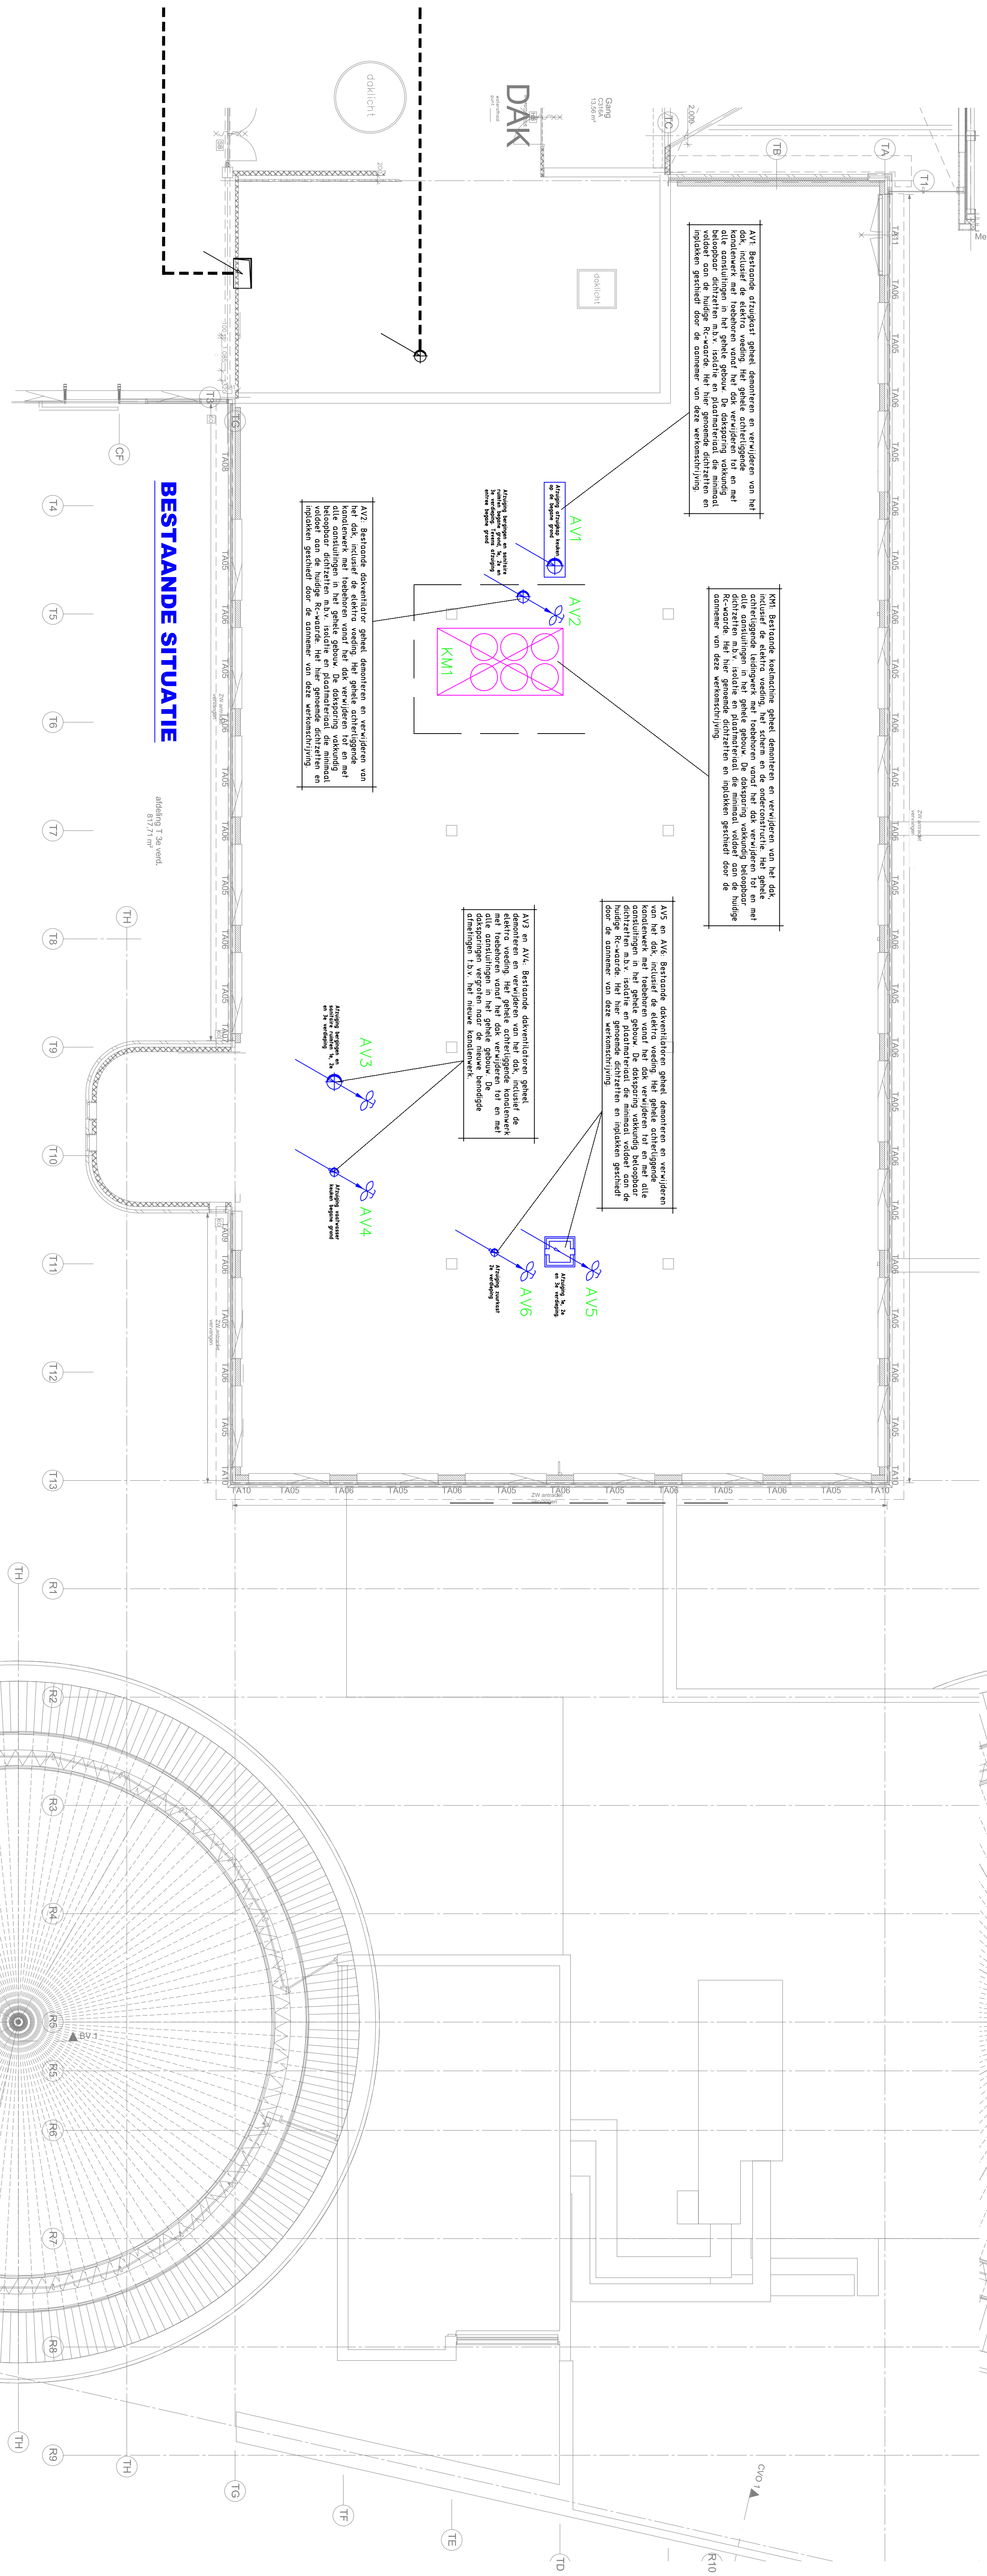


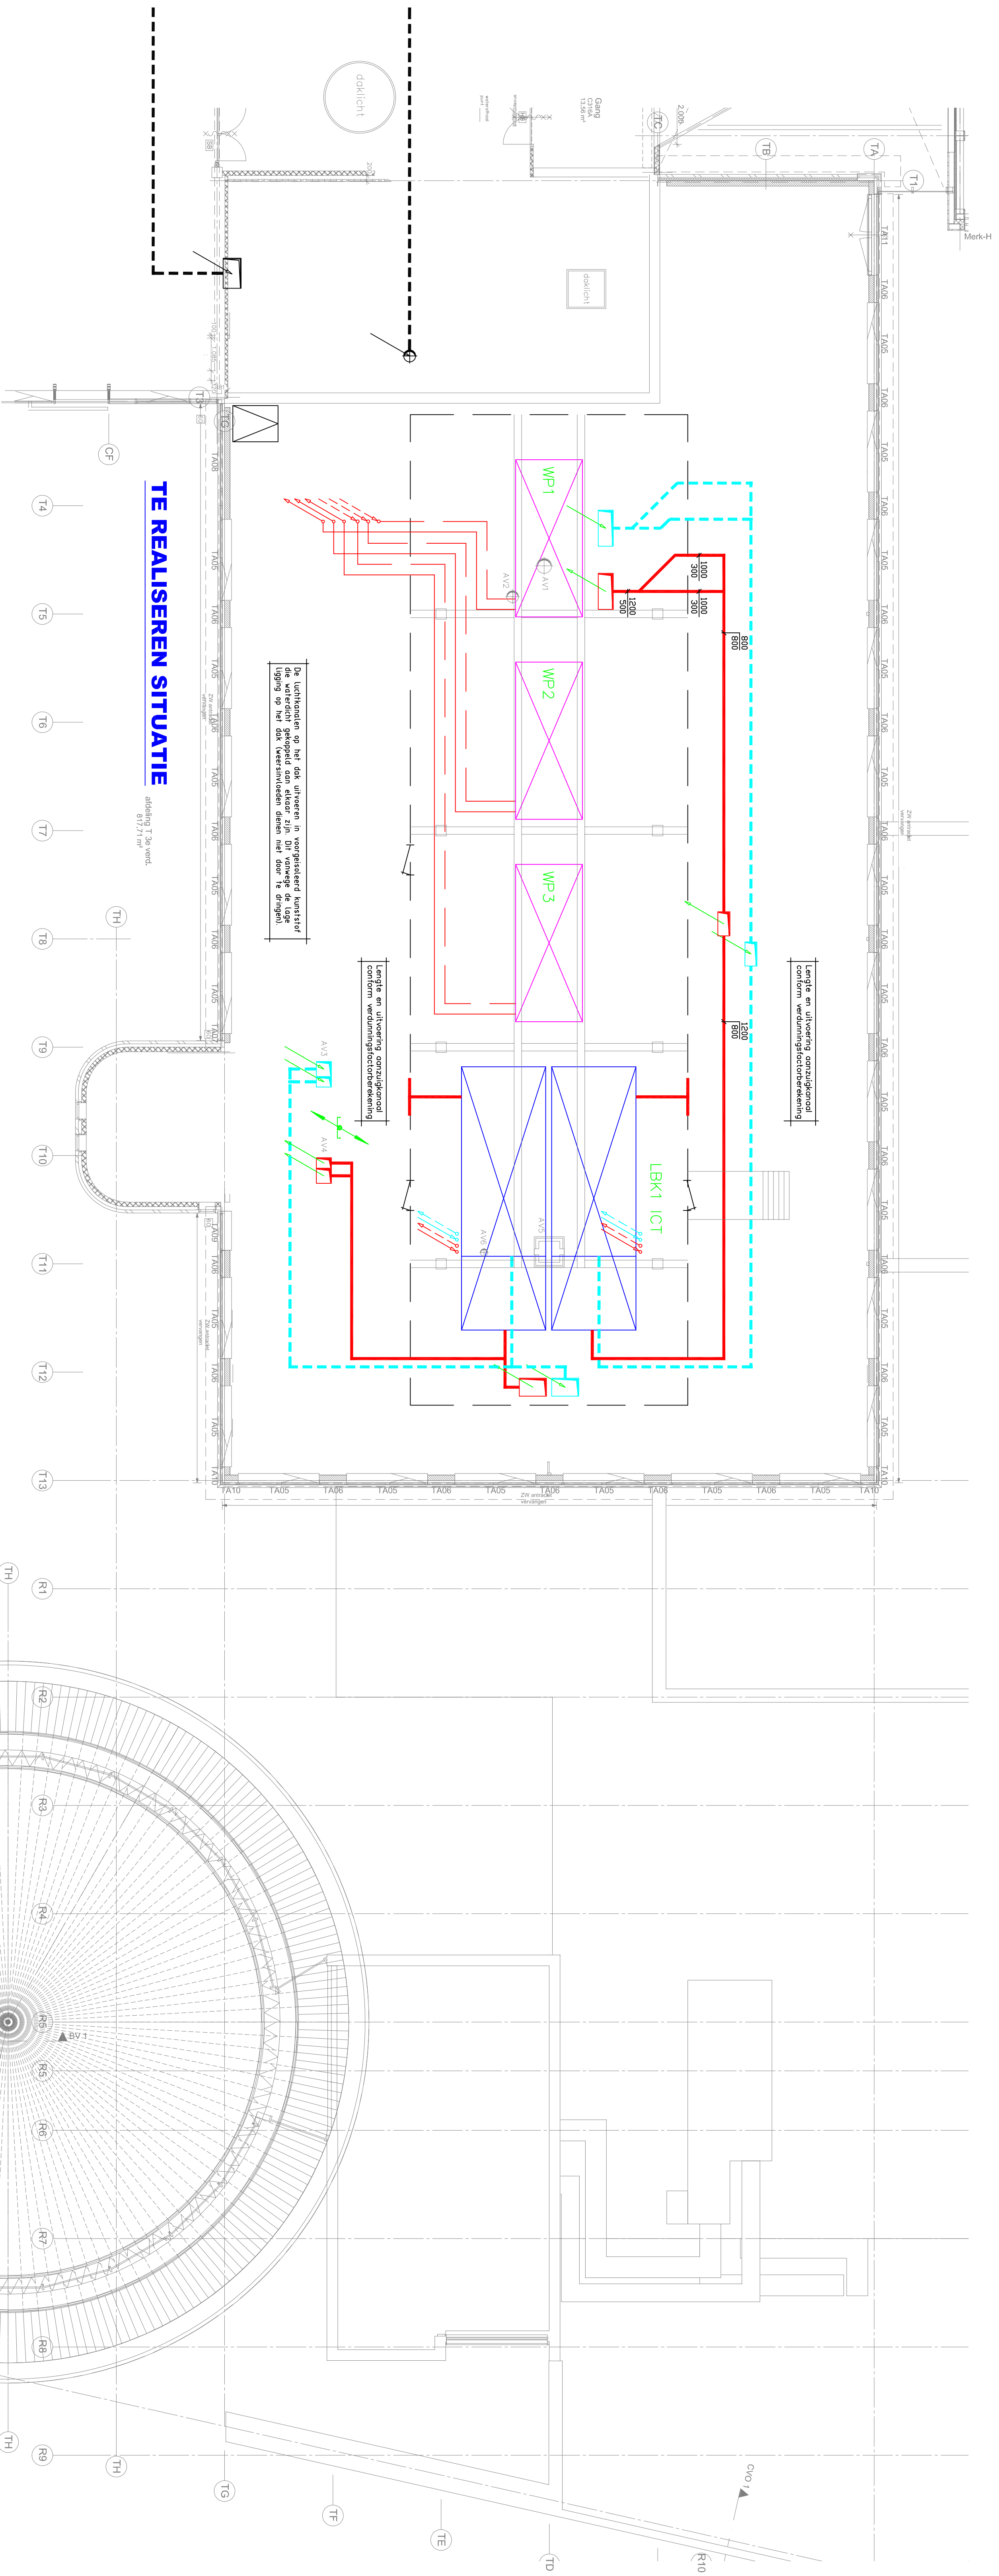

WERKOMSCHRIJVING

Onderwerp		Onderwerp	
Fase 6: bvd T Graafschap College		Graafschap College	
Werkruimte/kundige installatie		J.F. Kermelbaan	
Dak met W-installatie		Doelstelling	
Binnen: 30-05-2022		Tijdsduur: 1:10	
Geslacht: SG		Schakel: 1:100	
		Schakel: 1:100	

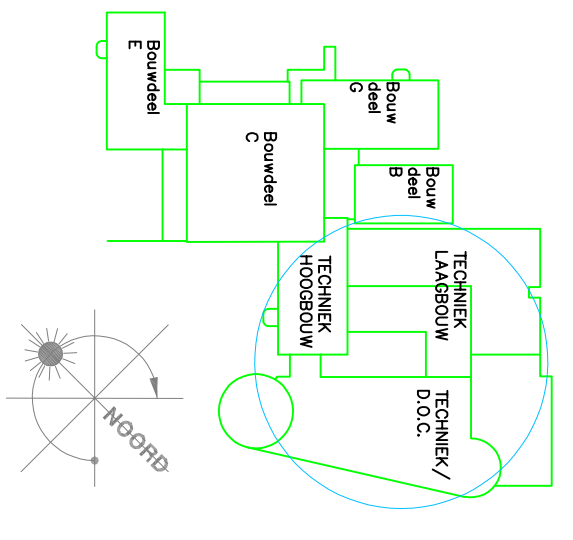

TRIAS
Advies & Energieplanning

Nieuwstraat 1
7121 DG Aalten
T: 0543 - 473 970
E: info@trias-advies.nl

08984
Bijlage: **W5**