



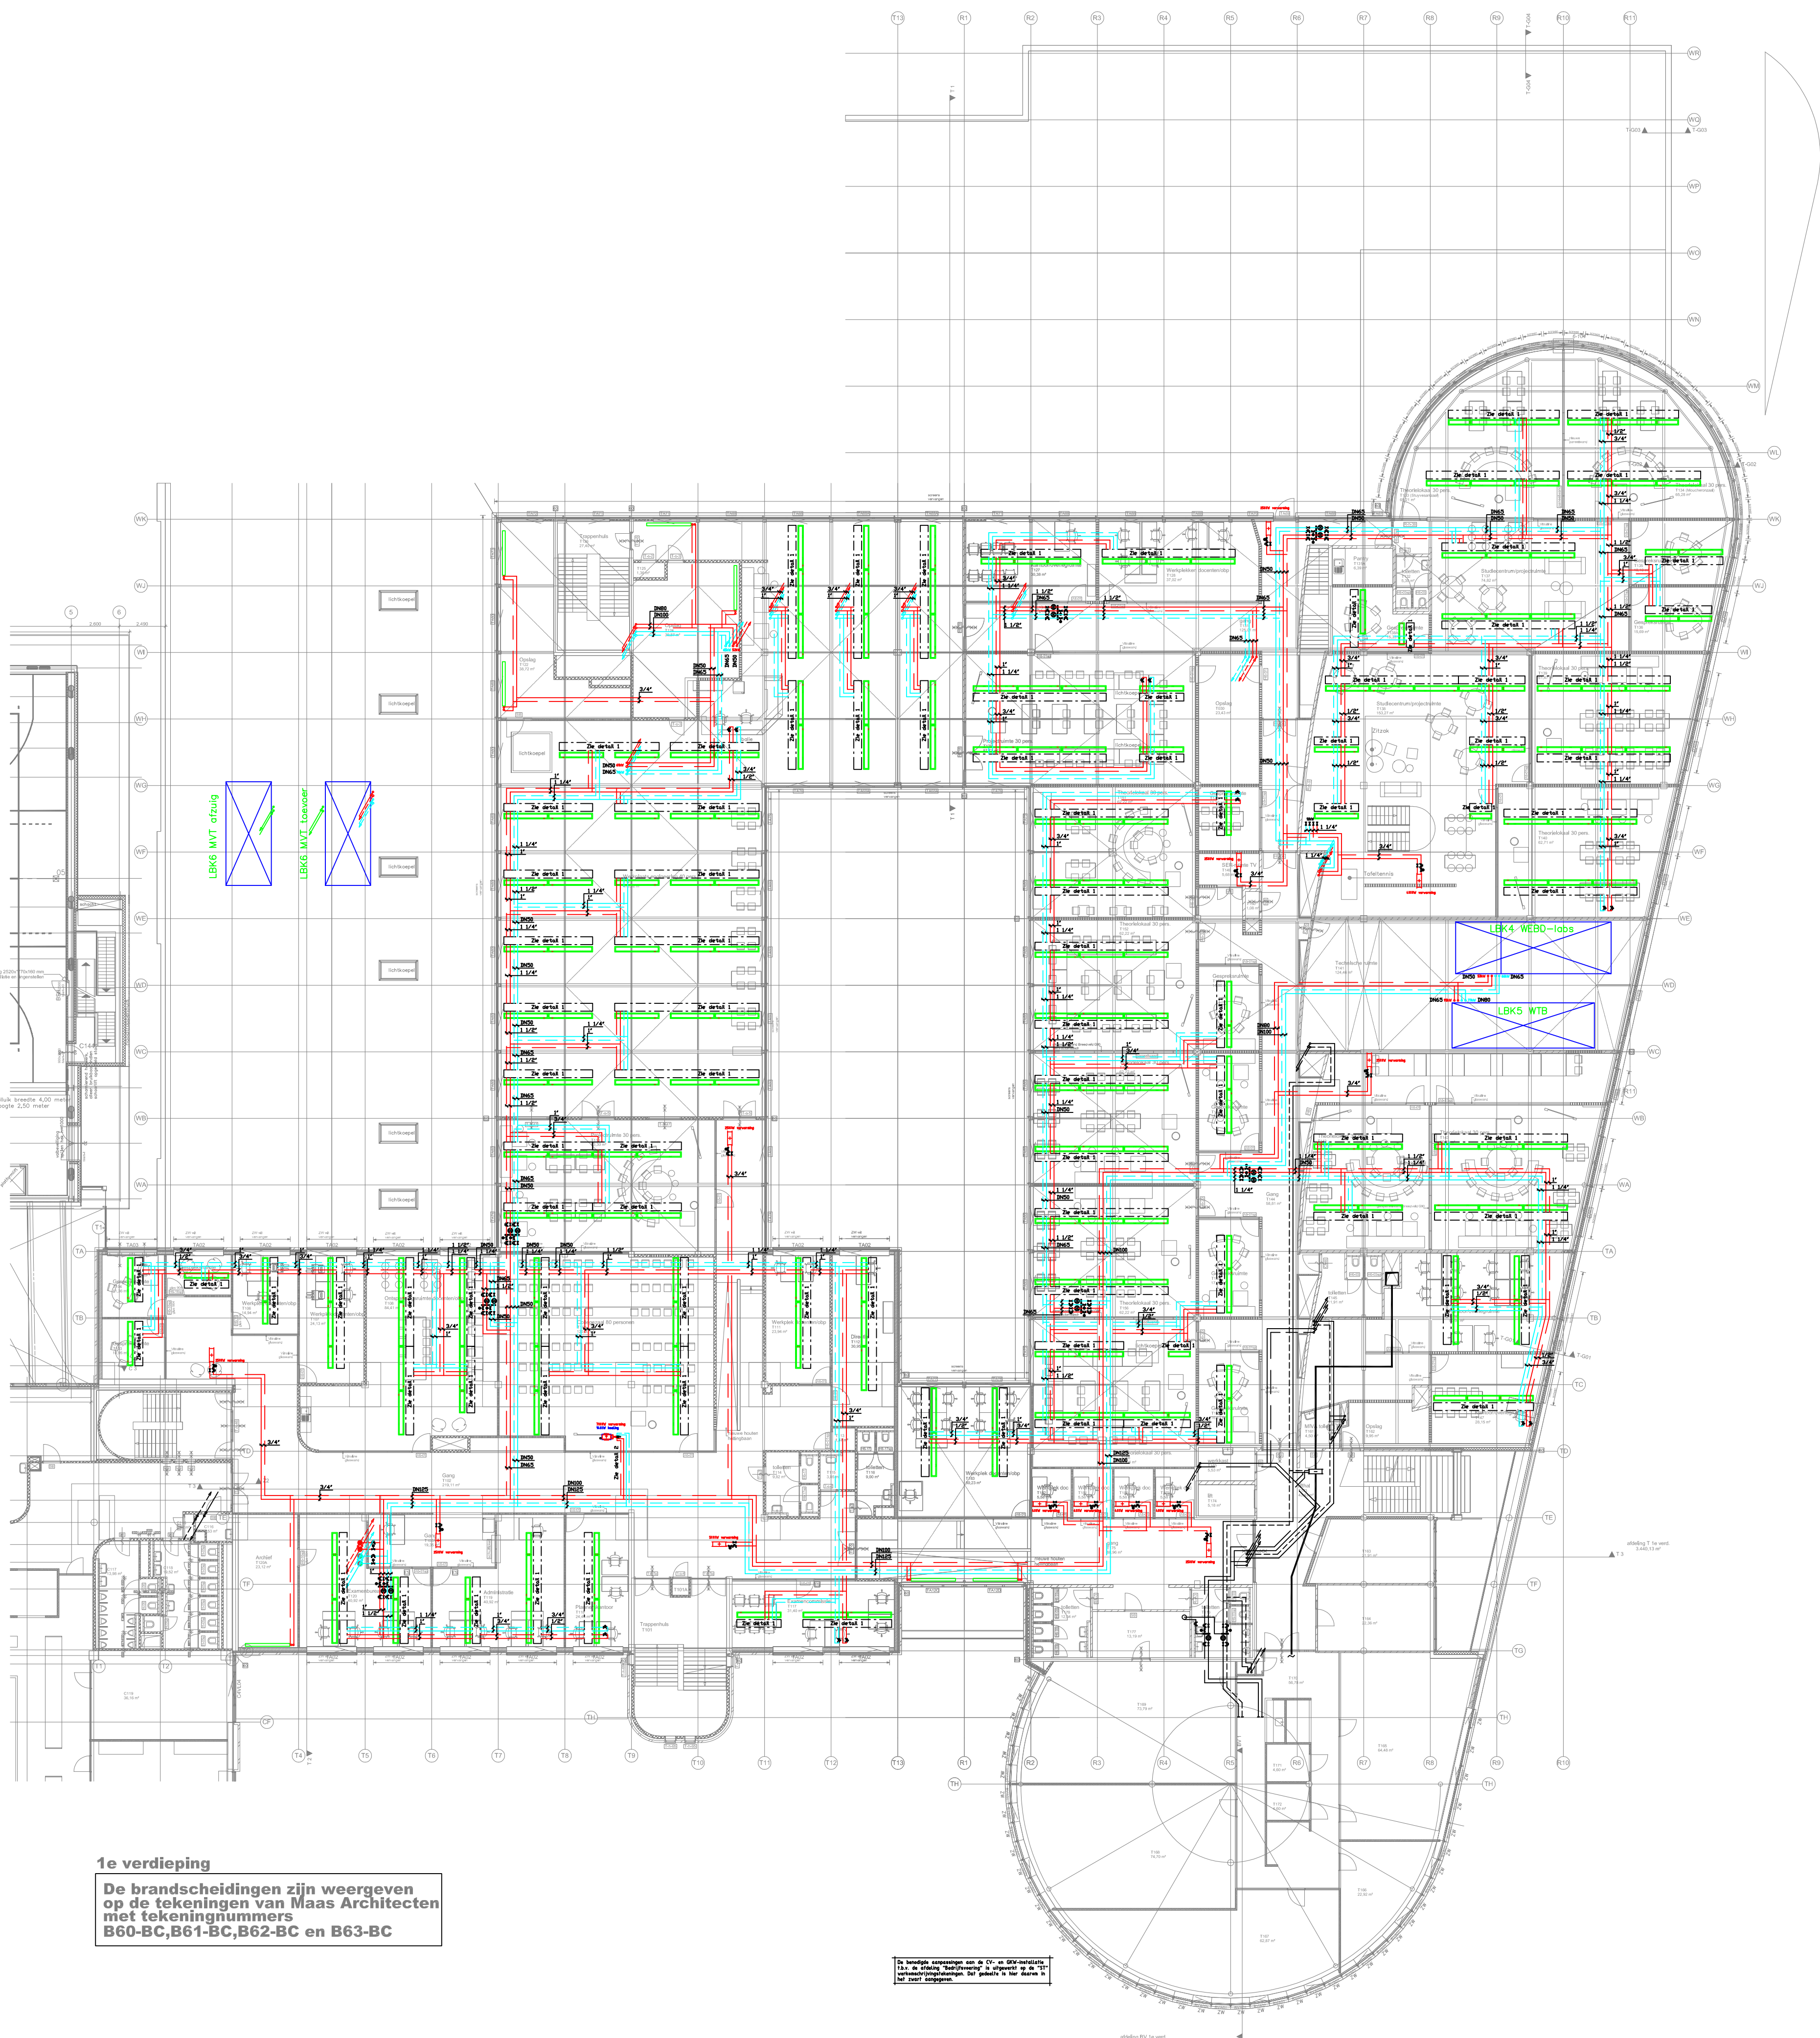

1e verdieping

De brandscheidingen zijn weergegeven op de tekeningen van Maas Architecten met tekeningnummers B60-BC, B61-BC, B62-BC en B63-BC


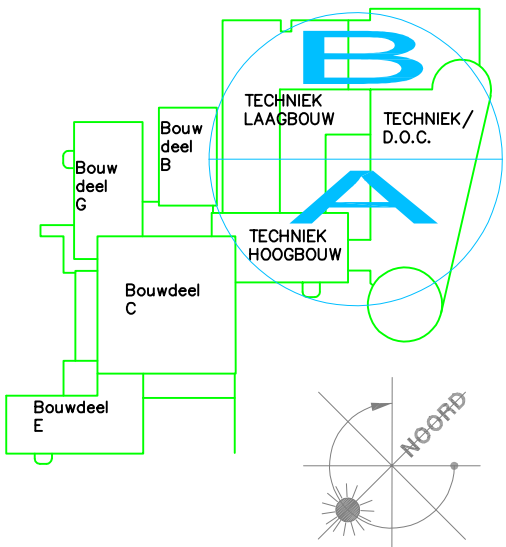

WERKOMSCHRIJVING

|   |            |          |       |                                                                        |  |
|---|------------|----------|-------|------------------------------------------------------------------------|--|
| Onderwerp: Fase 6: bwd T Graafschap College<br>Werktuigbouwkundige installatie<br>CV en GKW installatie 1e verdieping |            |          |       | Opdrachtgever:<br>Graafschap College<br>J.F. Kennedylaan<br>Doetinchem |  |
| Datum:   | 18-03-2022 | Formaat: | A1    | Gewijzigd:                                                             |  |
| Getekend:   | SG         | Schaal:  | 1:200 |                                                                        |  |



Nassastraat 1  
7121 DG Aalten  
T : 0543 - 473 970  
I : [www.trias-advies.nl](http://www.trias-advies.nl)  
E : [info@trias-advies.nl](mailto:info@trias-advies.nl)

Projektnummer:  
**08884**  
Blad:  
**W7**