



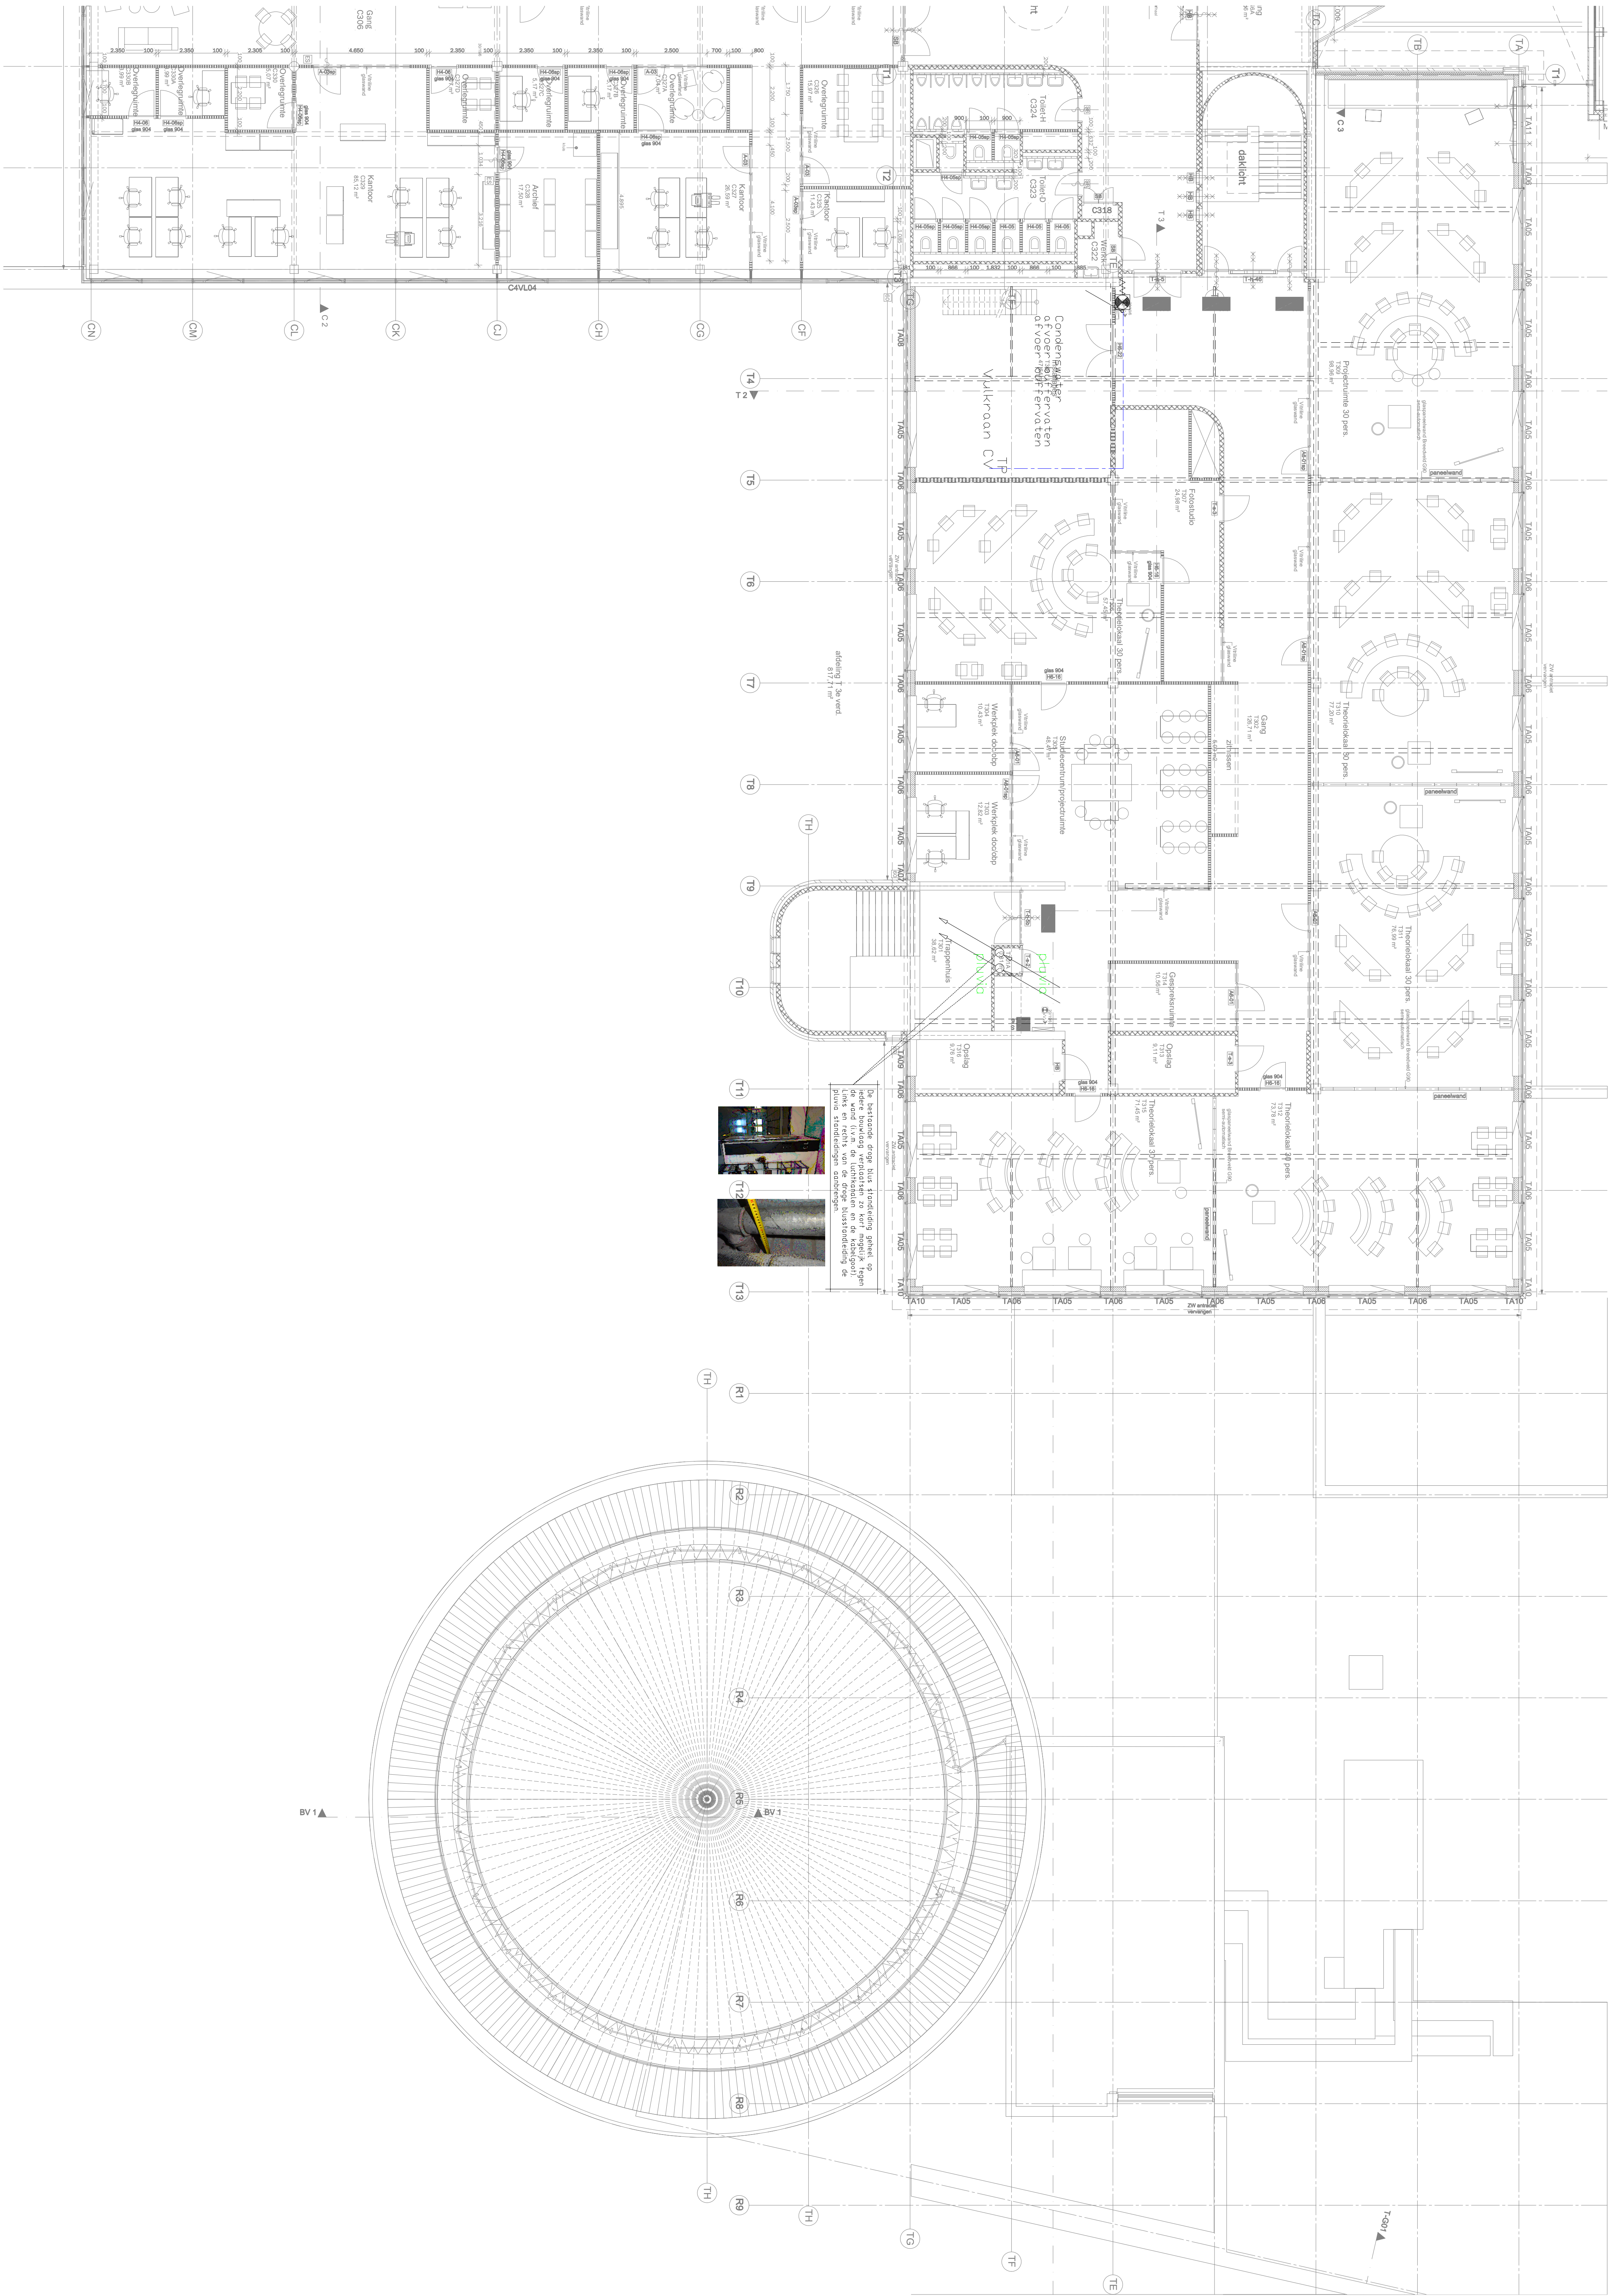

3e verdieping

De brandscheidingen zijn weergegeven op de tekeningen van Maas Architecten met tekeningnummers B60-BC, B61-BC, B62-BC en B63-BC

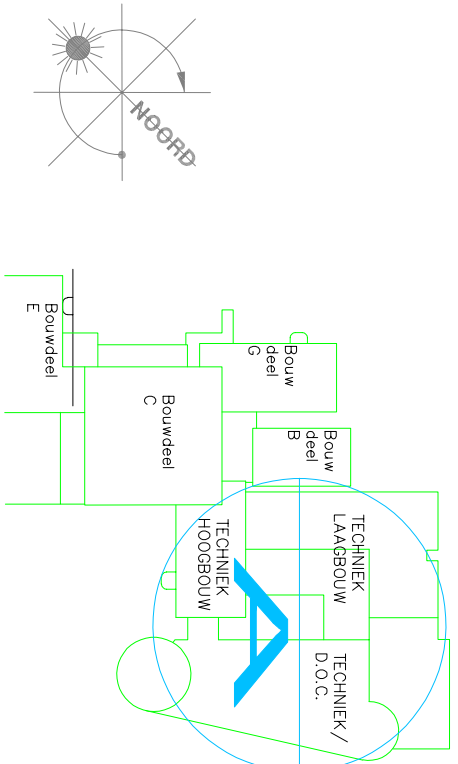

WERKBOESCHRIJF BESTEK

Onderwerp: Fase 6: bwd T Graatschap College Werktuigbouwkundige installatie 3e verd. Hfd 50 t/m 56				Onderaannemer: Graatschap College J.F. Kermeylaan Dordrecht			
Tekening: B60-BC	Formaat: A0	Detaillering: 1:100					
Gedetailleerd: PB	Schaal: 1:100						

Advies & Engineeringbureau

Nieuwstraat 1
7121 DG Aarden
T: 0543 - 423 970
F: 0543 - 423 971
E: info@trias-advies.nl

Projectnummer:
08884
Bouw:
W13