


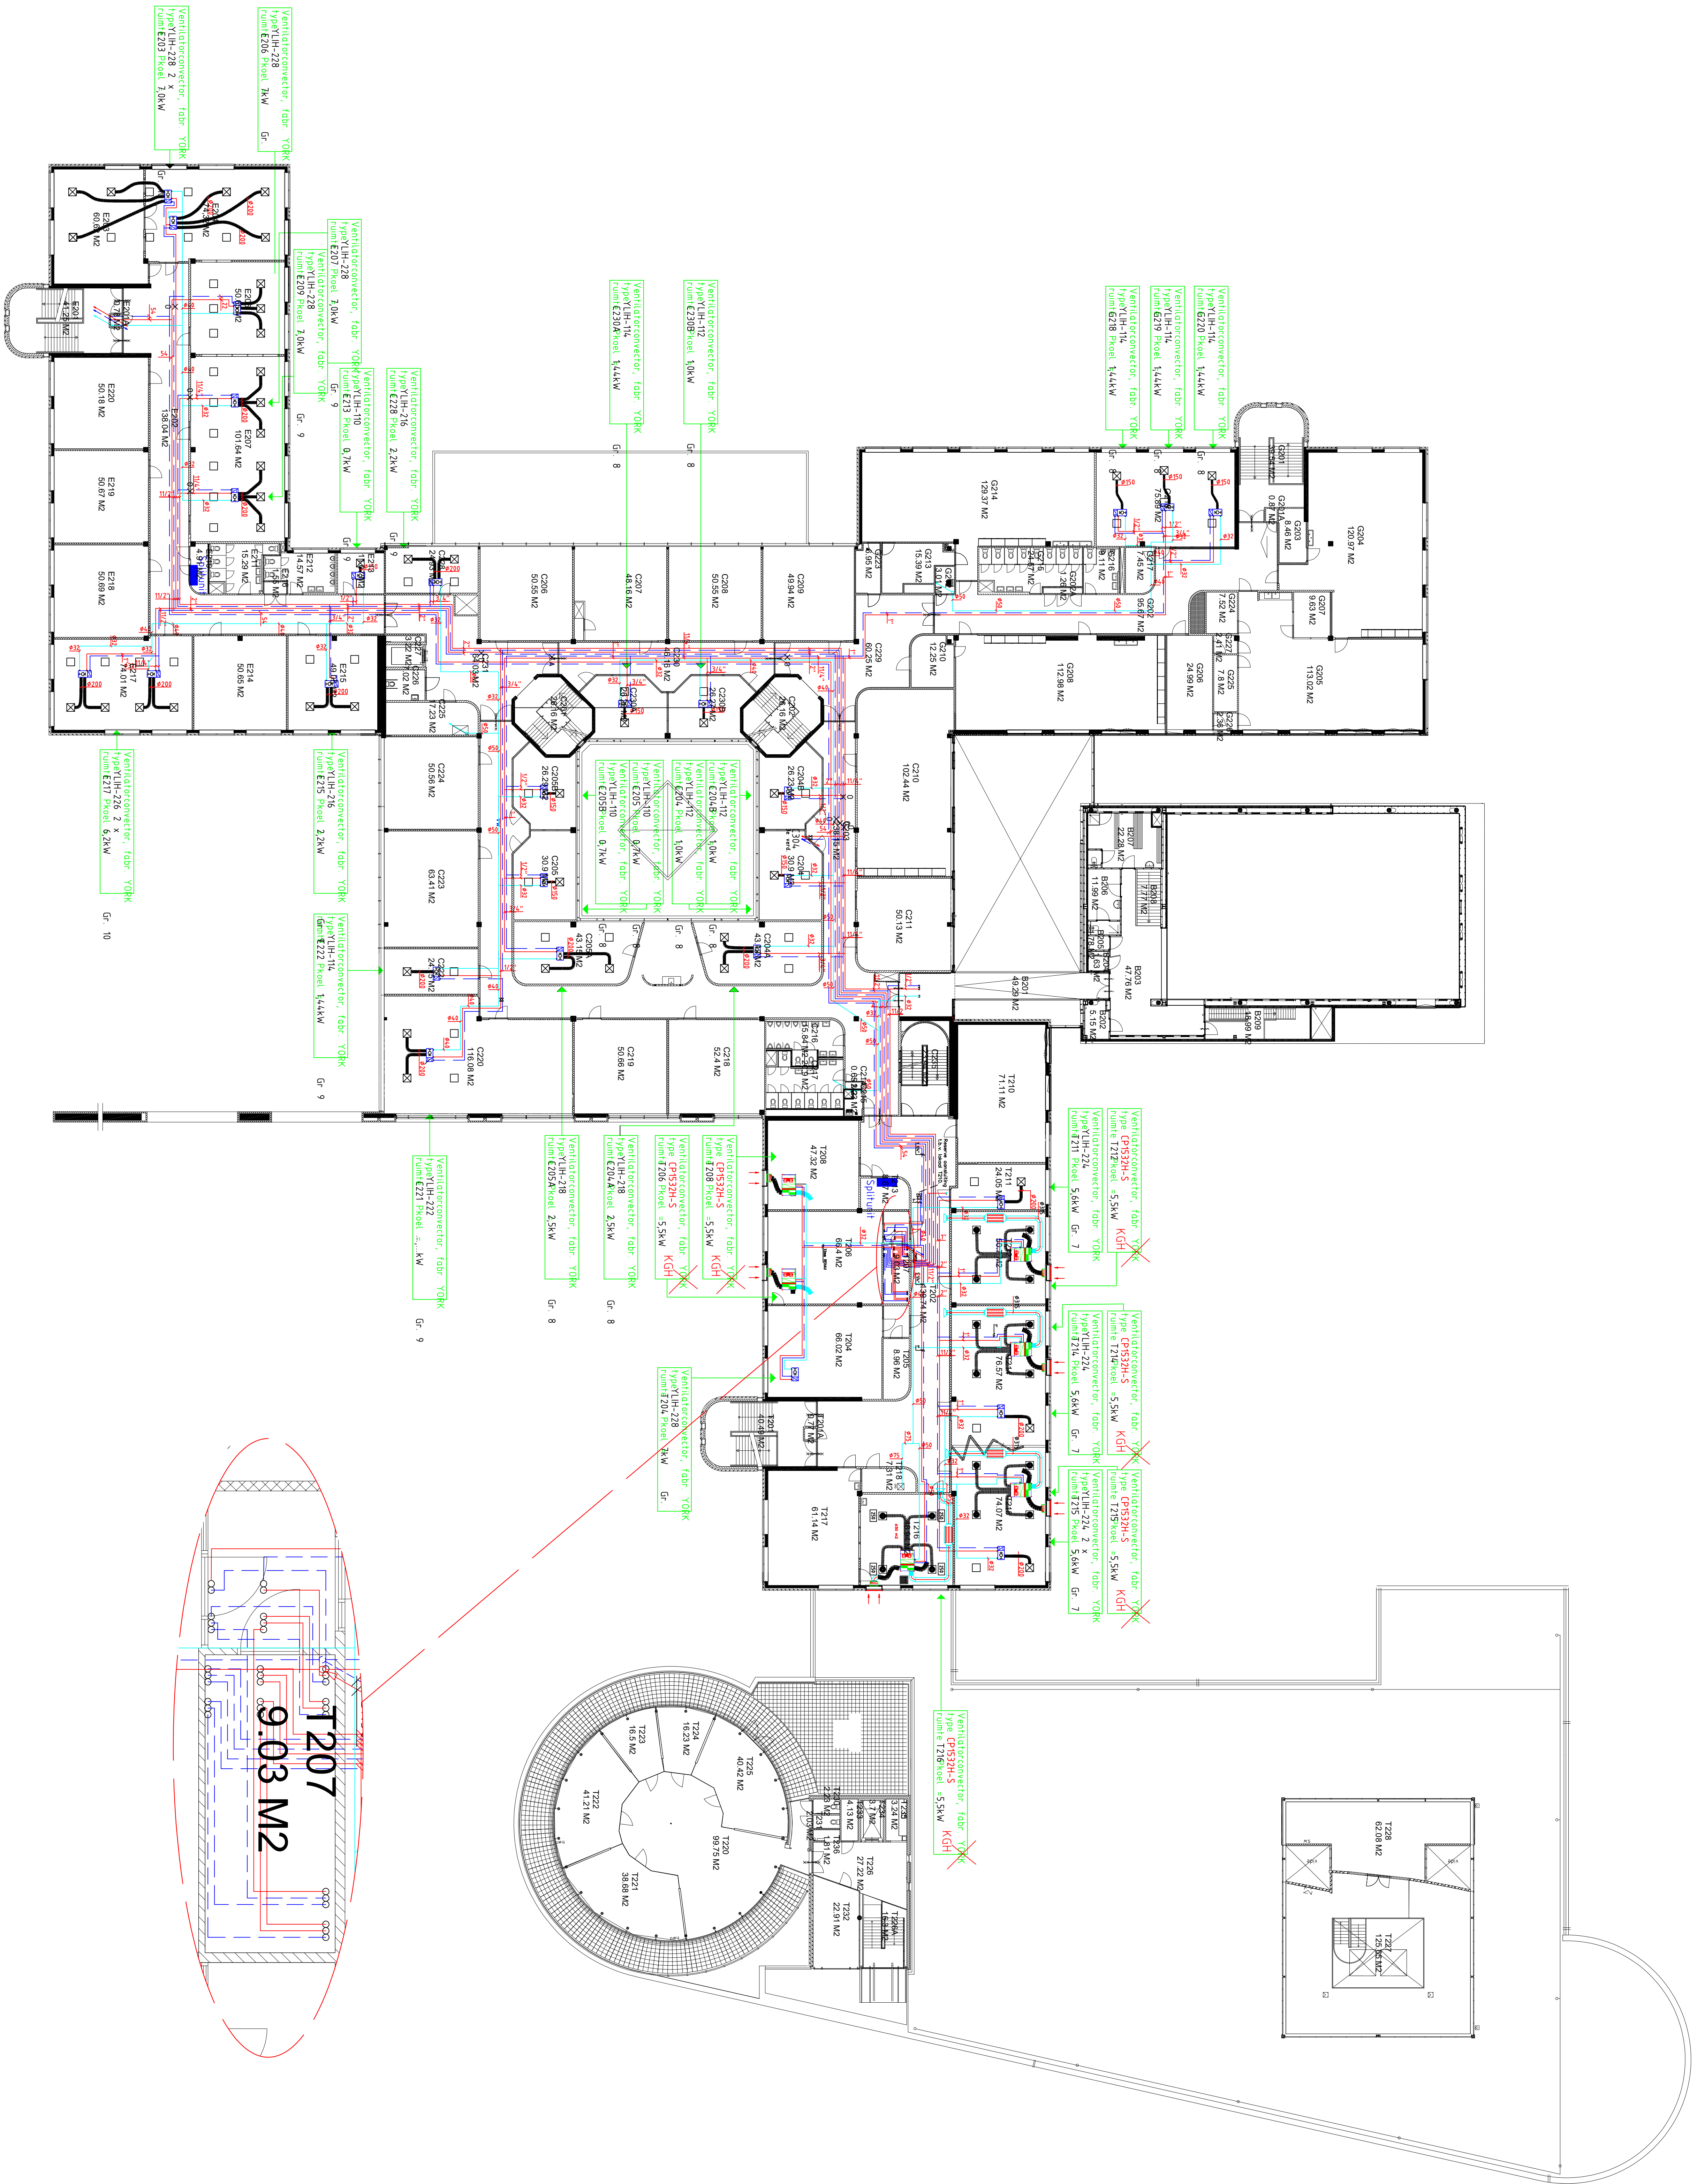

X0 = ontluchtingspunt
XA = Aftrapunt

REVISIE

Project: Gradisch College te Doelincchen

Opdrachtgever: Gradisch College te Doelincchen

Werkonderdeel: Werktuigbouwkunde installatie

2e Verdieping

Plaats: 3416 6710 Baf Ede

Dat: 0318 63 73 75

Fax: 0318 62 23 46

www.ith.nl

installatietechniek

UW totaalinstallateur