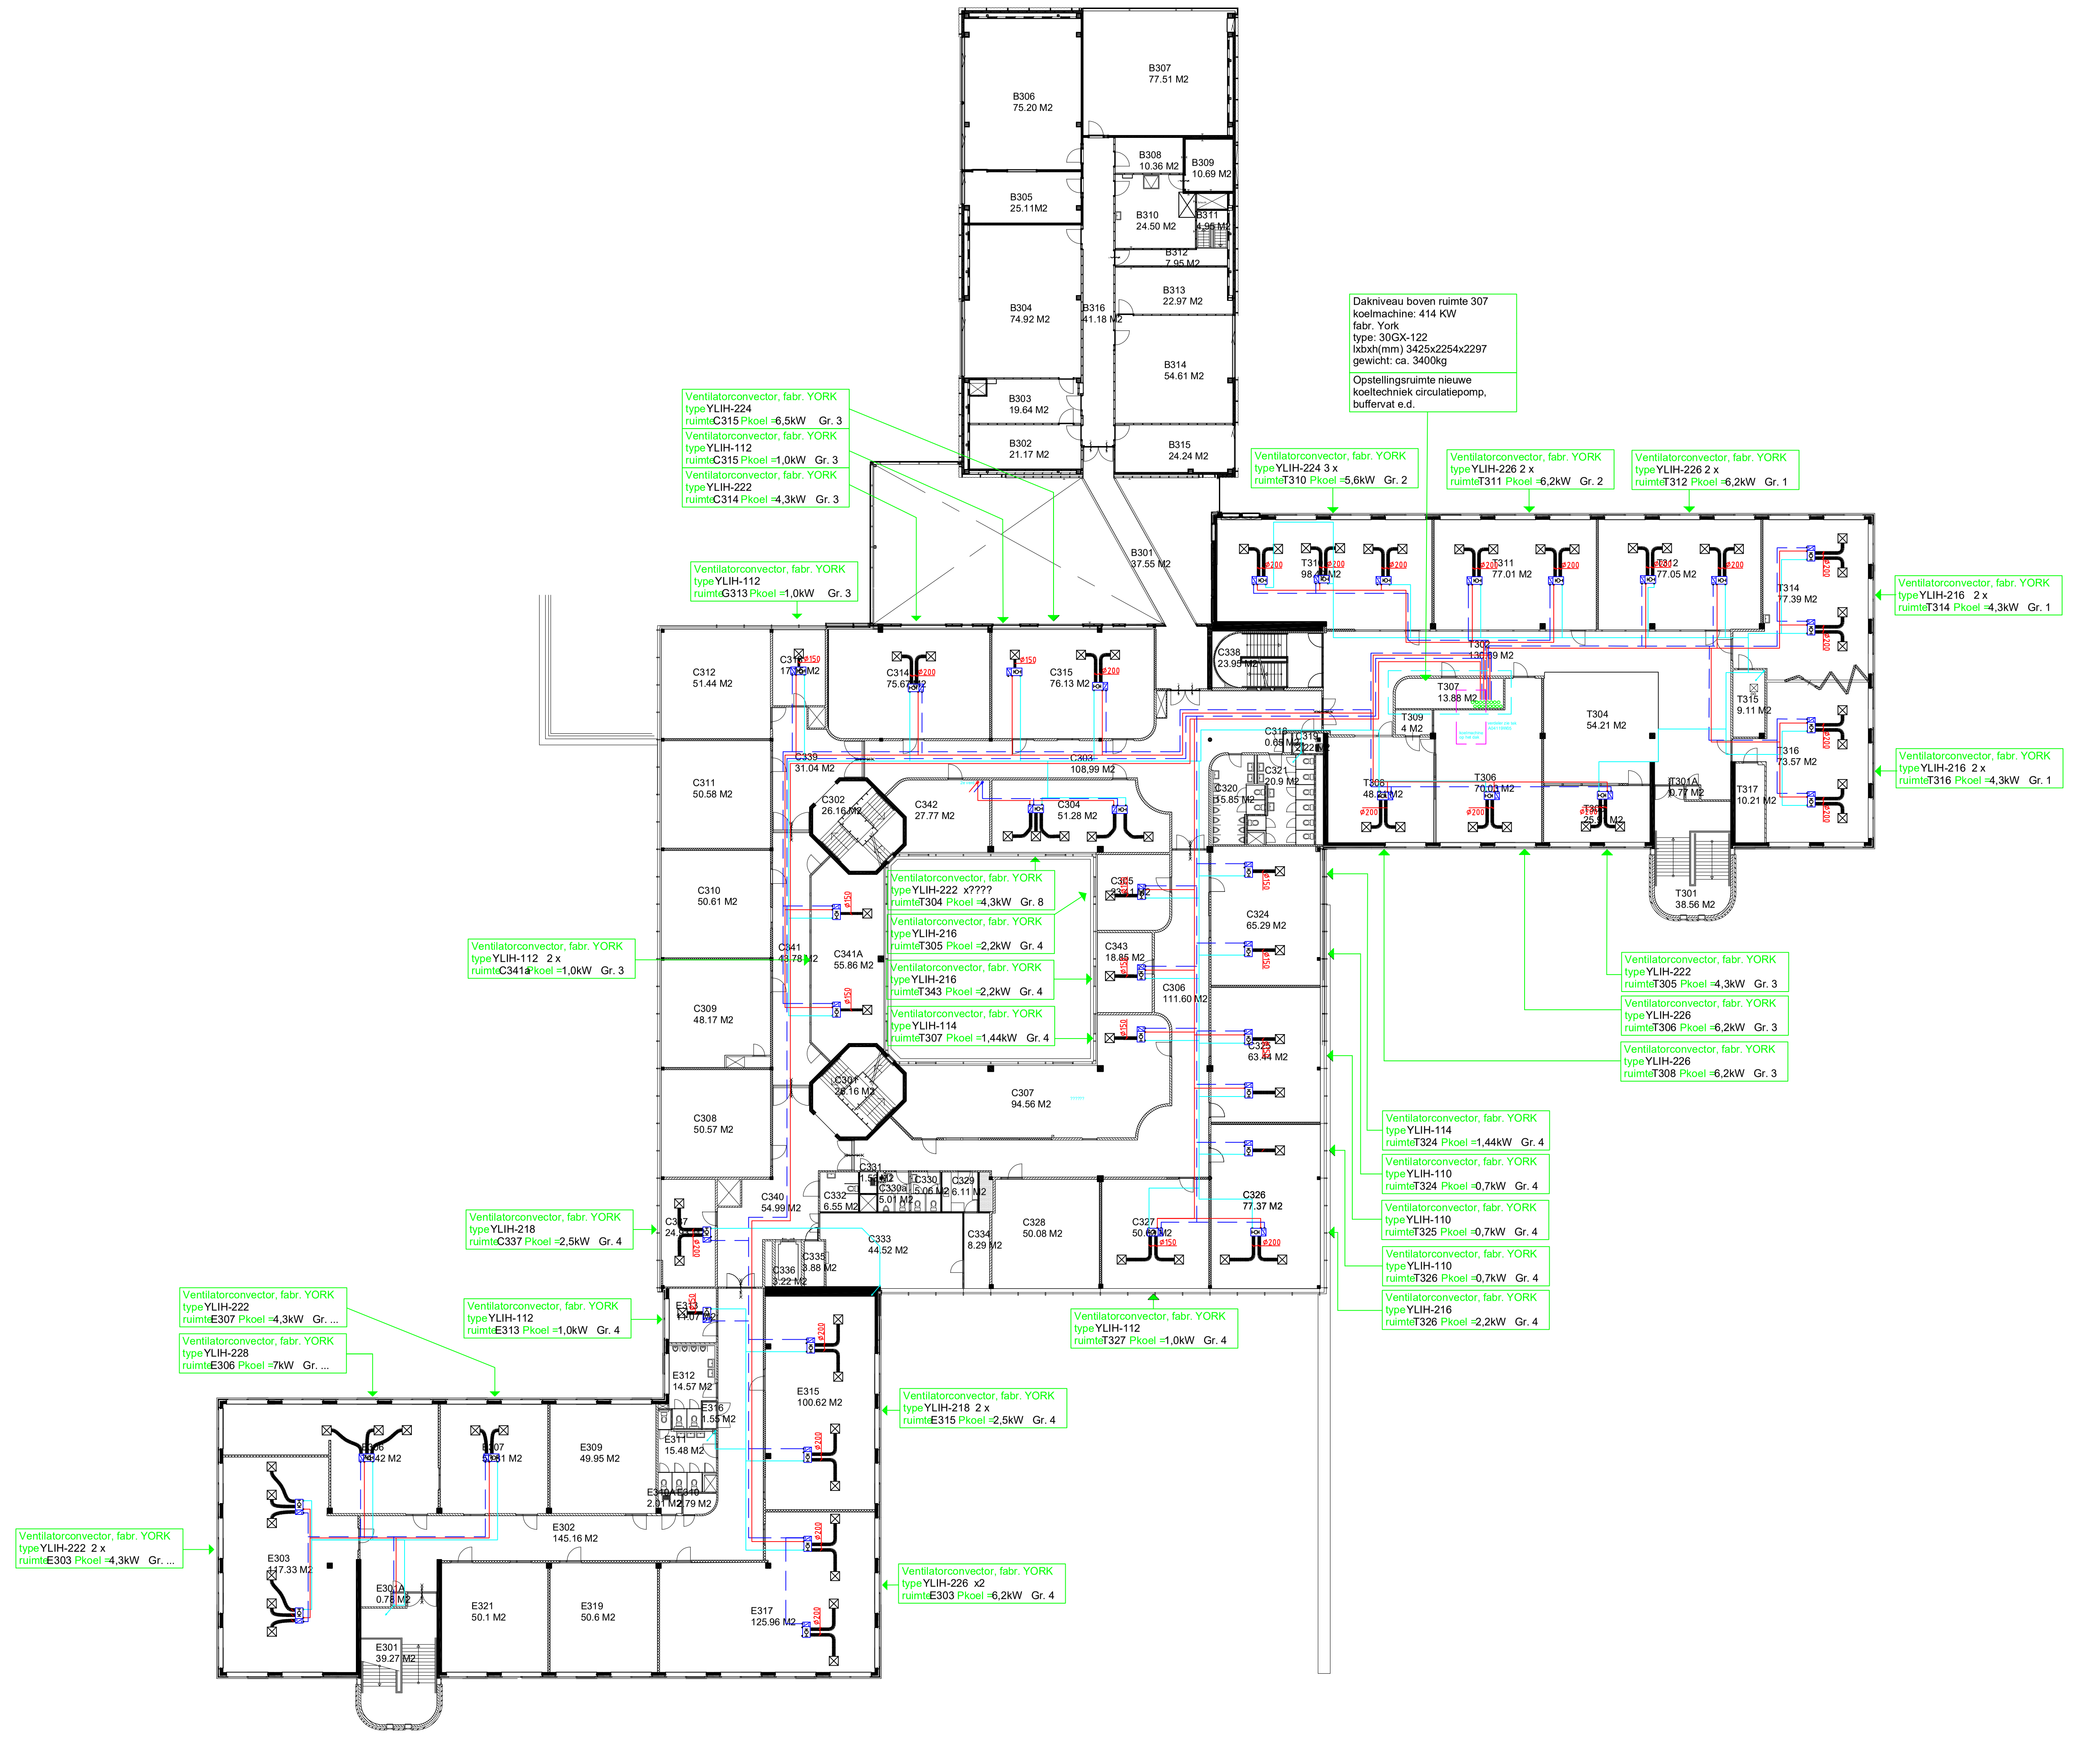

REVISIE

Projekt:	Graafschap College te Doetinchem Koelinstallatie	6 3 18-10-2005 2 31-08-2005	5 4 13-06-2006 1 06-07-2005
Opdrachtgever	Graafschap College te Doetinchem	Gewijzigd Werknr A&L119	Gecontr.:
Werkonderdeel	Werktuigbouwkundige installatie 3e Verdieping	Get.: LvP	Blad A0-1
		Datum: 29-09-2004 Schaal: 1:200	Aantal 3
		Tek.nr.: W03	

installatietechniek
uw totaalinstallateur
Postbus 345, 6710 BH Ede
tel: 0318 63 73 75
fax: 0318 62 23 46
www.itn.nl