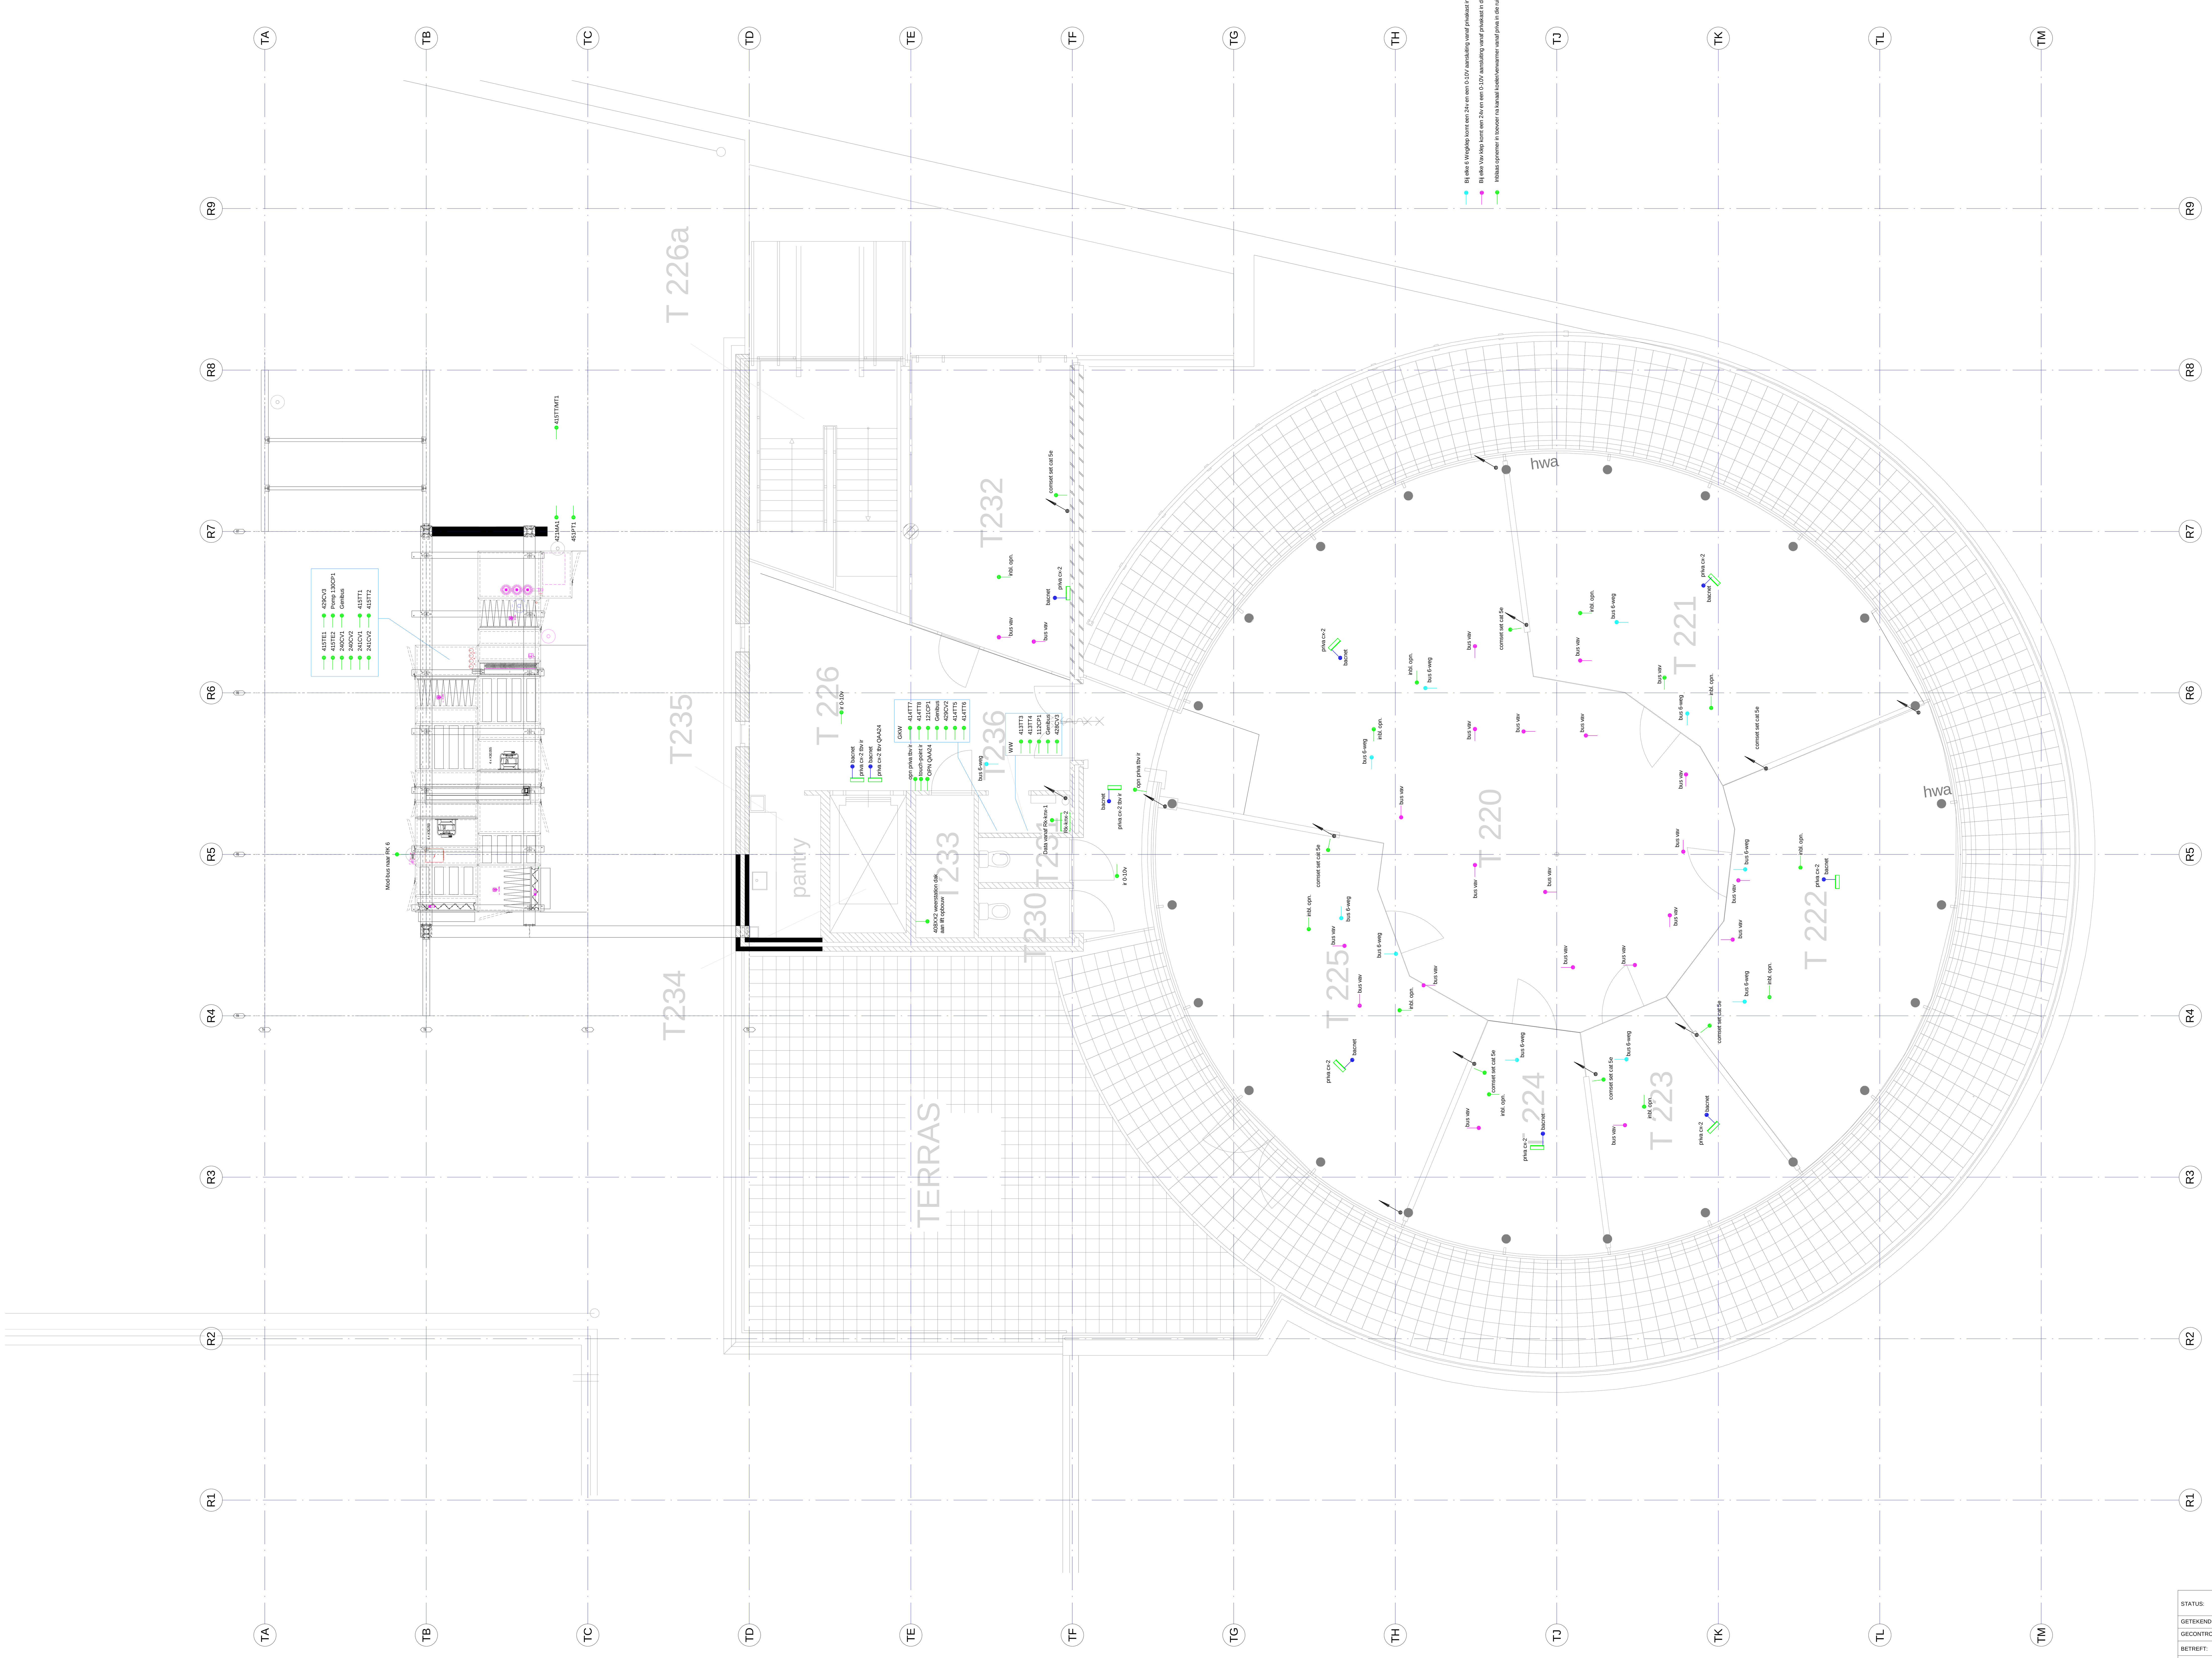

STATUS:	Revisie	FORMAAT:	A0
		SCHAAL:	1:50
GETEKEND:	C. Rijks	DATUM:	21-07-2021
GECONTROLEERD:	Checker	DATUM:	04-10-2021
BETREFT:	Regeltechnische Installatie 2e Verdieping		
PROJECT:	21031 VERB Bedrijfvoering GC Doetinchem		
OPDRACHTGEVER:	Graafschap College		

wijziging:	datum:	Initialen	omschrijving

TECHNISCH IN ALLE DIMENSIES

Rouweler Installatietechniek
Stikkenweg 19
7021 BN ZELHEM
T 0314 62 63 64
www.rouweler.org

PROJECTNUMMER: 21031

Blad: RT02

C:\Users\c.rijks\Documents\21031 VERB Bedrijfvoering GC Doetinchem_c.rijks.rvt