
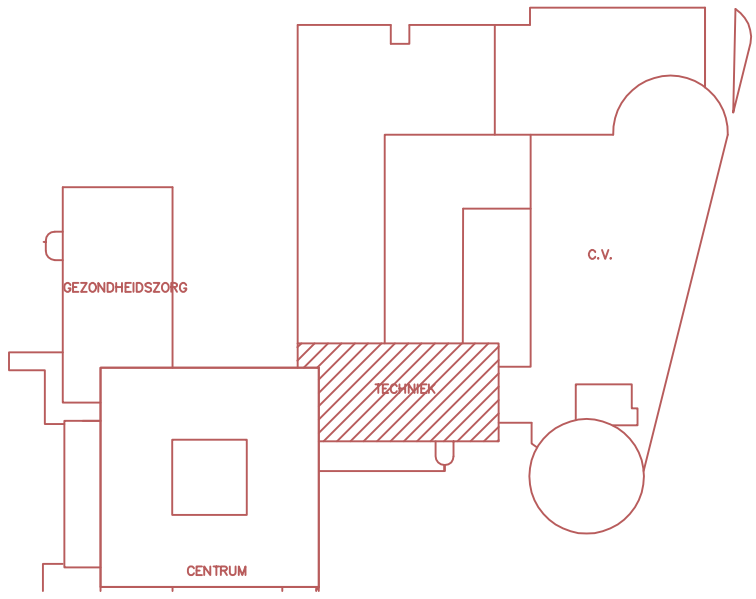


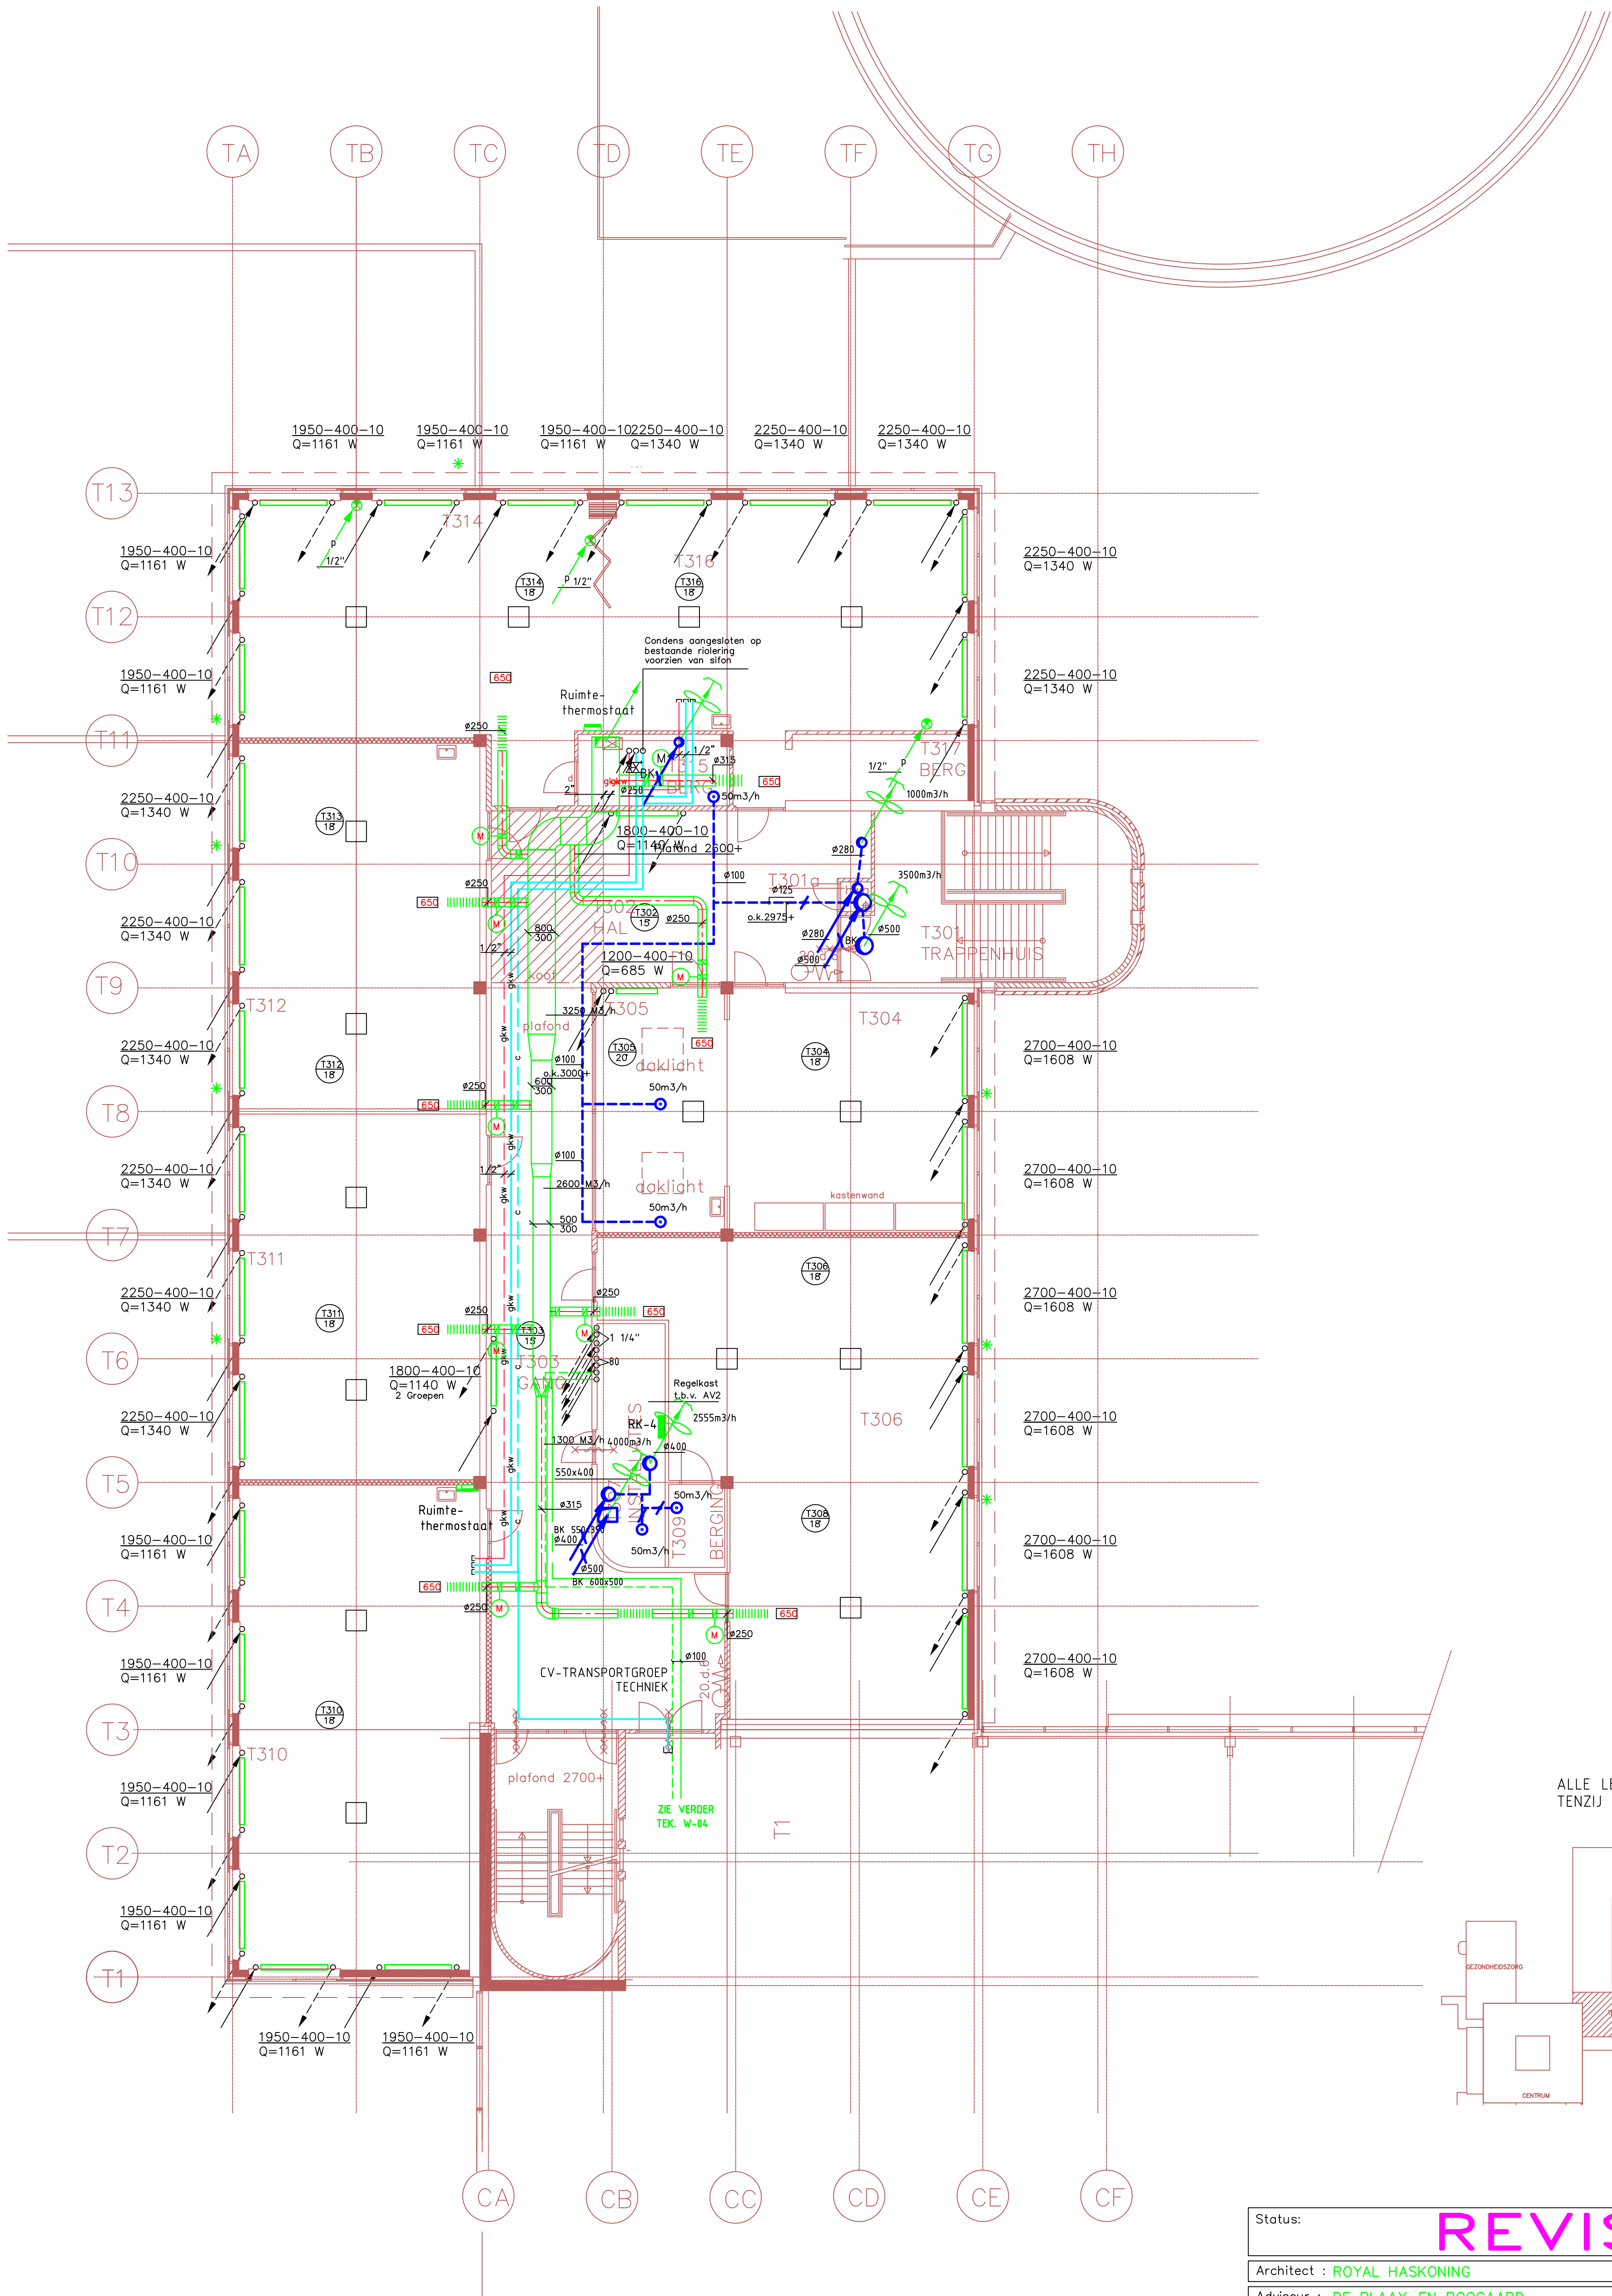

Status: **REVISIE**

Architect : ROYAL HASKONING TEL: 010-4433666/ FAX:010-4433699

Adviseur : DE BLAAY-EN BOOGAARD TEL: 010-2757171/ FAX:010-4120860

Opdrachtg.: GRAAFSCHAP COLLEGE DOETINCHEM TEL: 0314-353500/ FAX: 0314353599

Project: **GRAAFSCHAP COLLEGE**
KENNEDYLAAN 51 DOETINCHEM

Onderdeel: **WERKTUIGKUNDIGE INSTALLATIE**
TECHNIEK 3e VERDIEPING

Blad: **W-15**

Projectnummer: **03-080**

Schaal: **1:100**
Form: **A1**

Get: **PRV** Gez:
D.D.: **05-12-03**

W.A.KEMKENS b.v.
VOOR ALLE
INSTALLATIE *techniek*

telefoon : 0544-356666
telefax : 0544-352025
POSTBUS 3 7136 ZG
ZEGENDIJK 26 7136 KN
ZIEUWENT