REVISIE

W.A.KEMKENS b.v.
VOOR ALLE INSTALLATIE techniek
ZIEUWENT TEL. 0544-356686
FAX. 0544-352025

Project : GRAAFSCHAP COLLEGE KENNEDYLAAN 51 DOETINCHEM		Blad: W-29B 1-1
Onderdeel : PRINCIPESCHEMA KOEL INSTALLATIE CVO		
Datum : 05-12-03	Projectnr.: 03-080	Schaal : nvt
Gewijzigd :	Getekend : PRV	Gezien :

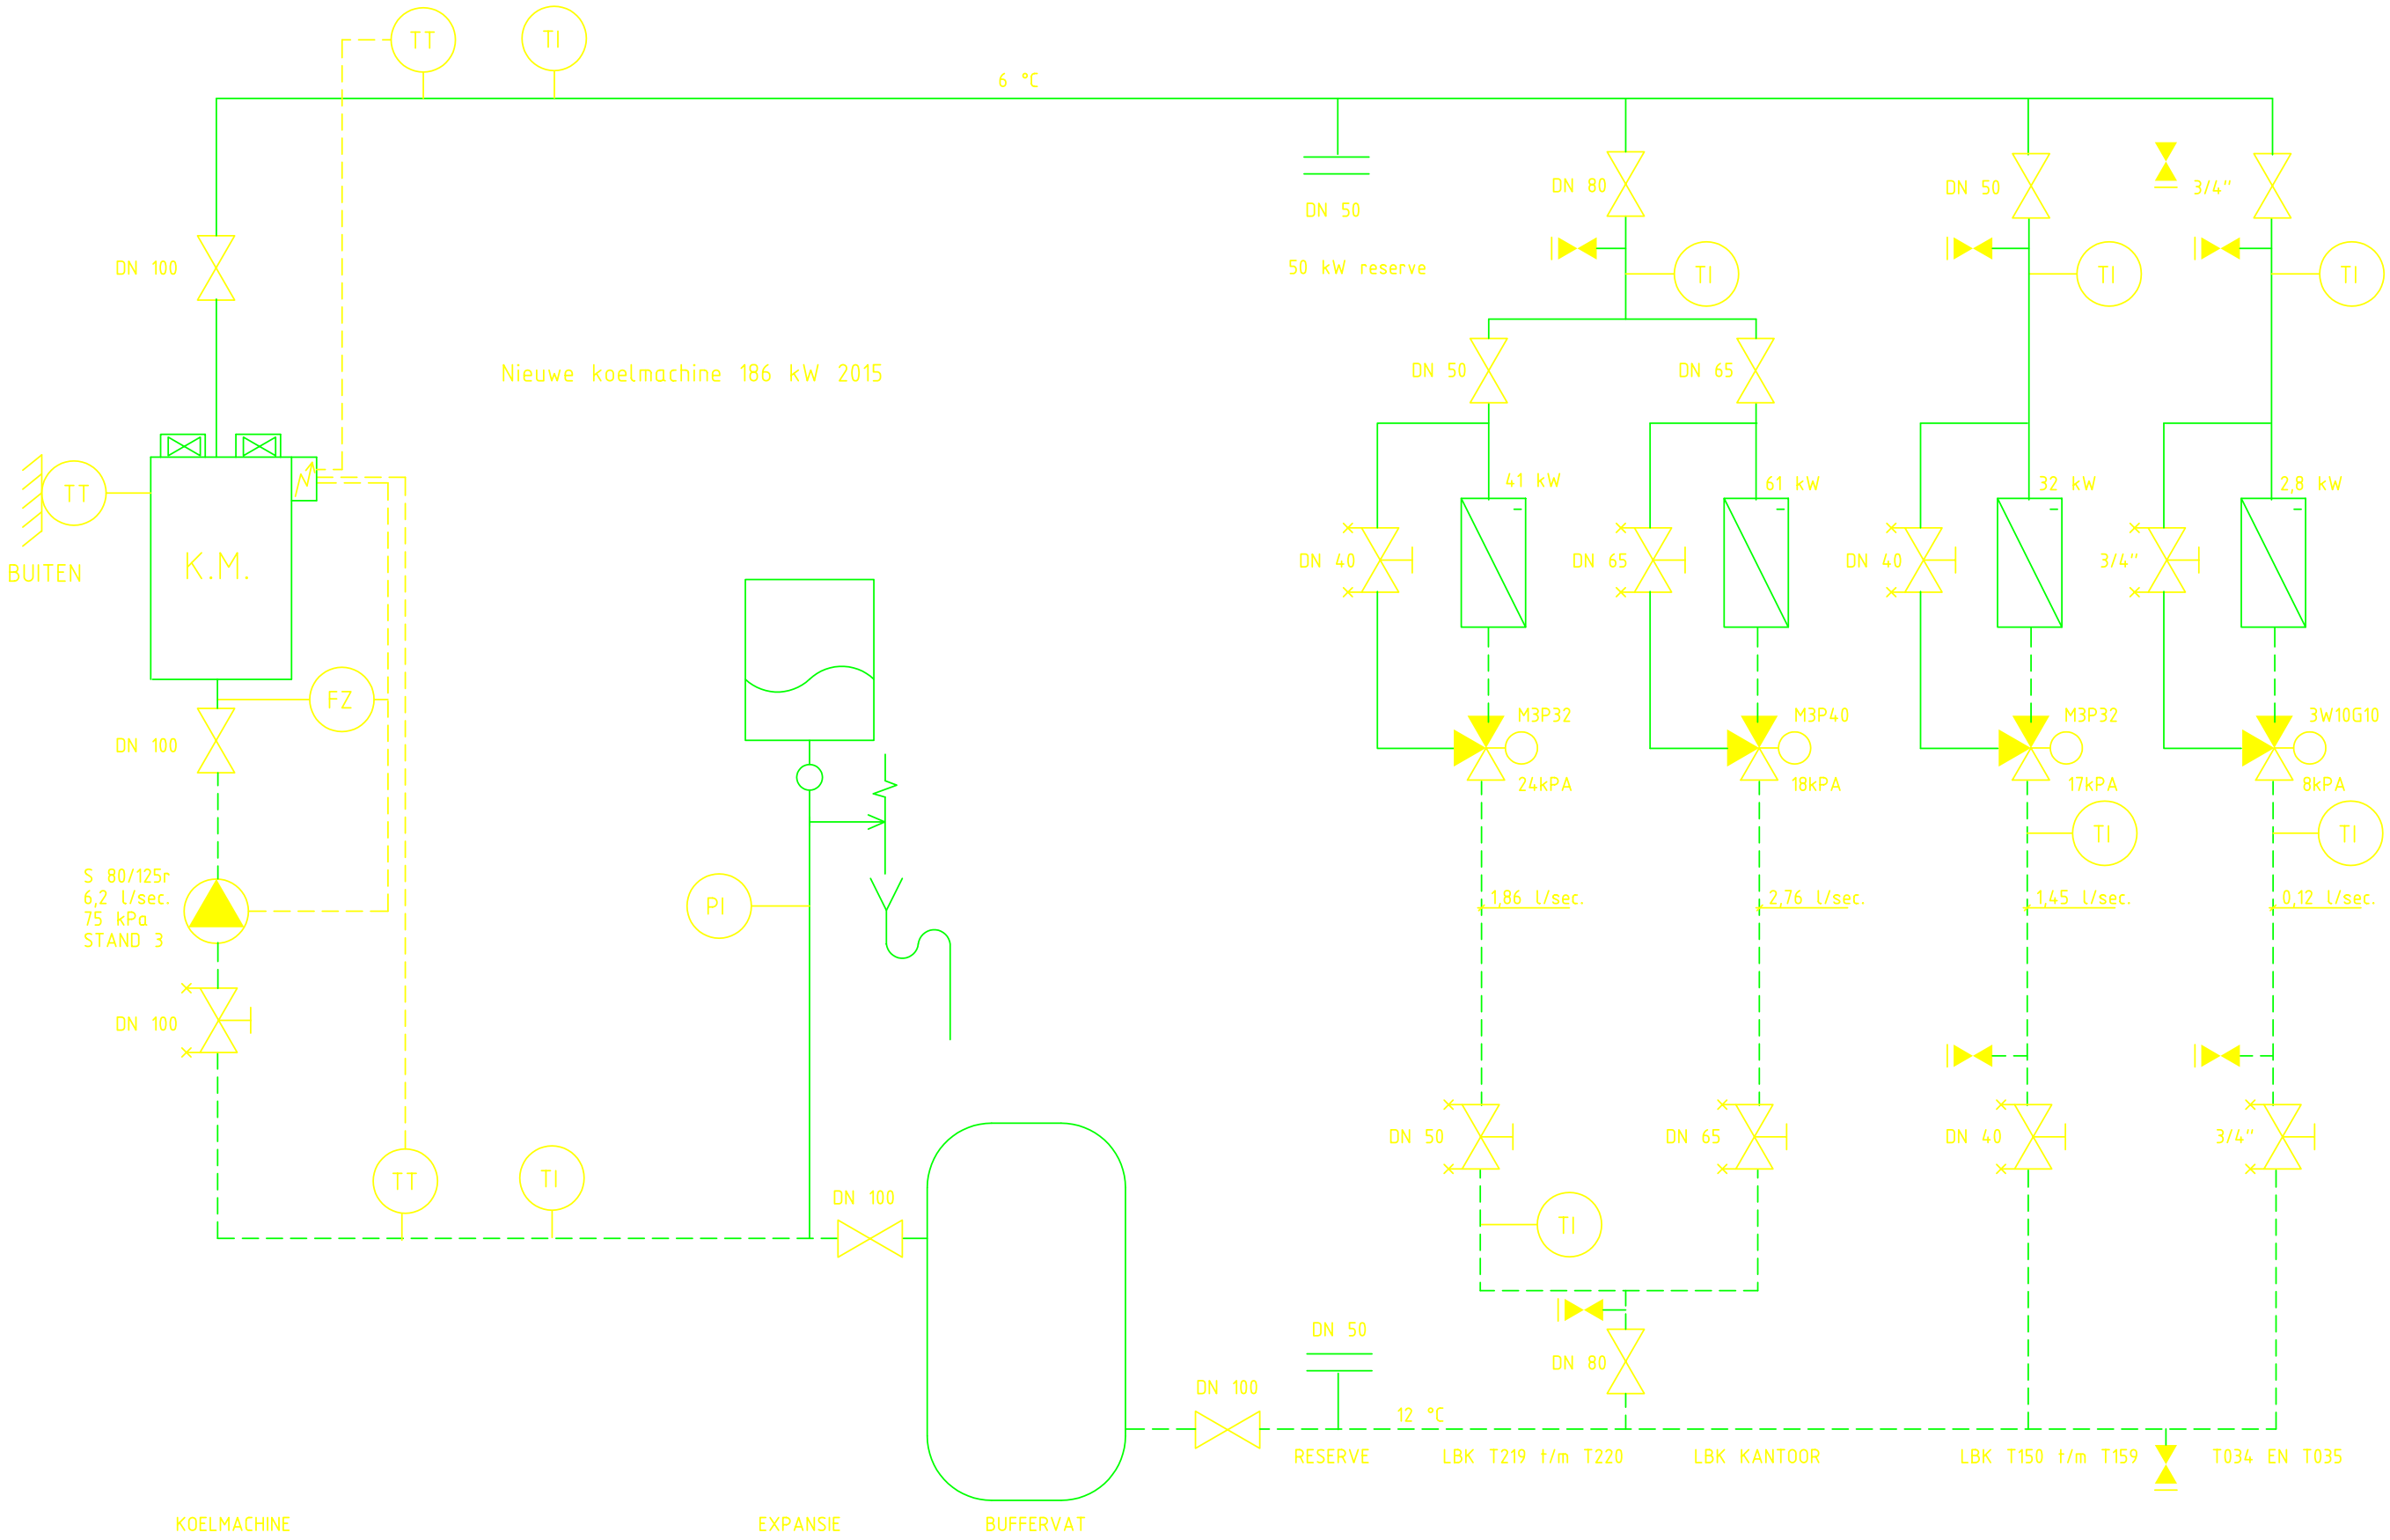

Tekeningfile: W-29B.dwg