


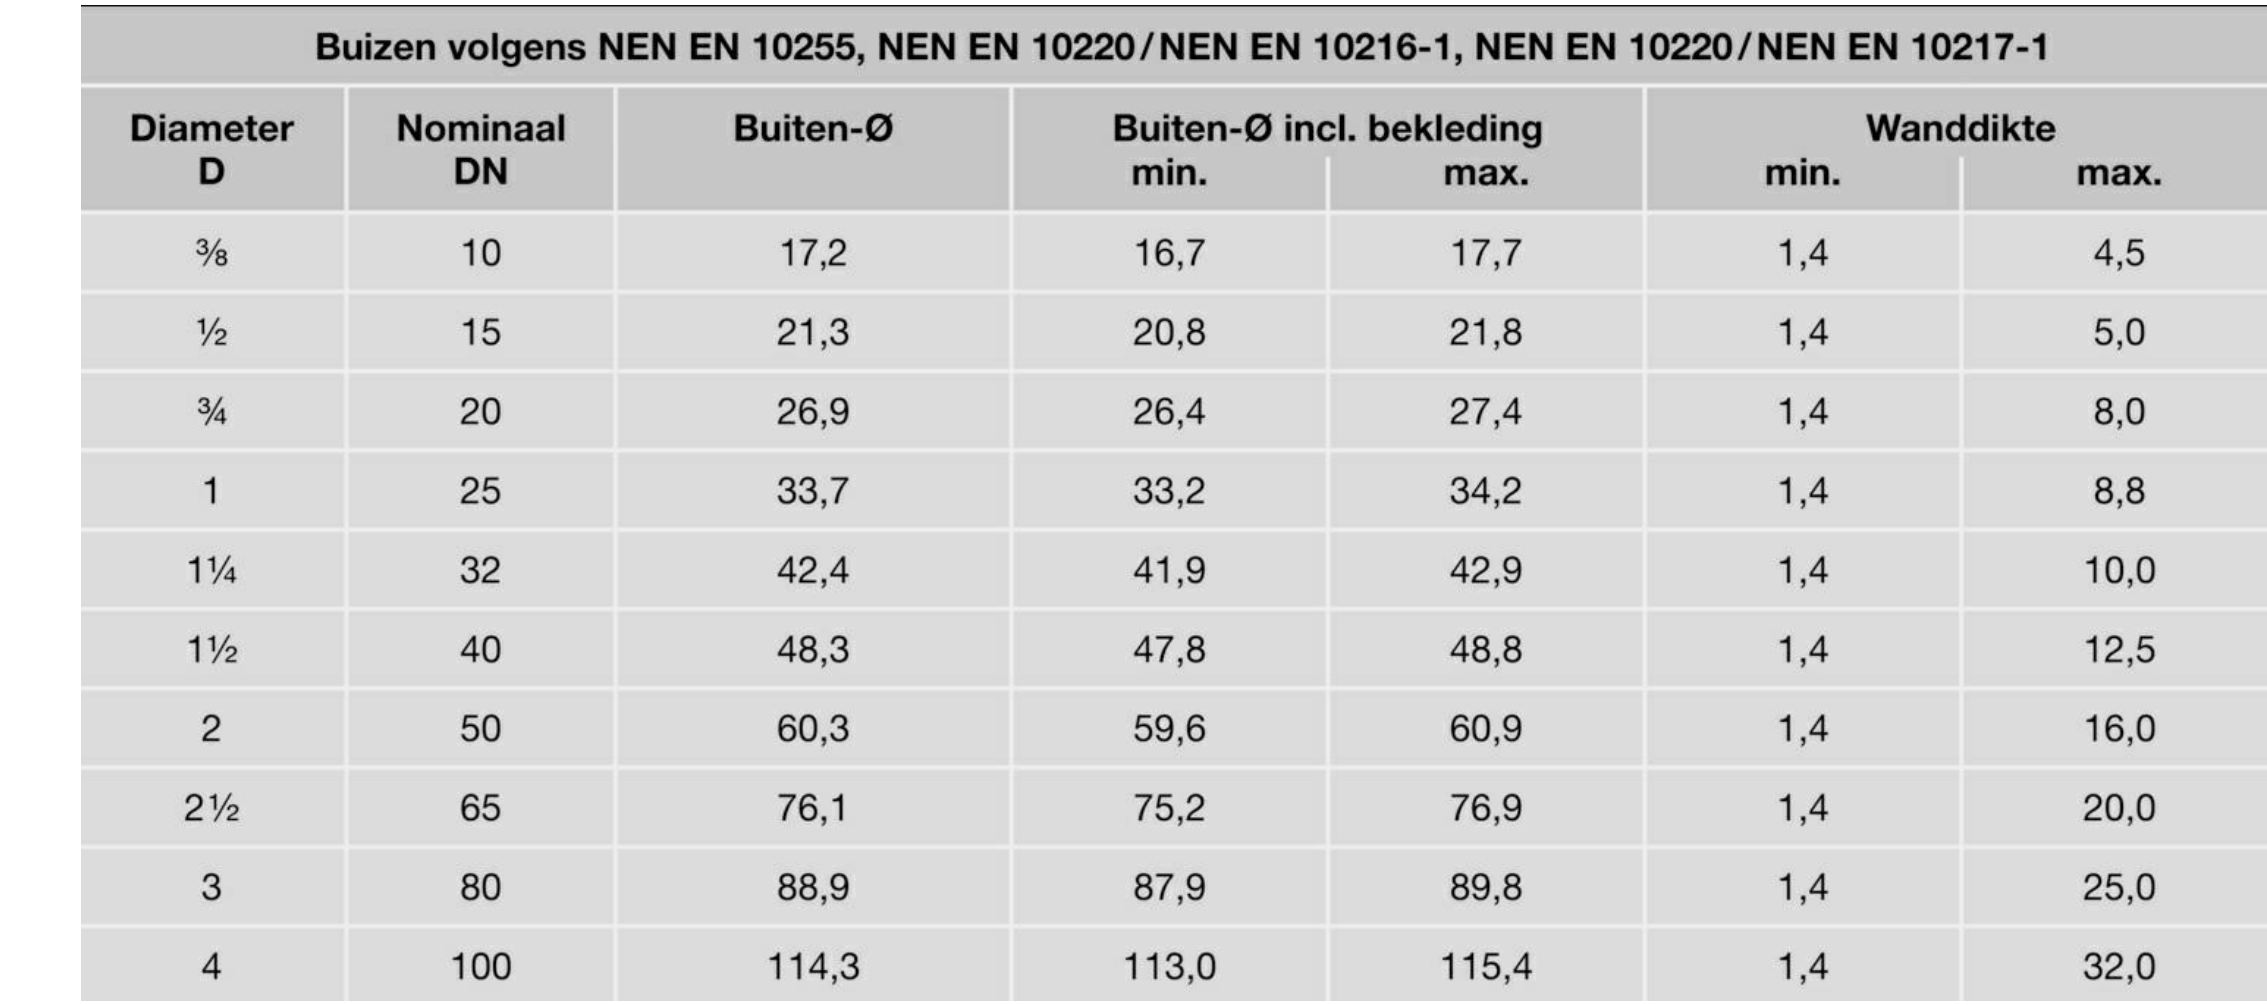

    	Aanvoer gekoeld water Retour gekoeld water Aanvoer CV water Retour CV water Gemengd water achter 6 weg klep Rehau
	Afvoerleiding condenswater
    	Toevoer kanaal: - Materiaal Sendzimir verzinkte buizen in de schachten en op het dak Afzuig kanaal: - Materiaal Sendzimir verzinkte buizen in de schachten en op het dak

STATUS:	Revisie	FORMAAT:	A0-210
GETEND:	E. Hübker	SCHAAL:	1:50
GEDETEILEERD:	E. Hübker	DATUM:	04-10-2021
CONTROLLER:	J. Rouweler	DATUM:	
BETREFT:	Werktuigbouwkundig 2e verdieping		
PROJECT:	21031 VERB. Beshrijving GC Doerschm		
OPDRACHTGEVER:	Graafschap College		
TECHNISCH IN ALLE DIMENSIES		PROJECTNUMMER:	Blad:
 Rouweler Installatietechniek Dijkweg 10 1721 BN ZELHEM t 0144 61 61 84 www.rouweler.nl		21031	W-02
			