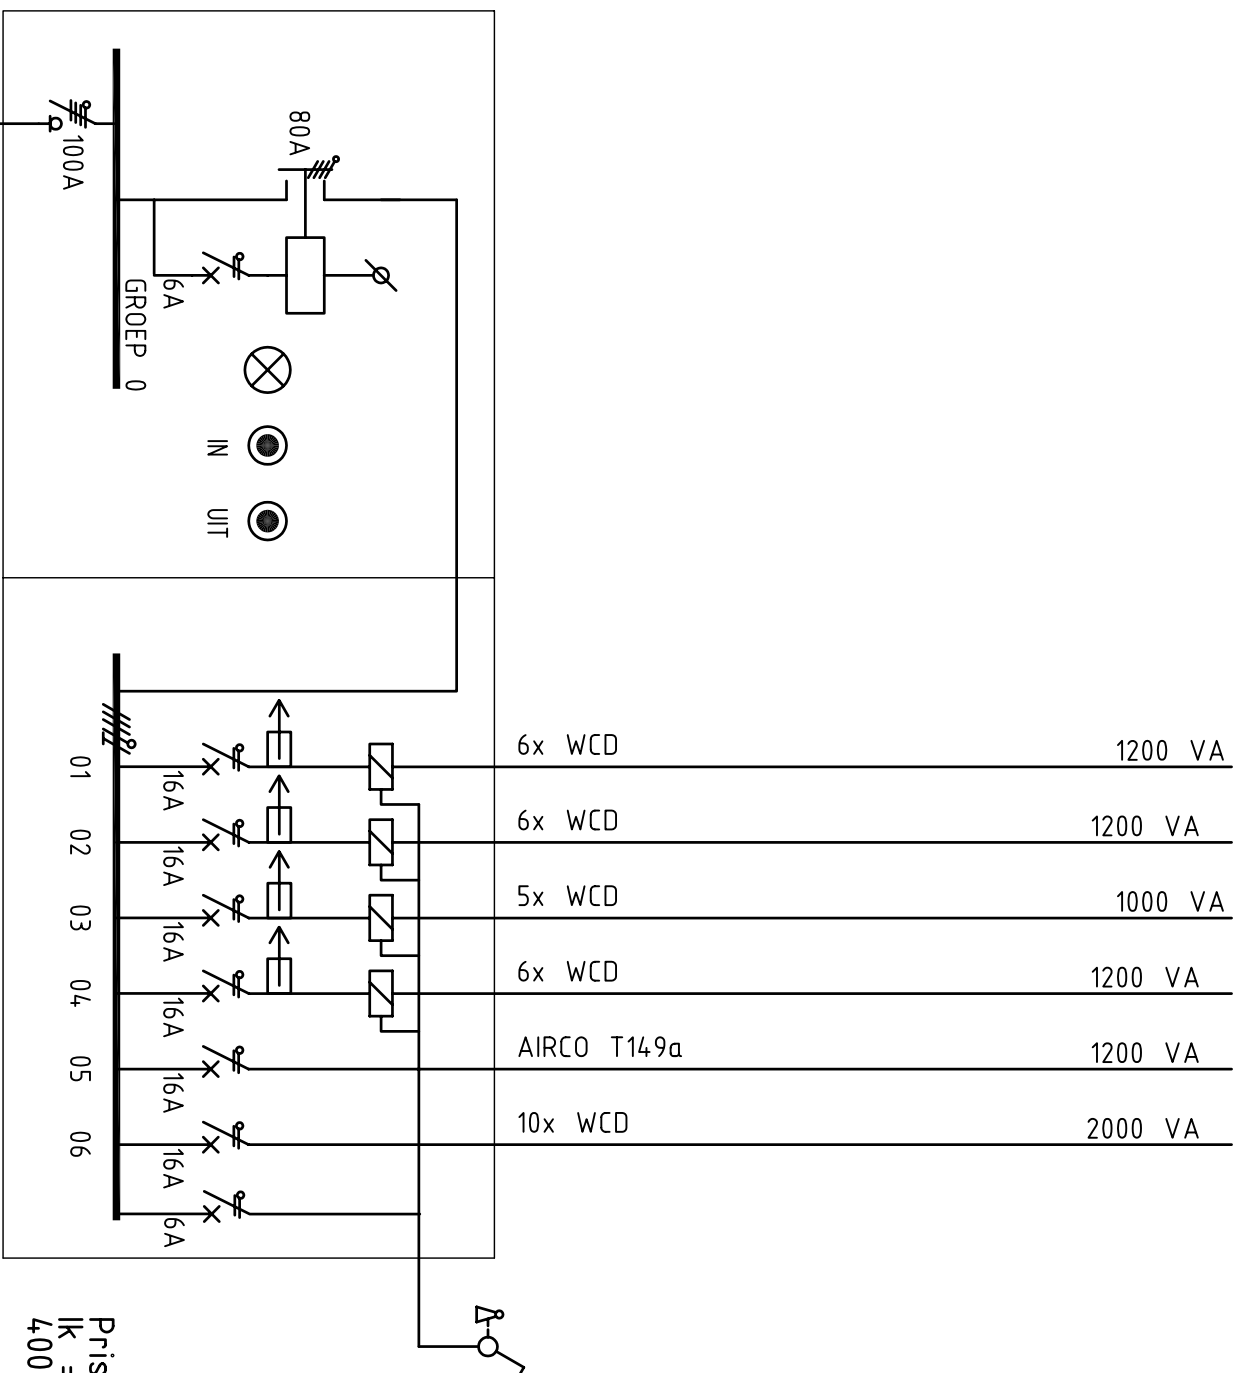



$$I_K = 4,5 \text{ KA}$$

$$400 \times 550 \times 237$$

AANGESLOTEN VERMOGEN CA. 7,800 KVA  
GELIJKTIJDIG VERMOGEN CA. 3,900 KVA

OVERSPANNINGSBEVEILIGING:  
BETTERMAN BG220

VAN K6-7  
34m. 5x16 mm2

|                          |         |               |
|--------------------------|---------|---------------|
| Wijz. B d.d.: 03-02-2009 | Revisie | Wijz. D d.d.: |
| Wijz. A d.d.: 18-07-2003 |         | Wijz. C d.d.: |

Project : GSC VERBOUW CVO TECHNIEK KENNEDYLAAN 51  
Omschrijving : VERDEELKAST K6-11  
Opdrachtgever: GRAAFSCHAP COLLEGE & CENTRUM VAKOPLEIDING, DOETINCHEM

|                                                                                    |                     |                    |   |  |
|------------------------------------------------------------------------------------|---------------------|--------------------|---|--|
| Getekend : dhvd                                                                    | Gecontroleerd : JWS | Datum : 20-11-2002 | Alle maatvoeringen in millimeters   |  |
|  |                     |                    | <p><b>Sigtenthorst</b><br/> <b>Installatietechniek</b></p> <p>Edisonstraat 96 - 7006 RE - Doetinchem<br/>         Telefoon: (0314) 326997 - Fax: (0314) 332081</p> |  |
| Formaat                                                                            | :                   | A3                 |   |  |
| Schaal                                                                             | :                   | %                  |   |  |
| Projectnummer                                                                      | :                   | -                  |   |  |
| Blad                                                                               | :                   | E-31/16            |   |  |