


| AANGESL.<br>VERMOGEN   | GELIJKT.<br>VERMOGEN |
|------------------------|----------------------|
| KRACHTKAST K4-1        | 96.200 VA 28.860 VA  |
| 54m. 5x25 mm2          |                      |
| KRACHTKAST K4-2        | 13.600 VA 9.520 VA   |
| 29m. 5x16 mm2          |                      |
| KRACHTKAST K4-3 (K4-4) | 29 KVA 8.700 VA      |
| 53m. 5x16 mm2          |                      |
| REGELKAST RK-4         | 3.000 VA 3.000 VA    |
| 30m. 5x6 mm2           |                      |
| KRACHTKAST K4-5        | 7.200 VA 2.160 VA    |
| 49m 5x16 mm2           |                      |
| LICHTKAST L4-1+2+3     | 82.775 VA 49.020 VA  |
| 6m 5x25 mm2            |                      |
| KOELMACHINE DAK C309   | 12.000 VA 12.000 VA  |
| 95m 5x25 mm2           |                      |

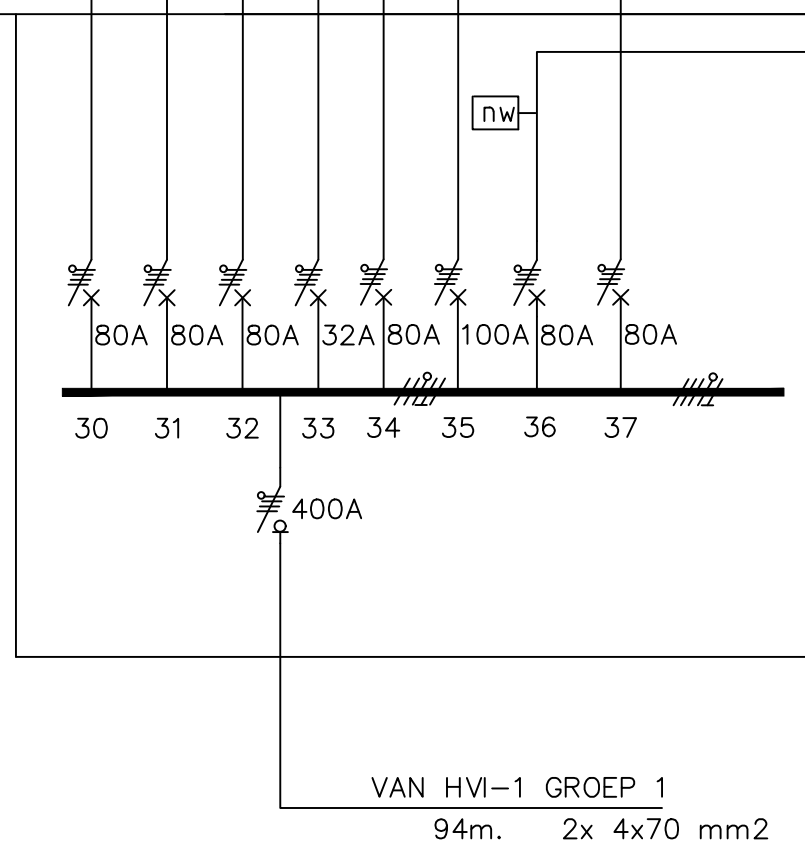

TOTAAL AANGESLOTEN VERMOGEN CA. 260,315kVA  
TOTAAL GELIJKTIJDIG VERMOGEN CA. 112,676 kVA

INDIEN NIET NADER AANGEGEVEN  
KRACHT GROEPEN 5x2,5mm2  
LICHT GROEPEN 3x2,5mm2

AANGESLOTEN VERMOGEN CA. 28,270kVA  
GELIJKTIJDIG VERMOGEN CA. 11,308 kVA

AANGESL.  
VERMOGEN

|                                     |        |
|-------------------------------------|--------|
| RESERVE                             | VA     |
| PENDELARMATUREN ENTREE TECHNIEK     | 475 VA |
| SPOTS ENTREE TECHNIEK               | 90 VA  |
| 6x1TL58+2x1TL36+2x1TL18+KLOK        | 850 VA |
| TOURNIQUET,HEATER,LOOPDEUR TECHNIEK | 200 VA |
| RESERVE                             | VA     |
| 7x2TL28+1x1TL18 TOILET              | 475 VA |
| 11x2TL28 GANG                       | 715 VA |
| RESERVE                             | VA     |
| 7x2TL28+1x1TL18 TOILET              | 475 VA |
| 5x2TL28 GANG                        | 325 VA |
| RESERVE                             | VA     |
| 3x1TL58 PREV.                       | 210 VA |
| 2xPL9 TRAP                          | 40 VA  |
| RESERVE                             | VA     |
| RESERVE                             | VA     |

L4-0

VOOR VERVOLG ZIE TEKENING E-L4-0b

**REVISIE 08-04-2021**

**MAP 1**

GRAAFSCHAP COLLEGE  
KENNEDYLAAN 51

Blad:  
E-L4-0a

Getekend : WT

Projektnr.: -

TECHNIEK BEGANE GROND

Datum : 04-11-96

Gewijzigd : 25-11-2020

LICHTKAST L4-0a



Sigtenhorst Installatietechniek

Edisonstraat 96 - 7006 RE - Doetinchem  
Telefoon: (0314) 326997 - Fax: (0314) 332081  
E-mail: info@sigtenhorst.nl

Deze tekening is ons eigendom en mag zonder schriftelijke toestemming niet gekopieerd noch aan derden ter inzage gegeven worden

Tekeningfile: E-L4-0a.dwg