


VOOR VERVOLG ZIE TEKENING E-L4-0a

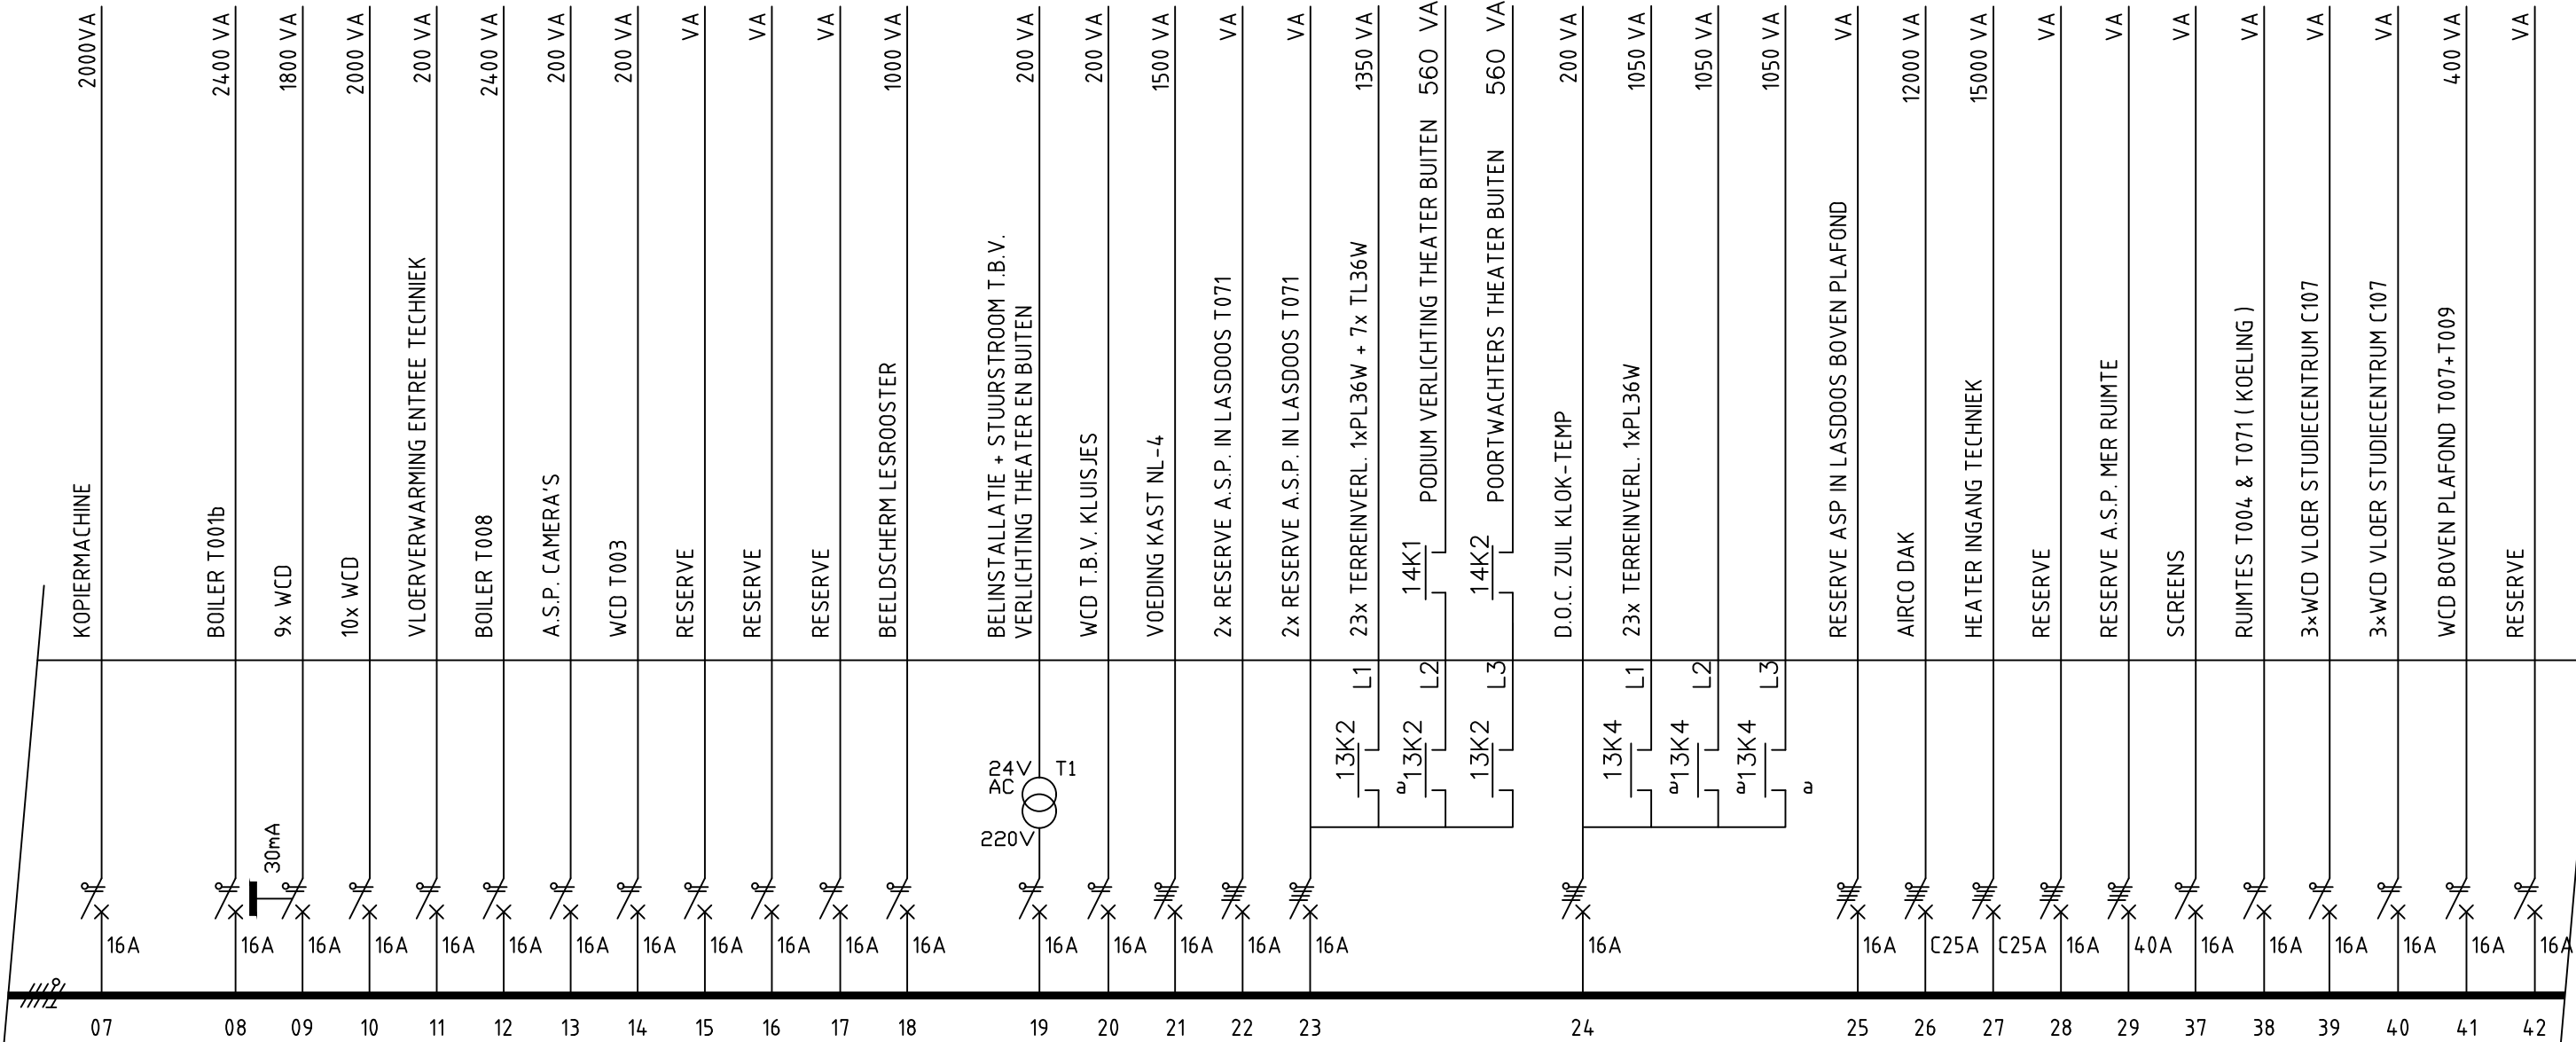


VOOR VERVOLG ZIE TEKENING E-L4-0c

L4-0

Prisma-G
Ik = 14 KA
2000 x 1100 x 237

INDIEN NIET NADER AANGEGEVEN
KRACHT GROEPEN 5x2,5mm²
LICHT GROEPEN 3x2,5mm²

REVISIE 08-04-2021 MAP 1

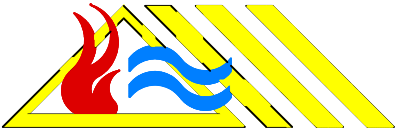GRAAFSCHAP COLLEGE KENNEDYLAAN 51		Blad: E-L4-0b
Getekend : WT	Projektnr.: -	TECHNIEK BEGANE GROND LICHTKAST L4-0b
Datum : 04-11-96	Gewijzigd : 25-11-2020	
		Sigtenhorst Installatietechniek Edisonstraat 96 - 7006 RE - Doetinchem Telefoon: (0314) 326997 - Fax: (0314) 332081 E-mail: info@sigtenhorst.nl

Deze tekening is ons eigendom en mag zonder schriftelijke toestemming niet gekopieerd noch aan derden ter inzage gegeven worden