


VOOR VERVOLG ZIE TEKENING E22/14b

KLEMMEN IN BEDIENPANEEL TECHNIEK 1

KLEMMEN
BUFFET CENTRUM KLEMMEN IN BEDIENPANEEL CENTRUM

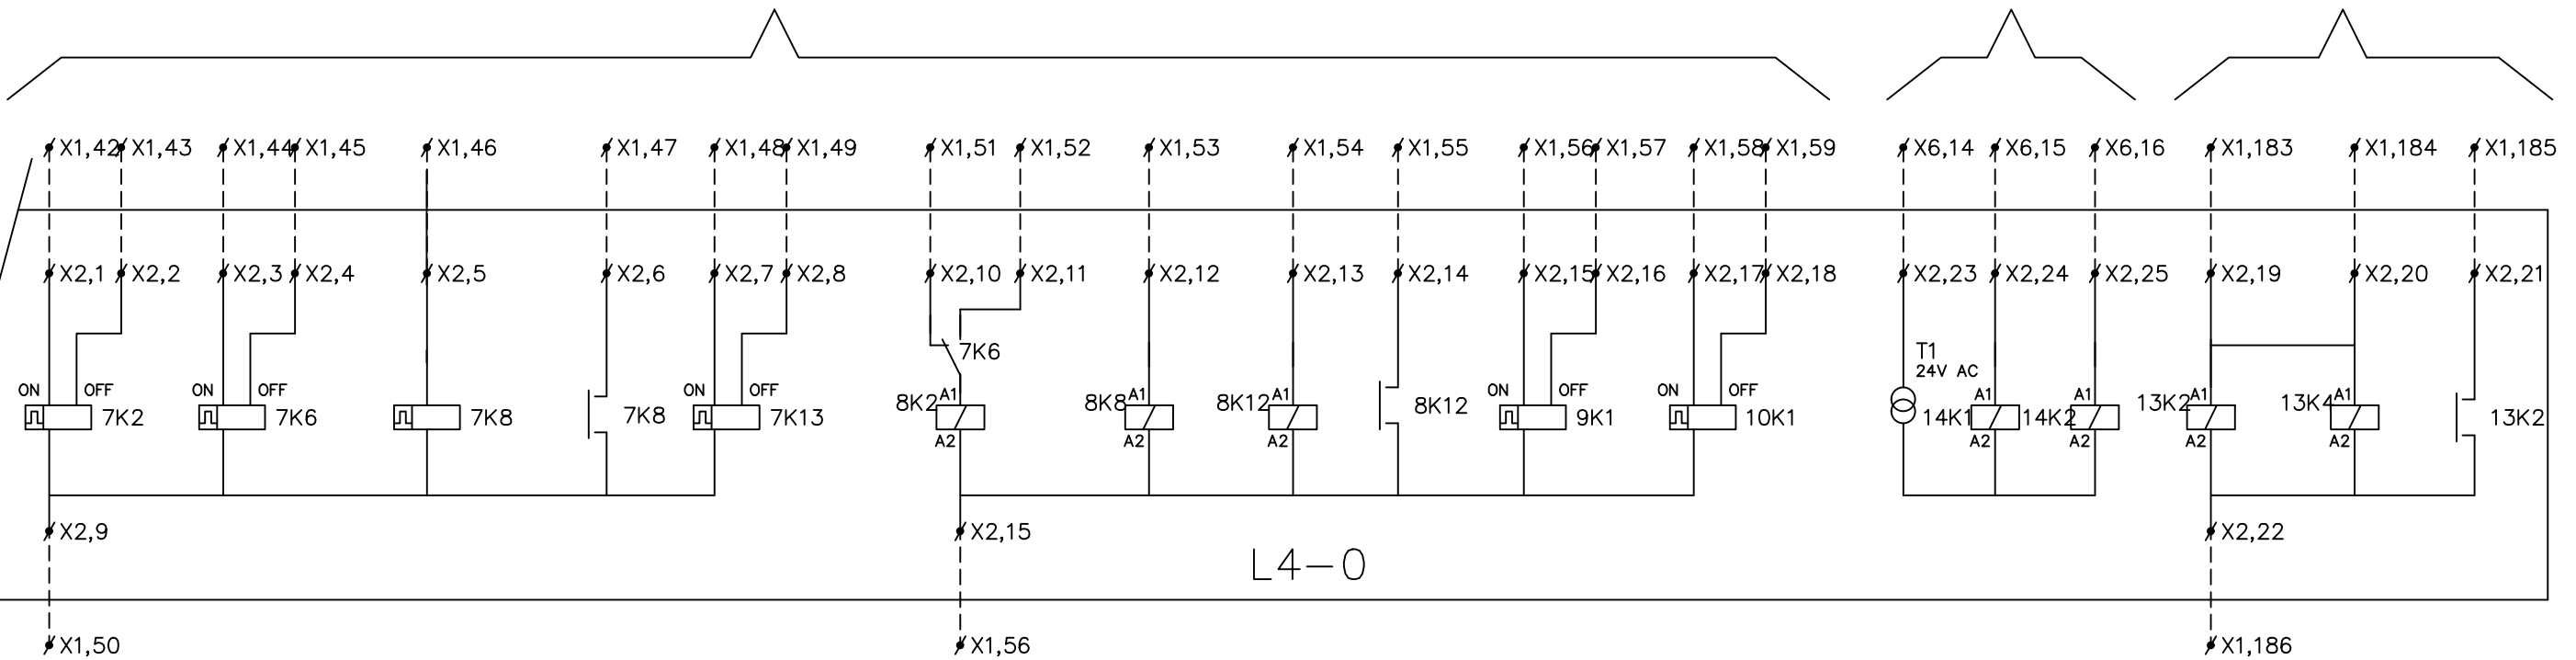


KLEMMEN IN BEDIENPANEEL TECHNIEK 1

INDIEN NIET NADER AANGEGEVEN
KRACHT GROEPEN 5x2,5mm²
LICHT GROEPEN 3x2,5mm²

REVISIE 08-04-2021 **MAP 1**

GRAAFSCHAP COLLEGE KENNEDYLAAN 51		Blad: E-L4-0c
Getekend : WT	Projektnr.: -	TECHNIEK BG
Datum : 04-11-96	Gewijzigd : 08-04-2021	LICHTKAST L4-0c

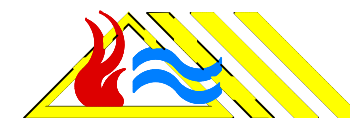

Sigtenhorst Installatietechniek
Edisonstraat 96 - 7006 RE - Doetinchem
Telefoon: (0314) 326997 - Fax: (0314) 332081
E-mail: info@sigtenhorst.nl

Deze tekening is ons eigendom en mag zonder schriftelijke toestemming niet gekopieerd noch aan derden ter inzage gegeven worden

TekeningfileE-L4-0c.dwg