


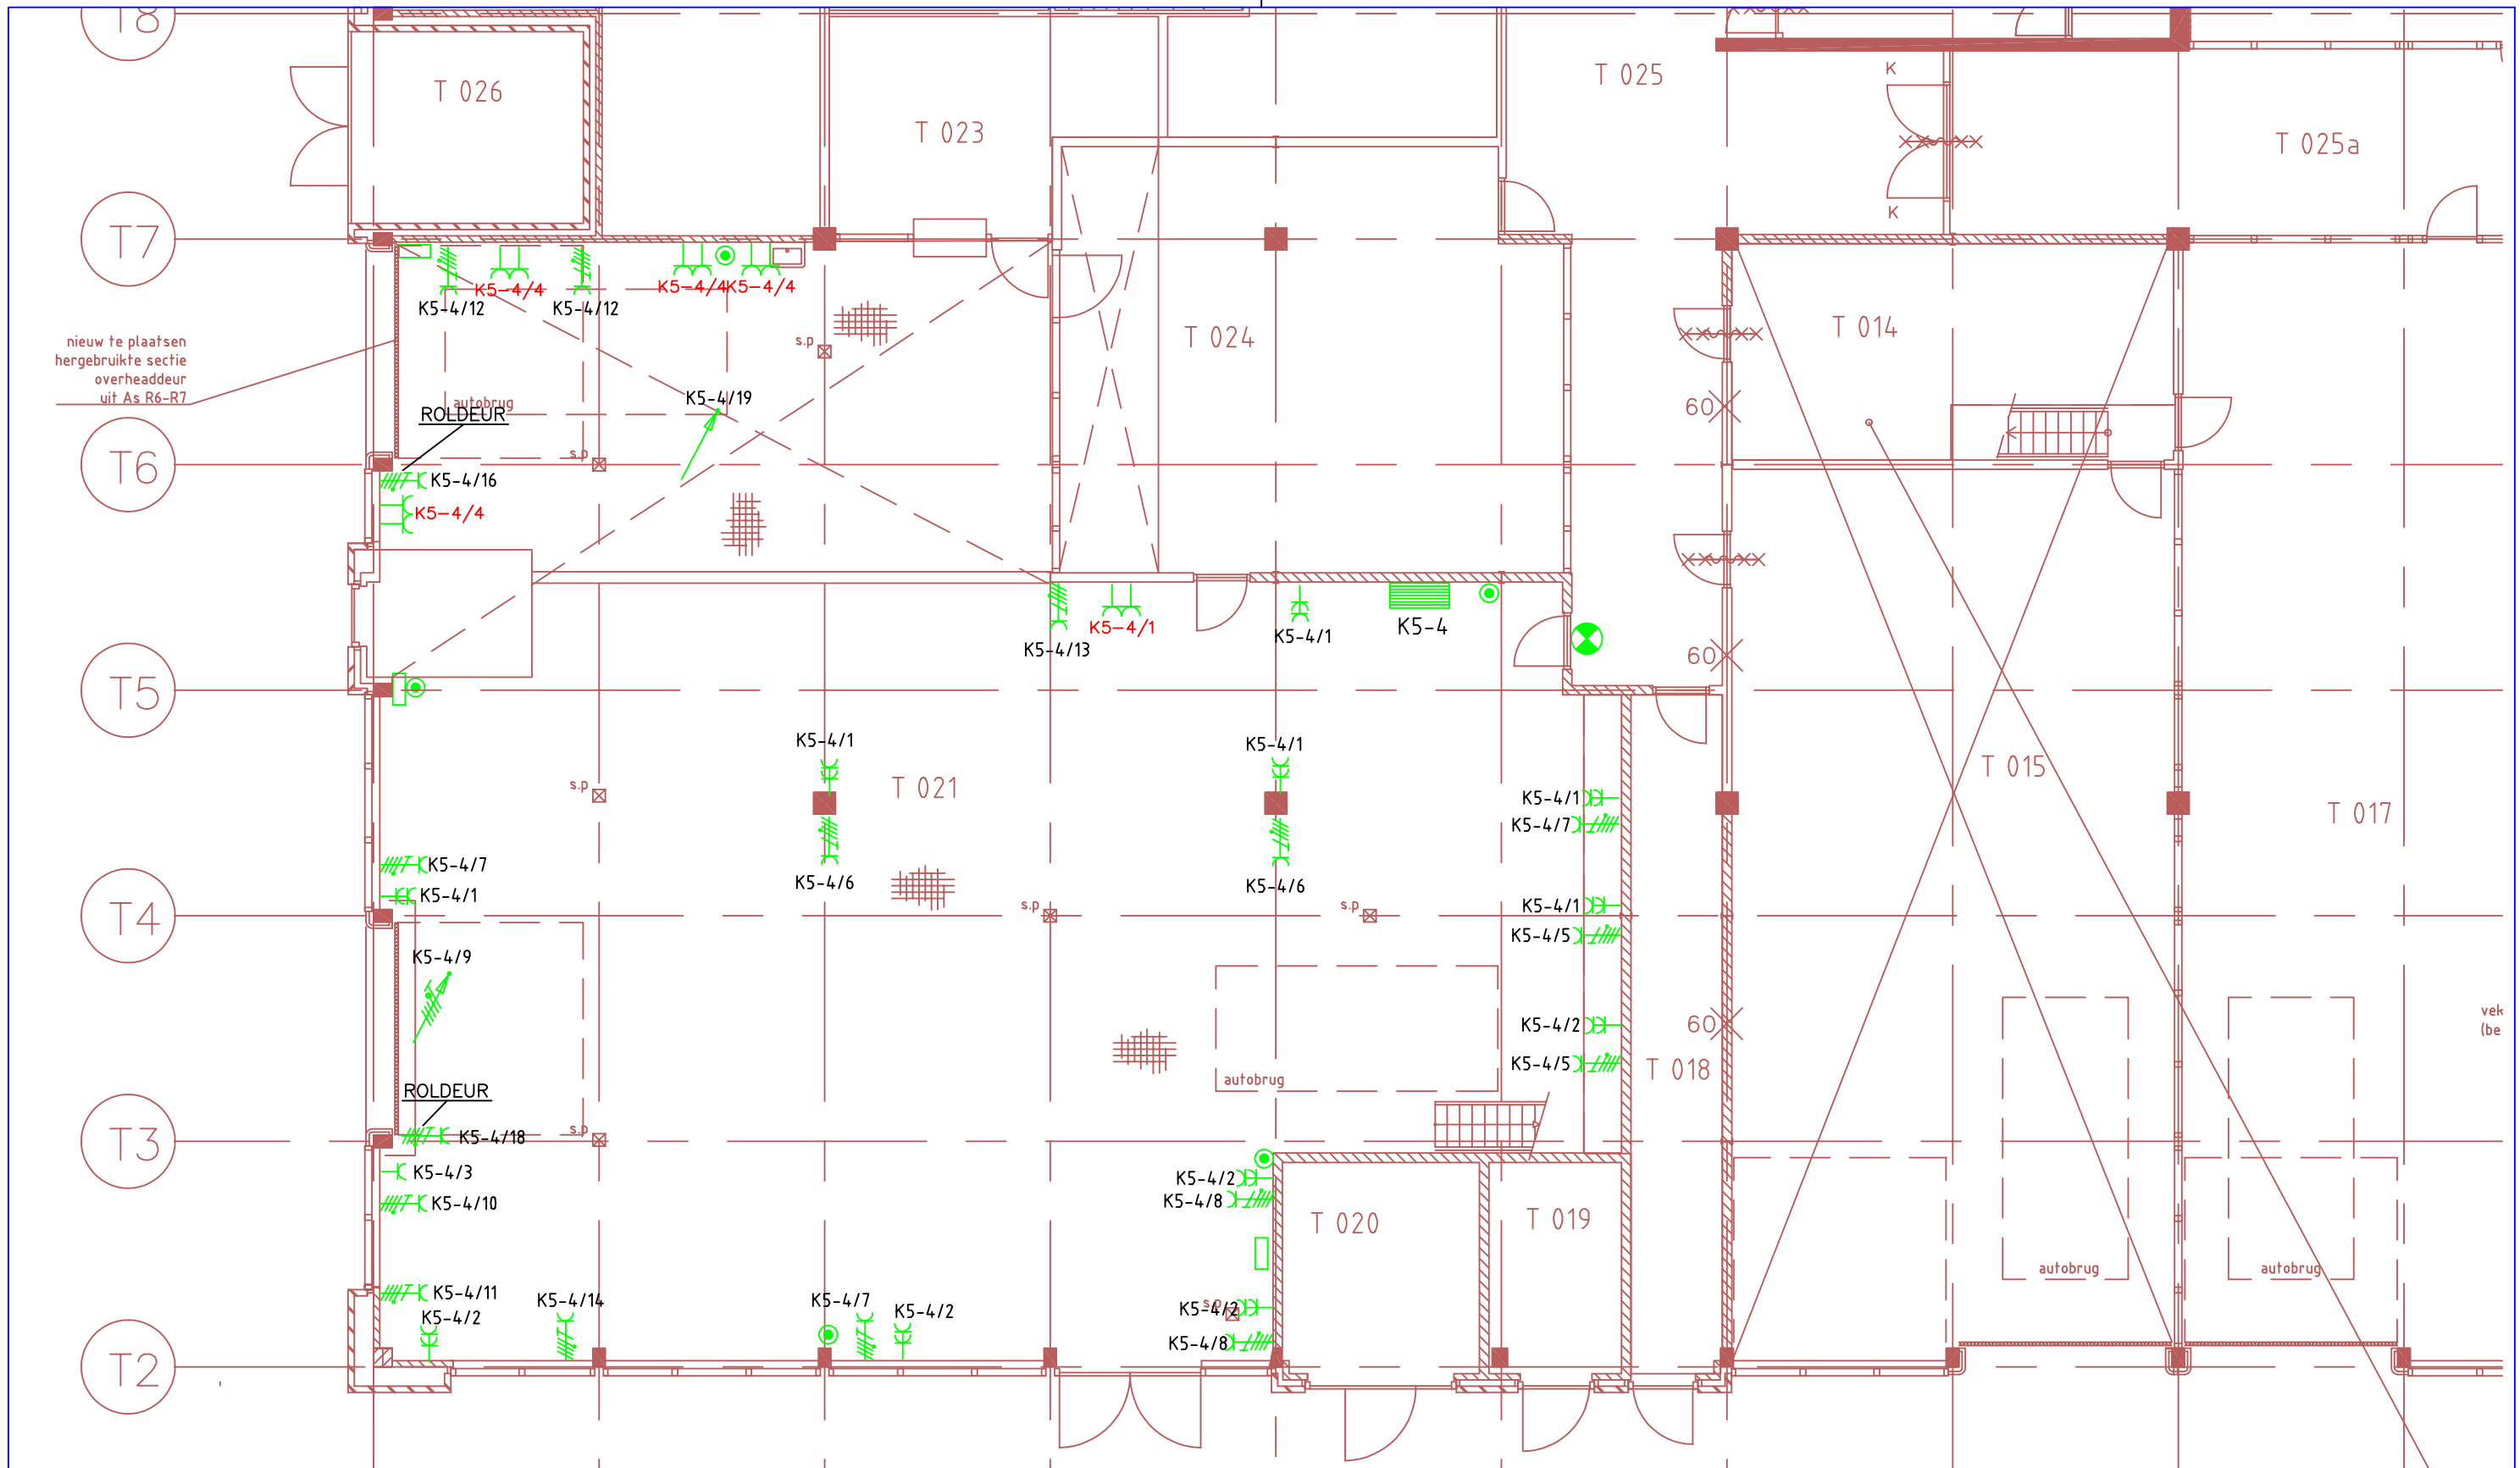

Status:		REVISIE	
	Project : GSC VERBOUW CVO TECHNIEK KENNEDYLAAN 51, DOETINCHEM		Blad:
	Onderdeel: PLATTEGROND VERDEELINRICHTING K5-4		K5-4
	Datum : 20-11-02	Projectnr.: 02-020	Schaal: 1:100
	Gewijzigd :	Getekend : BDD	Gez. :