



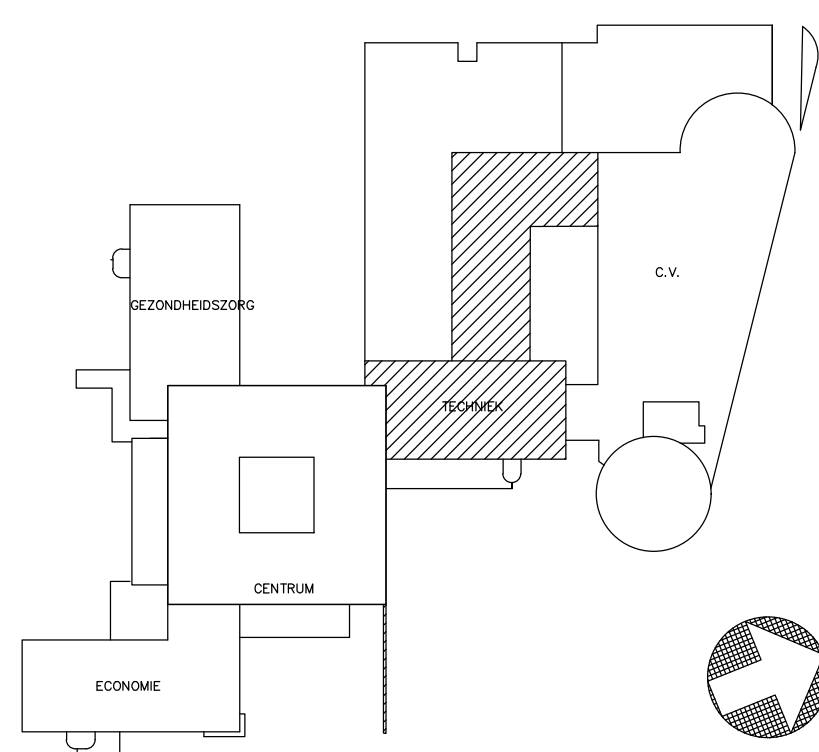

REVISIE 10-01-2018

Project:	GRAAFSCHAP COLLEGE & CENTRUM VAKOPLEIDING, DOETINCHEM		Gew:	Gez:
Onderdeel:	LICHTINSTALLATIE TECHNIEK - 1E VERDIEPING	E-14		
Projectnummer:	02-020	Schaal: 1:100 Form: A0	Get: dhtd	Gez: d.d.: 27-10-09

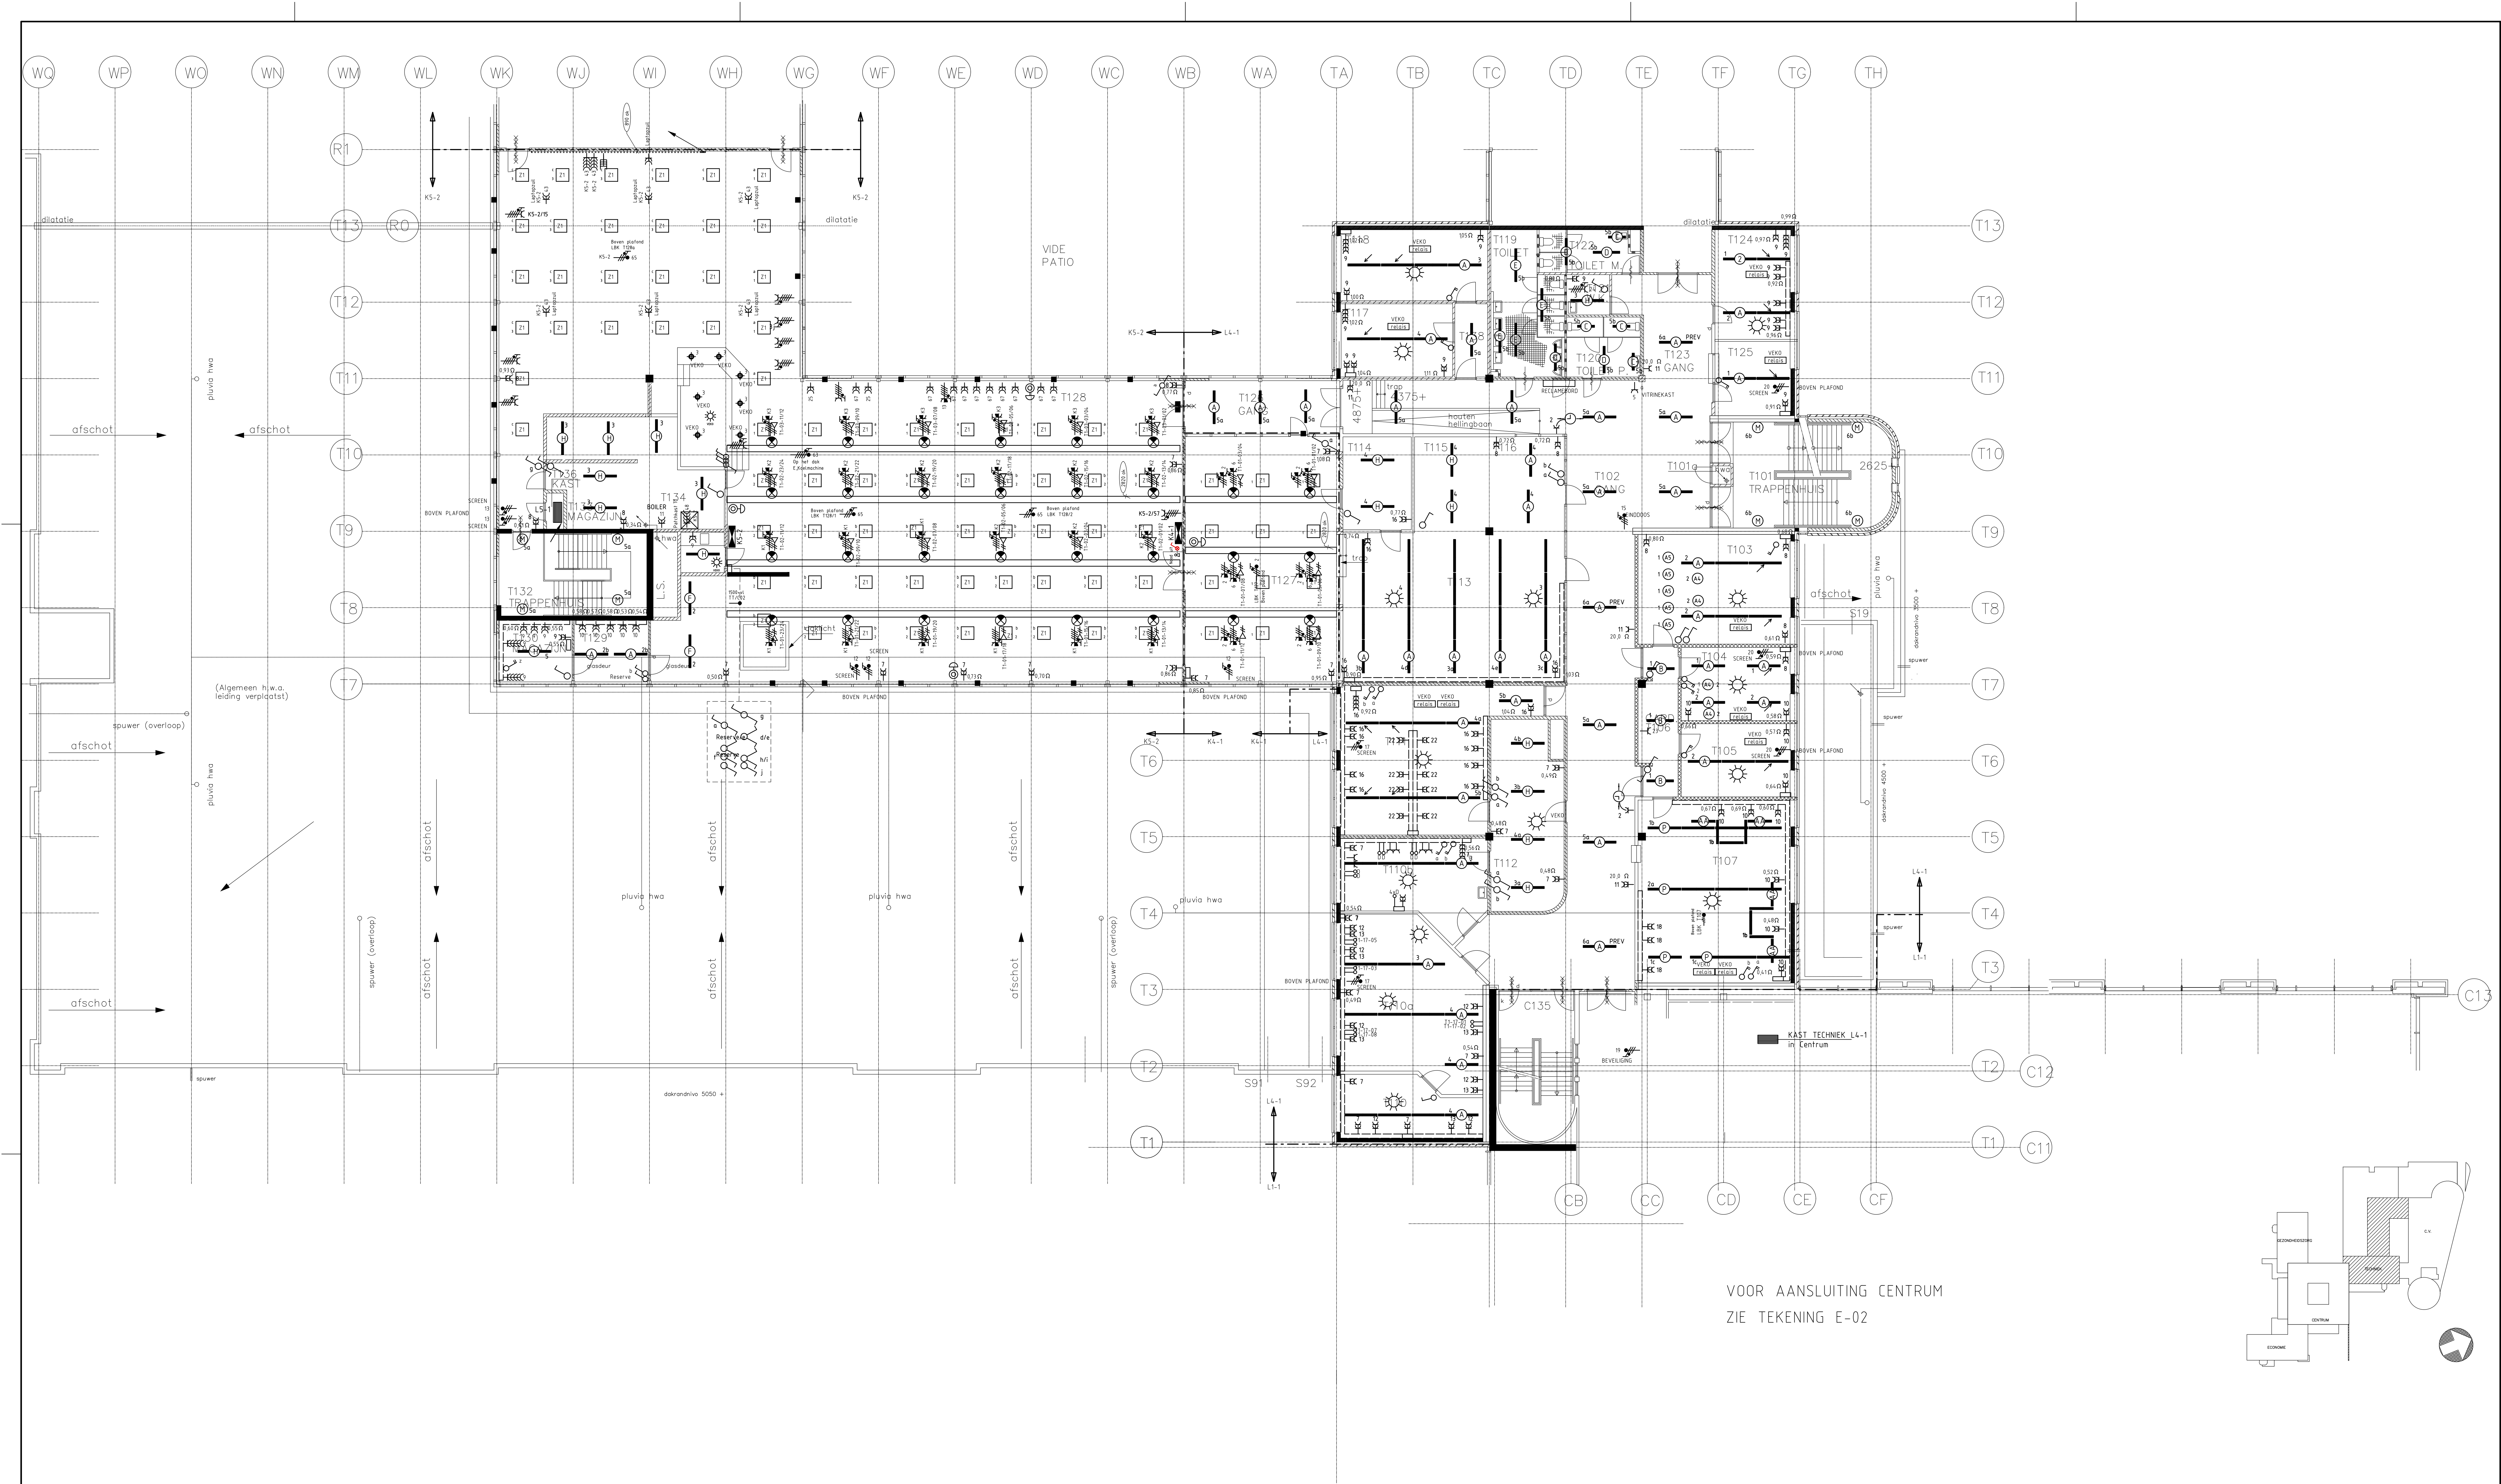

Siglenhorst Installatietechniek
Klovensteindijk 16 - 3906 NG - Doetinchem
Telefoon: 0541 338997 - Fax: 0541 338981
E-mail: info@siglenhorst.nl

Deze tekening is een afgedrukt en mag zonder schriftelijke toestemming niet gepubliceerd noch aan derden ter inzage gegeven worden.