




VOOR AANSLUITING CENTRUM
ZIE TEKENING E-02

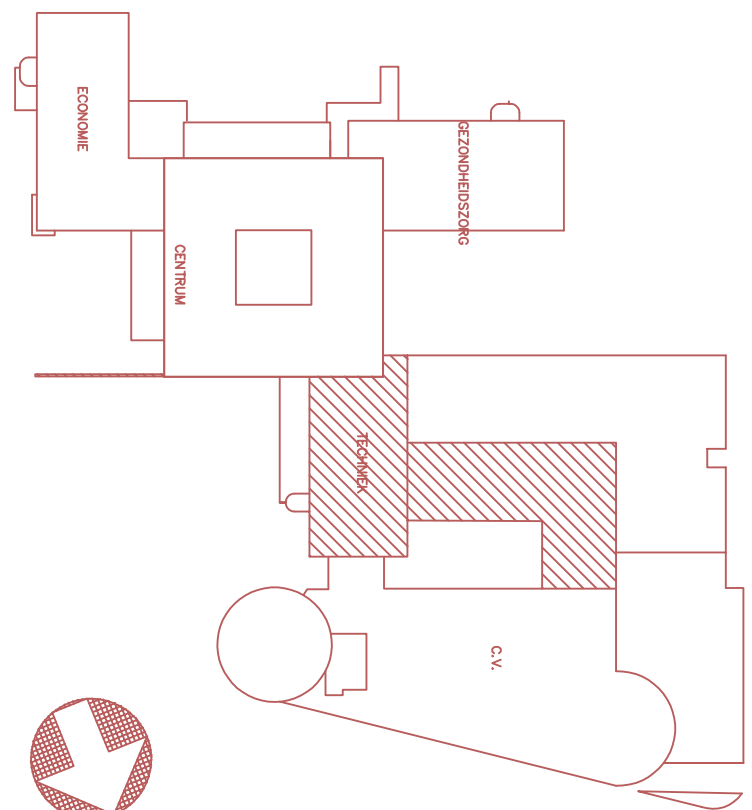

REVISIE 2009

Project:	GRAAFSCHAP COLLEGE &		
Onderdeel:	CENTRUM VAKOPLEIDING, DOETINCHEM		
Techniek:	TECHNIEK - 1E VERDIEPING		
Projectnummer:	02-020	Schaal: 1:100	Get. dtd: 02-27-10-09
Form:	A0	Form:	A0