


L4-3
L1-3

4X WCD GROEP 13
4X WCD GROEP 14
4X WCD GROEP 15
4X WCD GROEP 15
4X WCD GROEP 16
4X WCD GROEP 16

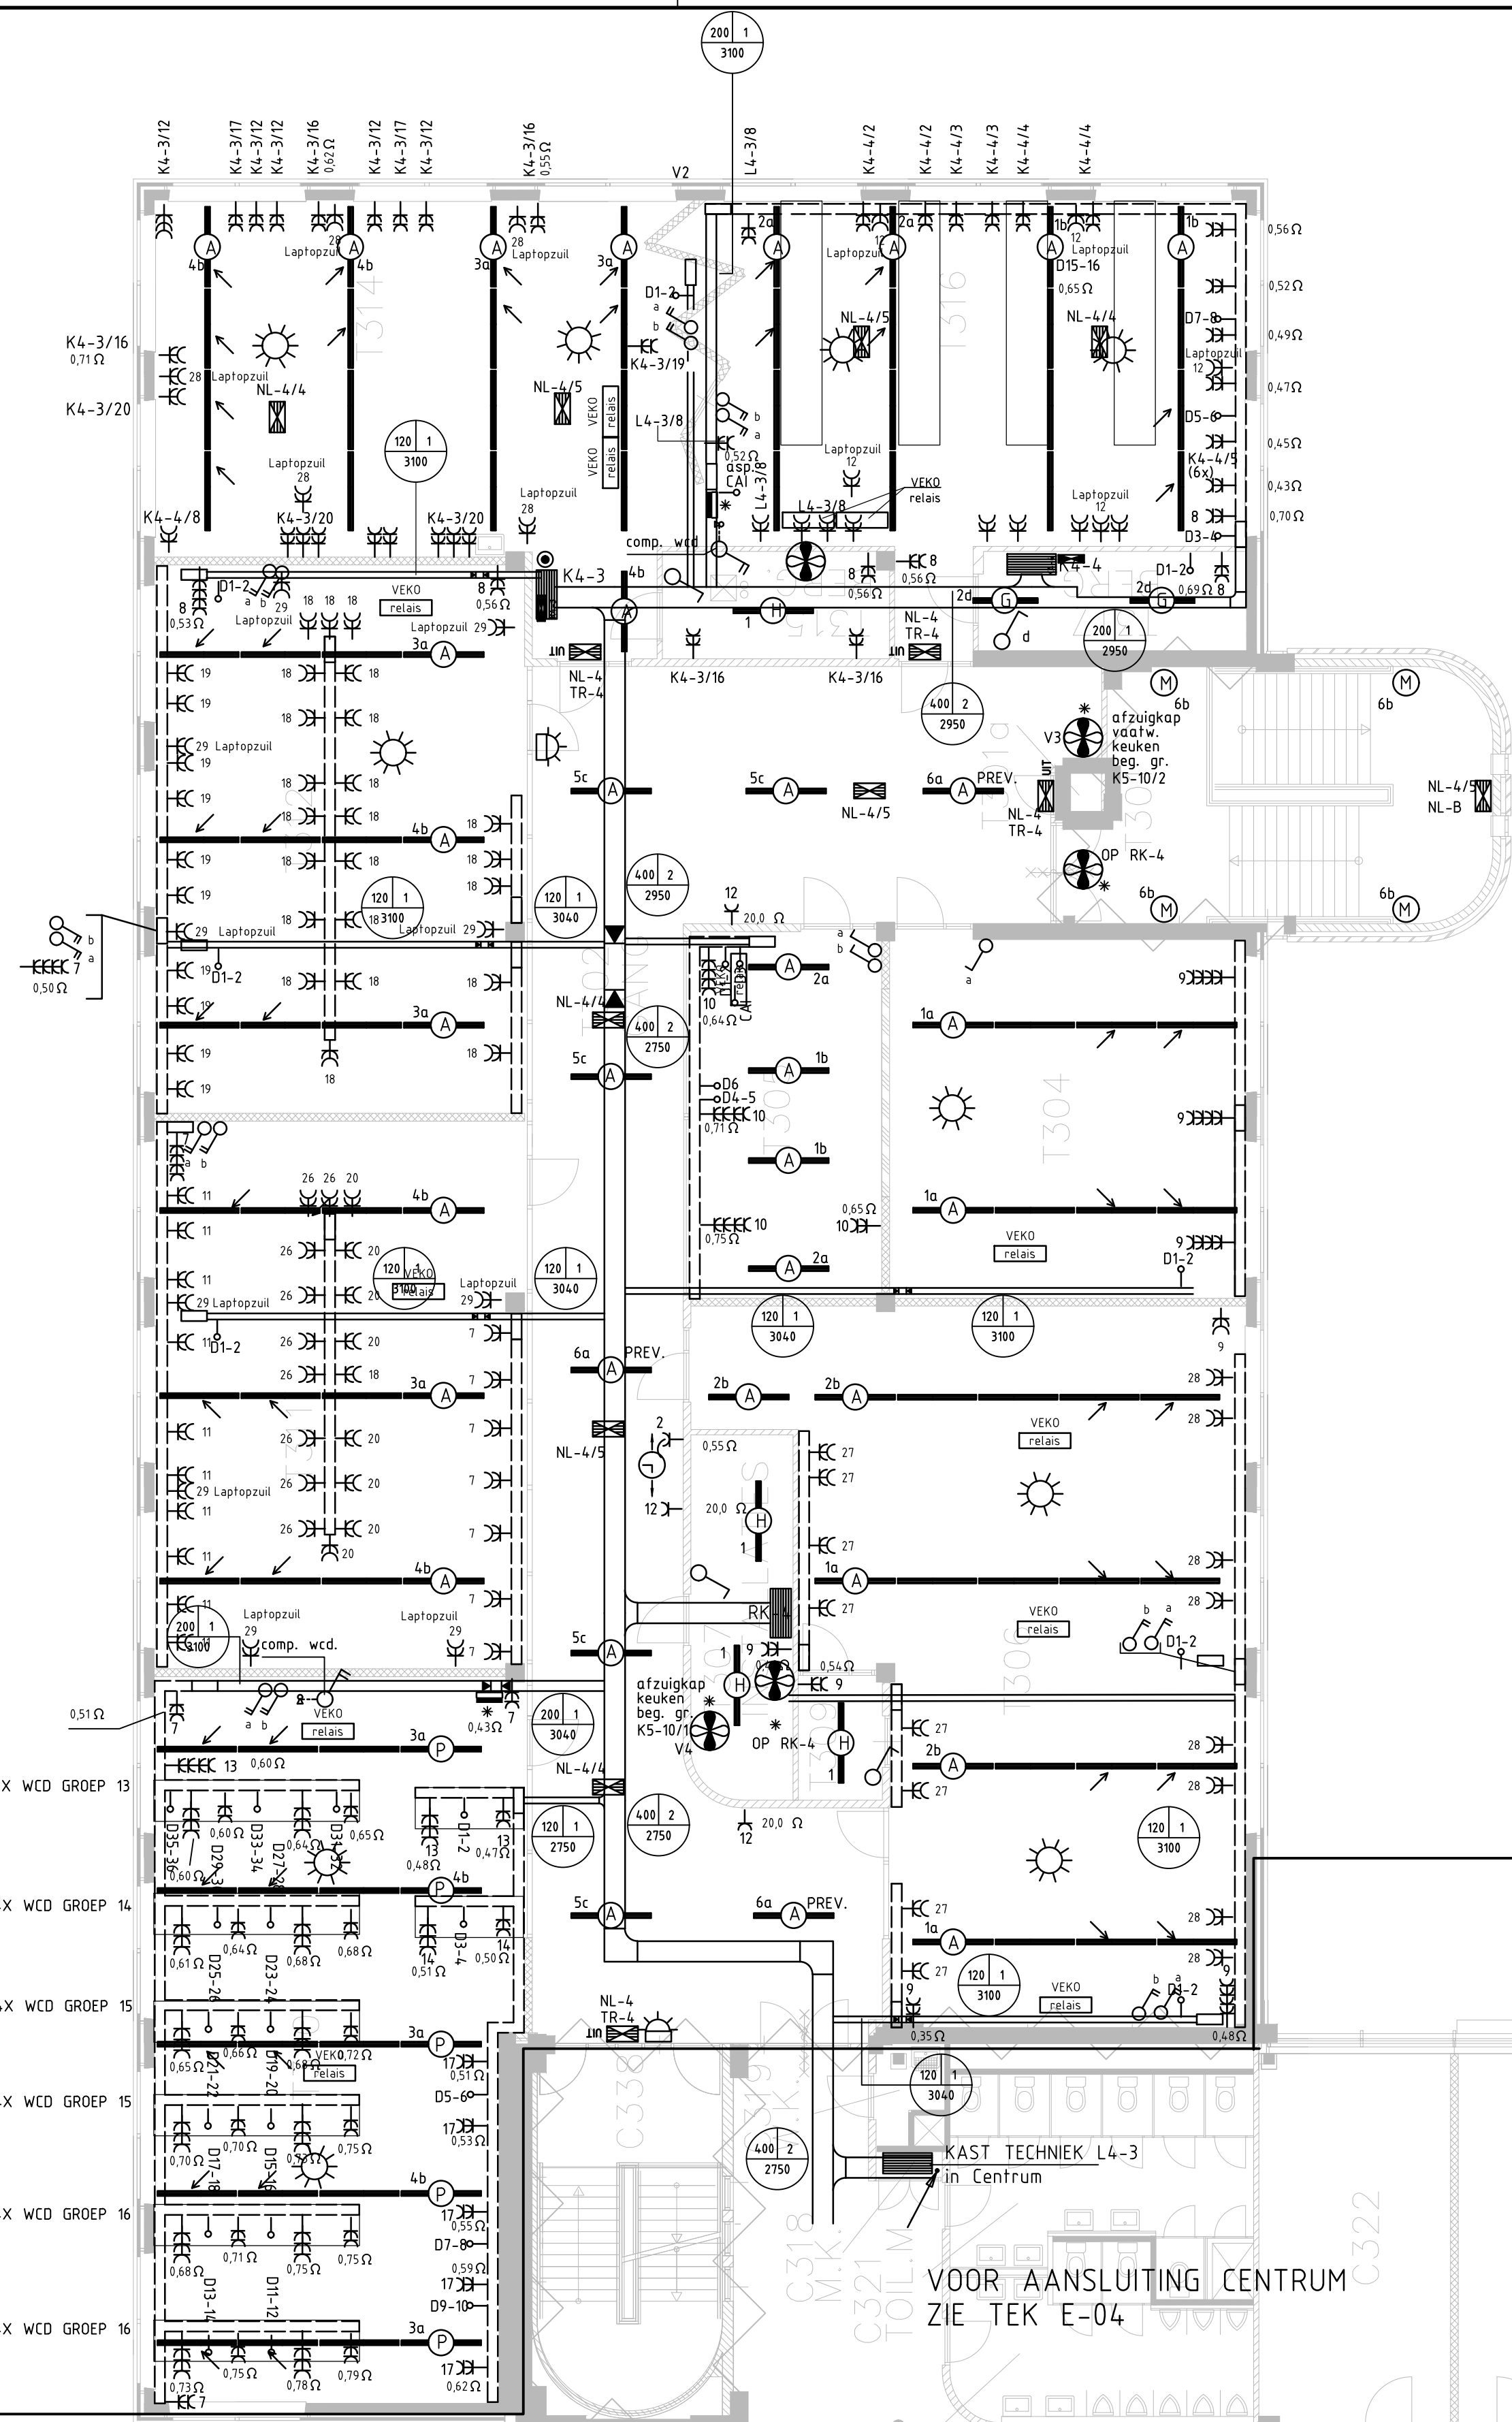

L4-3
L1-3

VOOR AANSLUITING CENTRUM
ZIE TEK E-04

KAST TECHNIEK L4-3
in Centrum

REVISIE 10-01-2018

Project: GRAAFSCHAP COLLEGE & CENTRUM CENTRUM VAKOPLEIDING, DOETINCHEM		Gew:	Gez:
Onderdeel: ELEKTROTECHNISCHE INSTALLATIE TECHNIEK - 3E VERDIEPING		Blad: E-17	
Projectnummer: 02-020	Schaal: 1:100 Form: A1	Get: dhthd D.D.: 27-10-09	Gez:



Sigtenhorst Installatietechniek
Edisonstraat 96 - 7006 RE - Doetinchem
Telefoon: (0314) 326997 - Fax: (0314) 332081
E-mail: info@sigtenhorst.nl

Deze tekening is ons eigendom en mag zonder schriftelijke toestemming niet gekopieerd noch aan derden ter inzage gegeven worden