


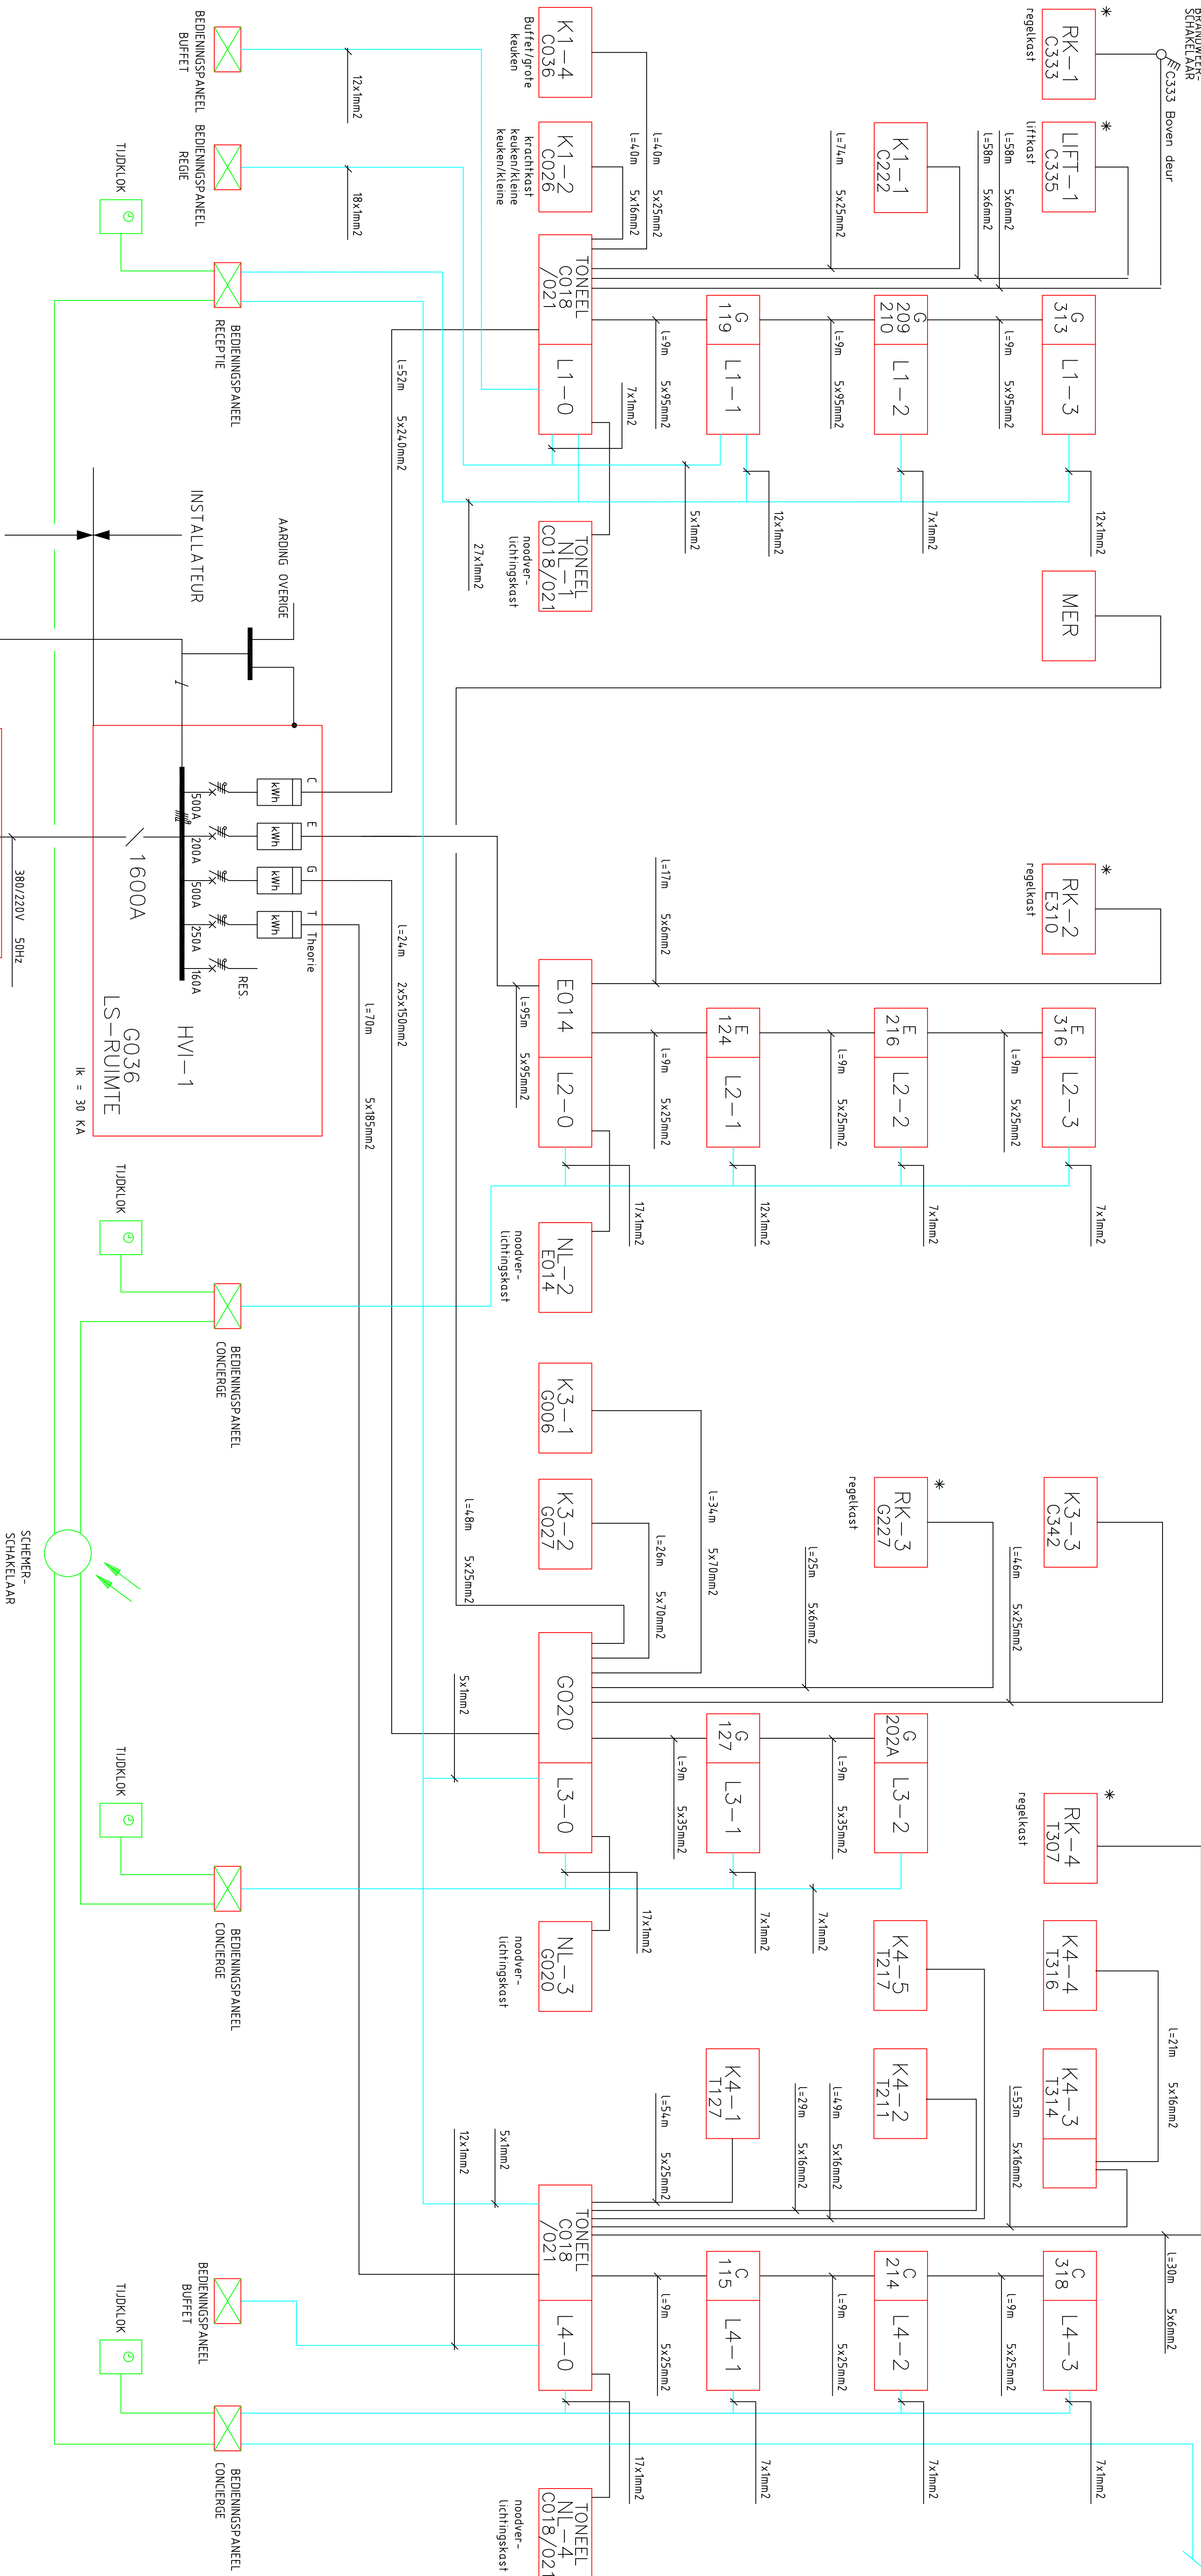

* LEVERING DERDEN

STERPUNT KOPPELING
MET NUON

ZIE BLOKSCHEMA
WERKPLAATS

NAAR TRAF-O 2

NUON Voeding

REVISE 29-03-2011

MAP

Project: GRAAFSCHAP COLLEGE DOETINCHEM

Gew: Gez

Onderdeel: **ELEKTROTECHNISCHE INSTALLATIES** Blad:

INSTALLATI

BLOKSCH. KASTEN SCHOLGEB. G.C. HM-1

MOOLGEB. G.C.

Projectnummer:

Schall: 1:100

03-000

Form: A1