


KLEMMEN IN BEDIENPANEEL TECHNIEK 1

KLEMMEN
BUFFET CENTRUM KLEMMEN IN BEDIENPANEEL CENTRUM

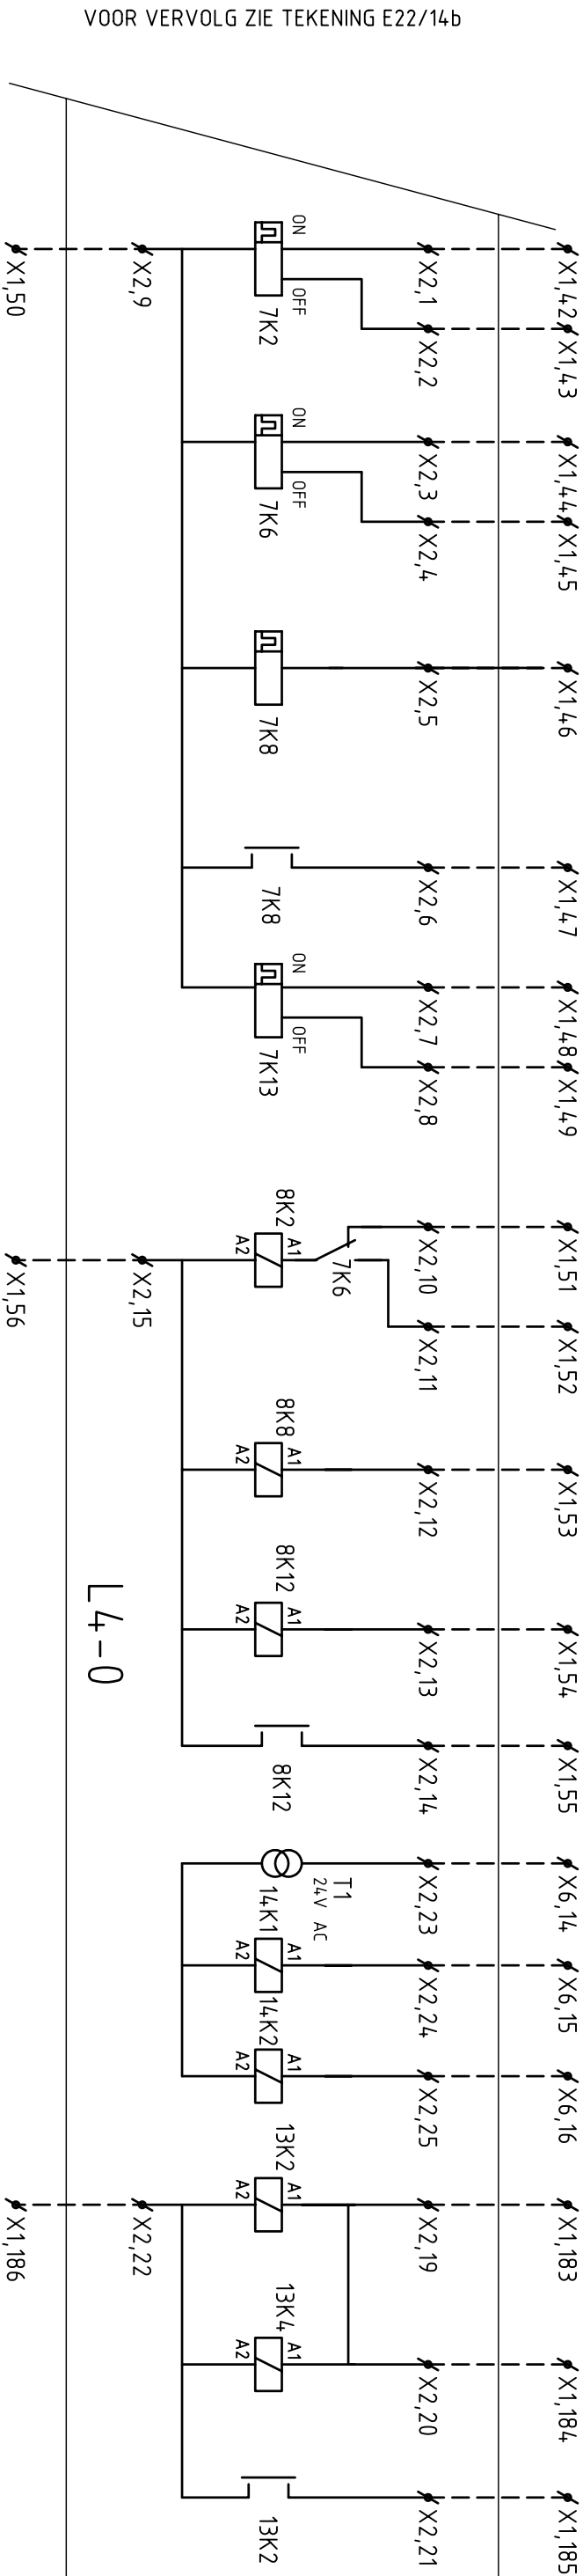

VOOR VERVOLG ZIE TEKENING E22/14b

KLEMMEN IN BEDIENPANEEL TECHNIEK 1

Wijz. B d.d.: 03-02-2009		Revisie		Wijz. D d.d.:	
Wijz. A d.d.: 18-09-2006				Wijz. C d.d.:	
Project : GRAAFSCHAP COLLEGE & CENTRUM VAKOPLEIDING, DOETINCHEM					
Omschrijving : TECHNIEK BEGANE GROND LICHTKAST L4-0c					
Opdrachtgever: GRAAFSCHAP COLLEGE & CENTRUM VAKOPLEIDING, DOETINCHEM					
Getekend : dhtd	Gecontroleerd : JWS	Datum : 04-11-1996	Alle maatvoeringen in millimeters		
			Formaat : A3		
Sigtenhorst Installatietechniek Edisonstraat 96 – 7006 RE – Doetinchem Telefoon: (0314) 326997 – Fax: (0314) 332061			Schaal : %		
			Projectnummer : -		
			Blad : E-22/14c		