



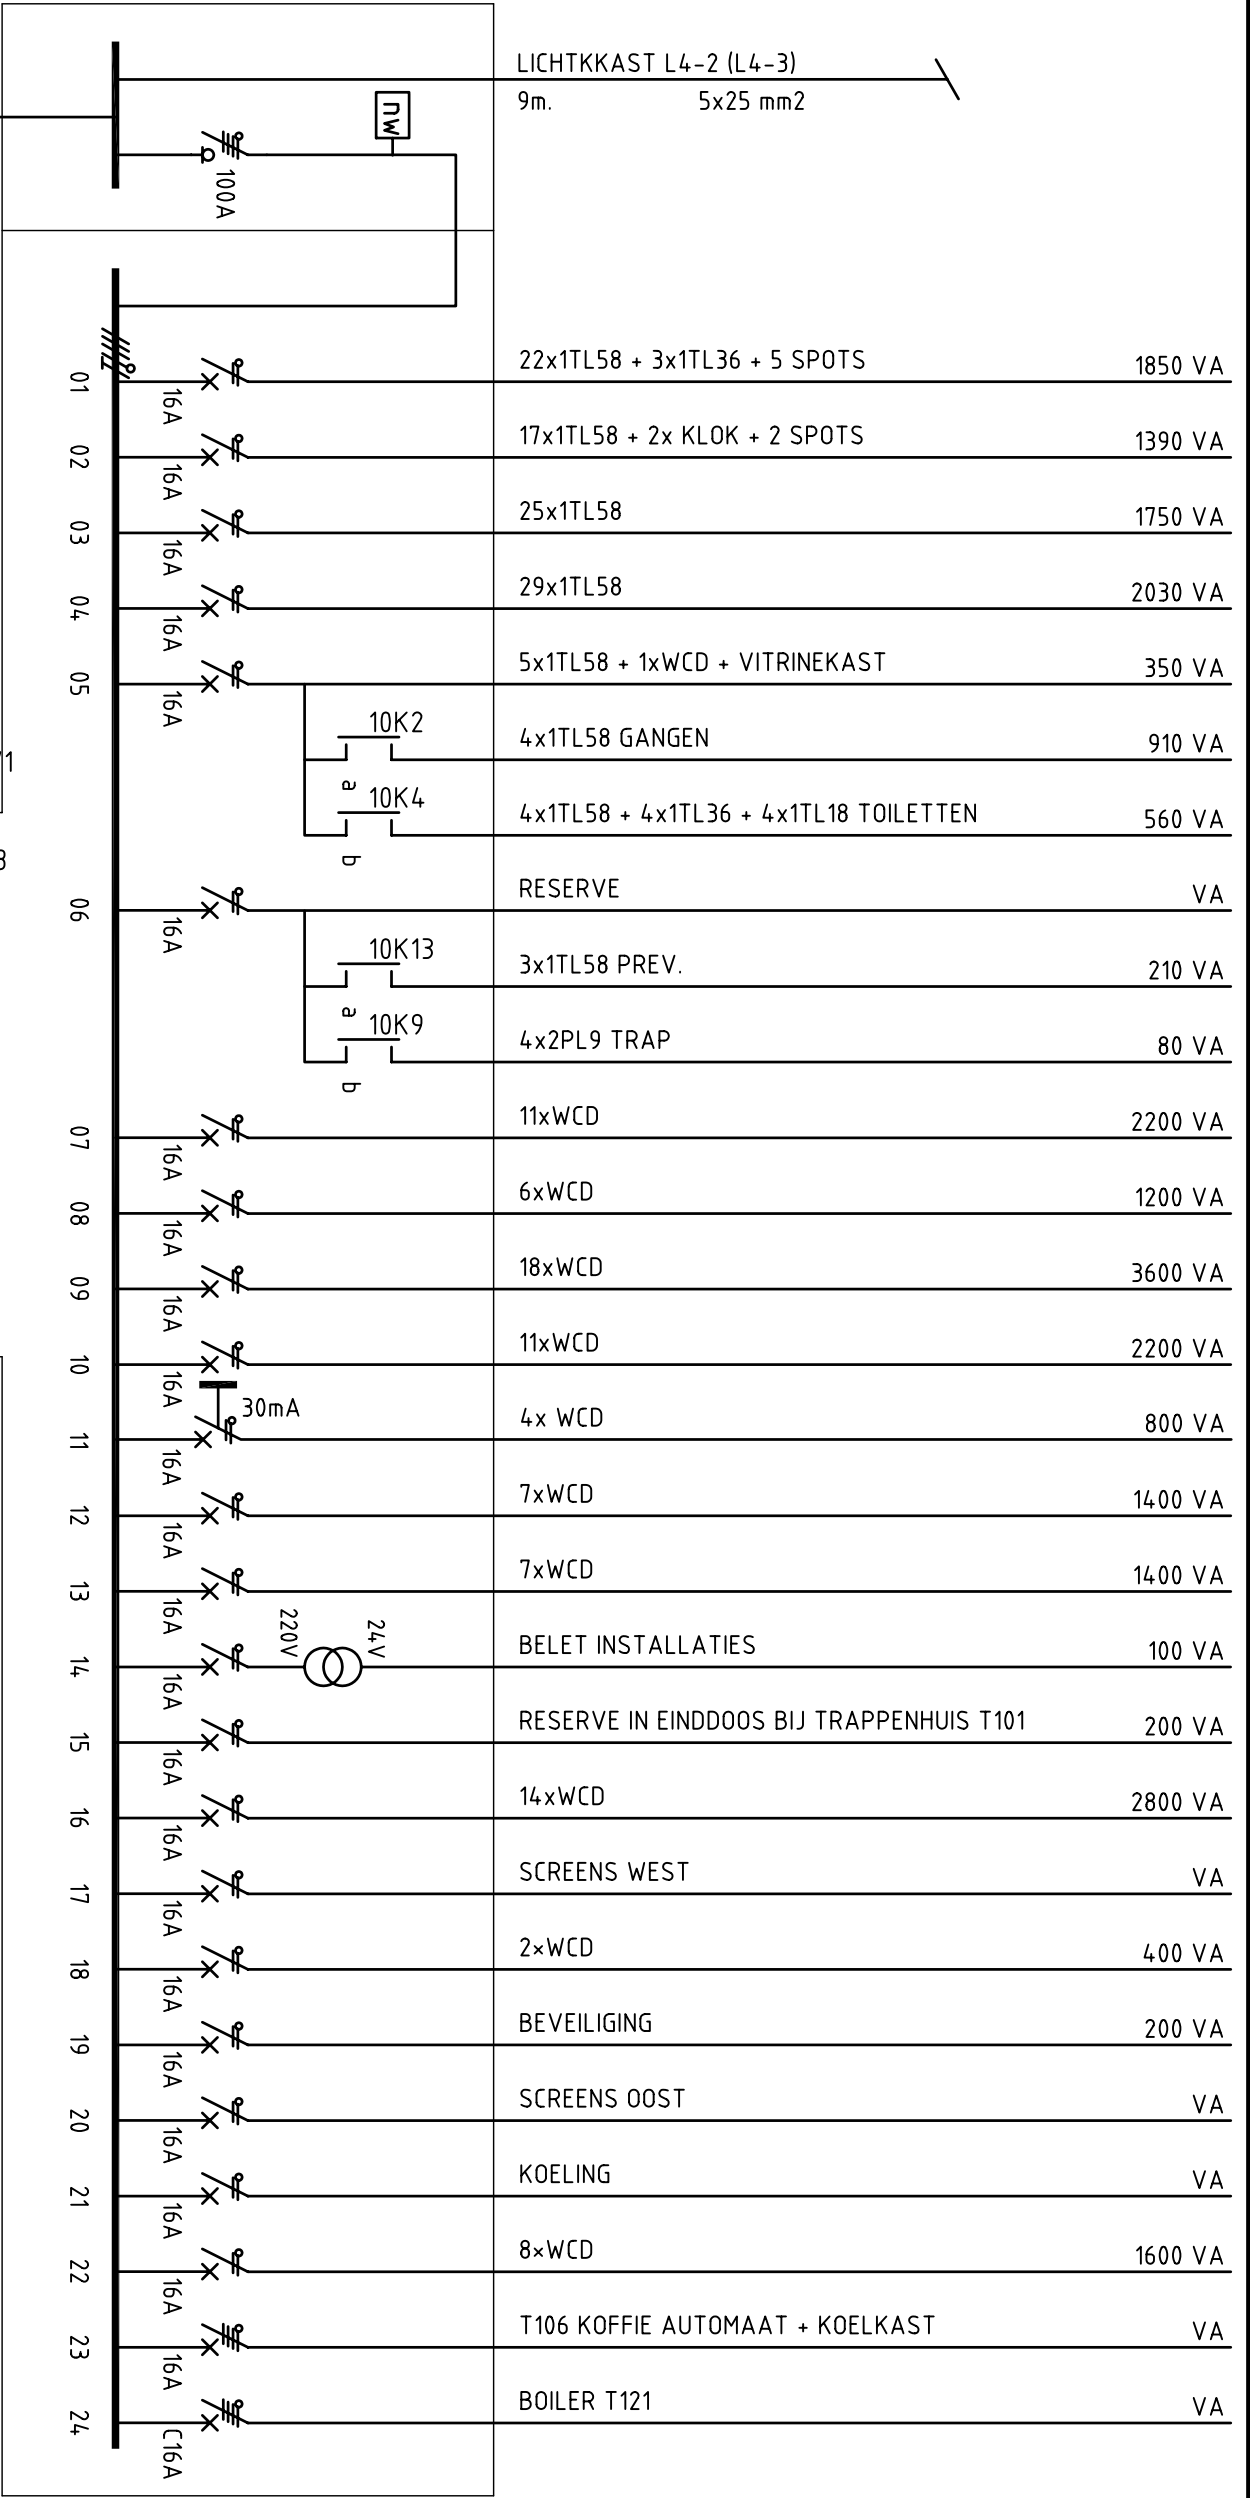

Pragma-F
Ik = 10 KA
900 x 550 x 182


AANGESLOTEN VERMOGEN CA. 28,685 kVA
GELIJKTIJDIG VERMOGEN CA. 18,555 kVA

N.W.=WISSELCONTACT
NETWACHTER,
KABEL AANSLUITEN VIA BEDIENPANEEL
OP NOODVERL. KAST NL-4 + NL-5

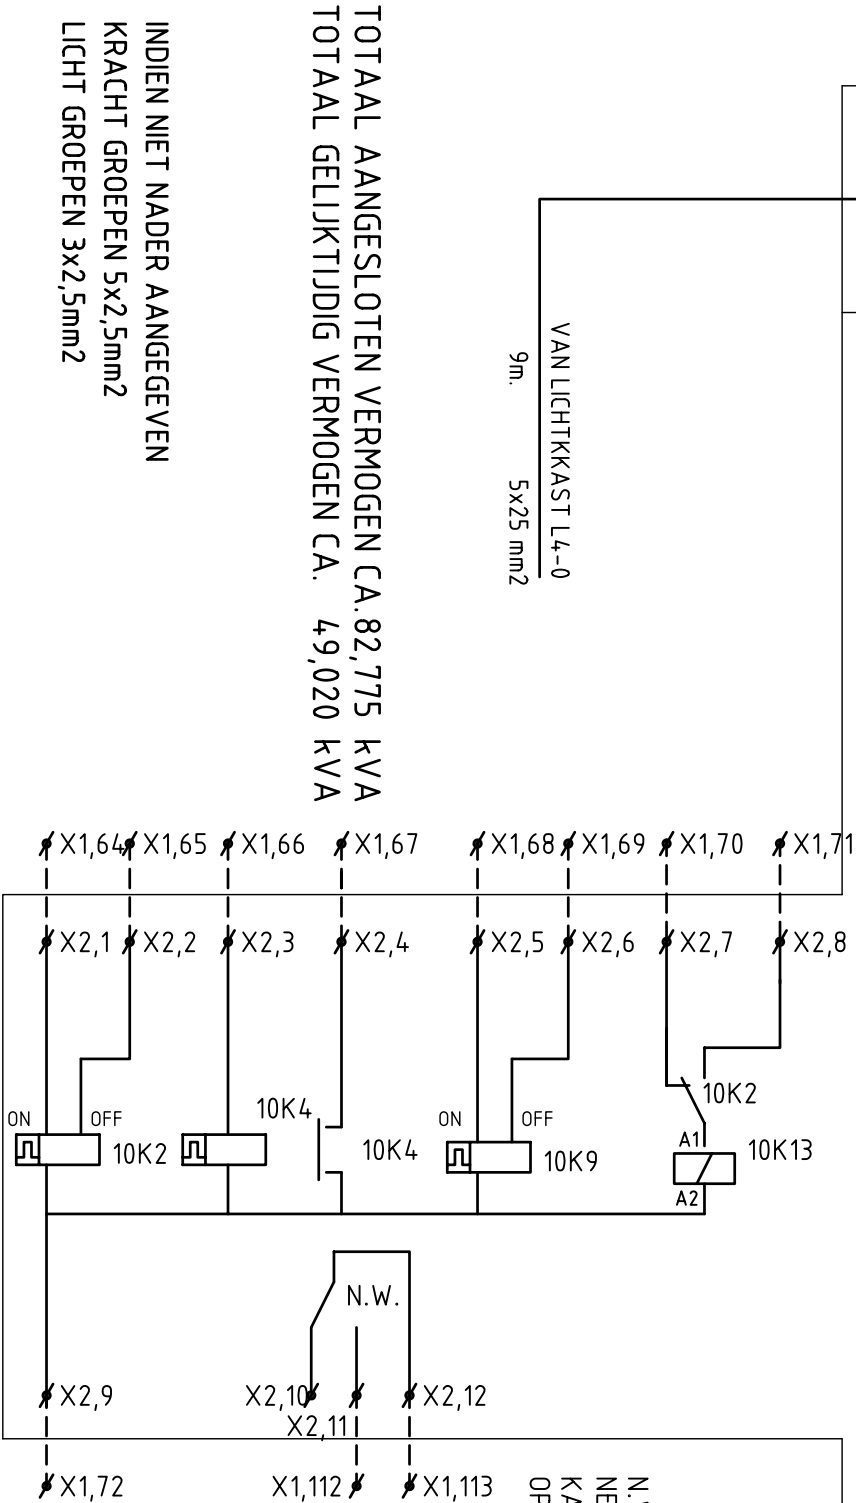

TOTAAL AANGESLOTEN VERMOGEN CA.82,775 kVA
TOTAAL GELIJKTIJDIG VERMOGEN CA. 49,020 kVA

INDIEN NIET NADER AANGEGEVEN
KRACHT GROEPEN 5x2,5mm2
LICHT GROEPEN 3x2,5mm2

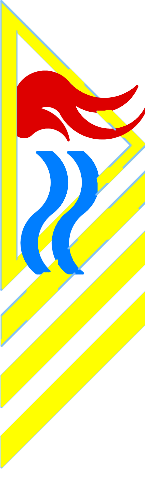Wijz. B d.d.: 03-02-2009		Revisie		Wijz. D d.d.:	
Wijz. A d.d.: 16-02-1998				Wijz. C d.d.:	
Project : GRAAFSCHAP COLLEGE & CENTRUM VAKOPLEIDING, DOETINCHEM					
Omschrijving : TECHNIEK 1e VERDIEPING LICHTKAST L4-1					
Opdrachtgever: GRAAFSCHAP COLLEGE & CENTRUM VAKOPLEIDING, DOETINCHEM					
Getekend : dhtd	Gecontroleerd : JWS	Datum : 04-11-1996	Alle maatvoeringen in millimeters		
			Sigthenhorst Installatietechniek Edisonstraat 96 - 7006 RE - Doetinchem Telefoon: (0314) 326997 - Fax: (0314) 332061		
Formaat : A3			Schaal : %		
Projectnummer : -			Blad : E-22/15		