


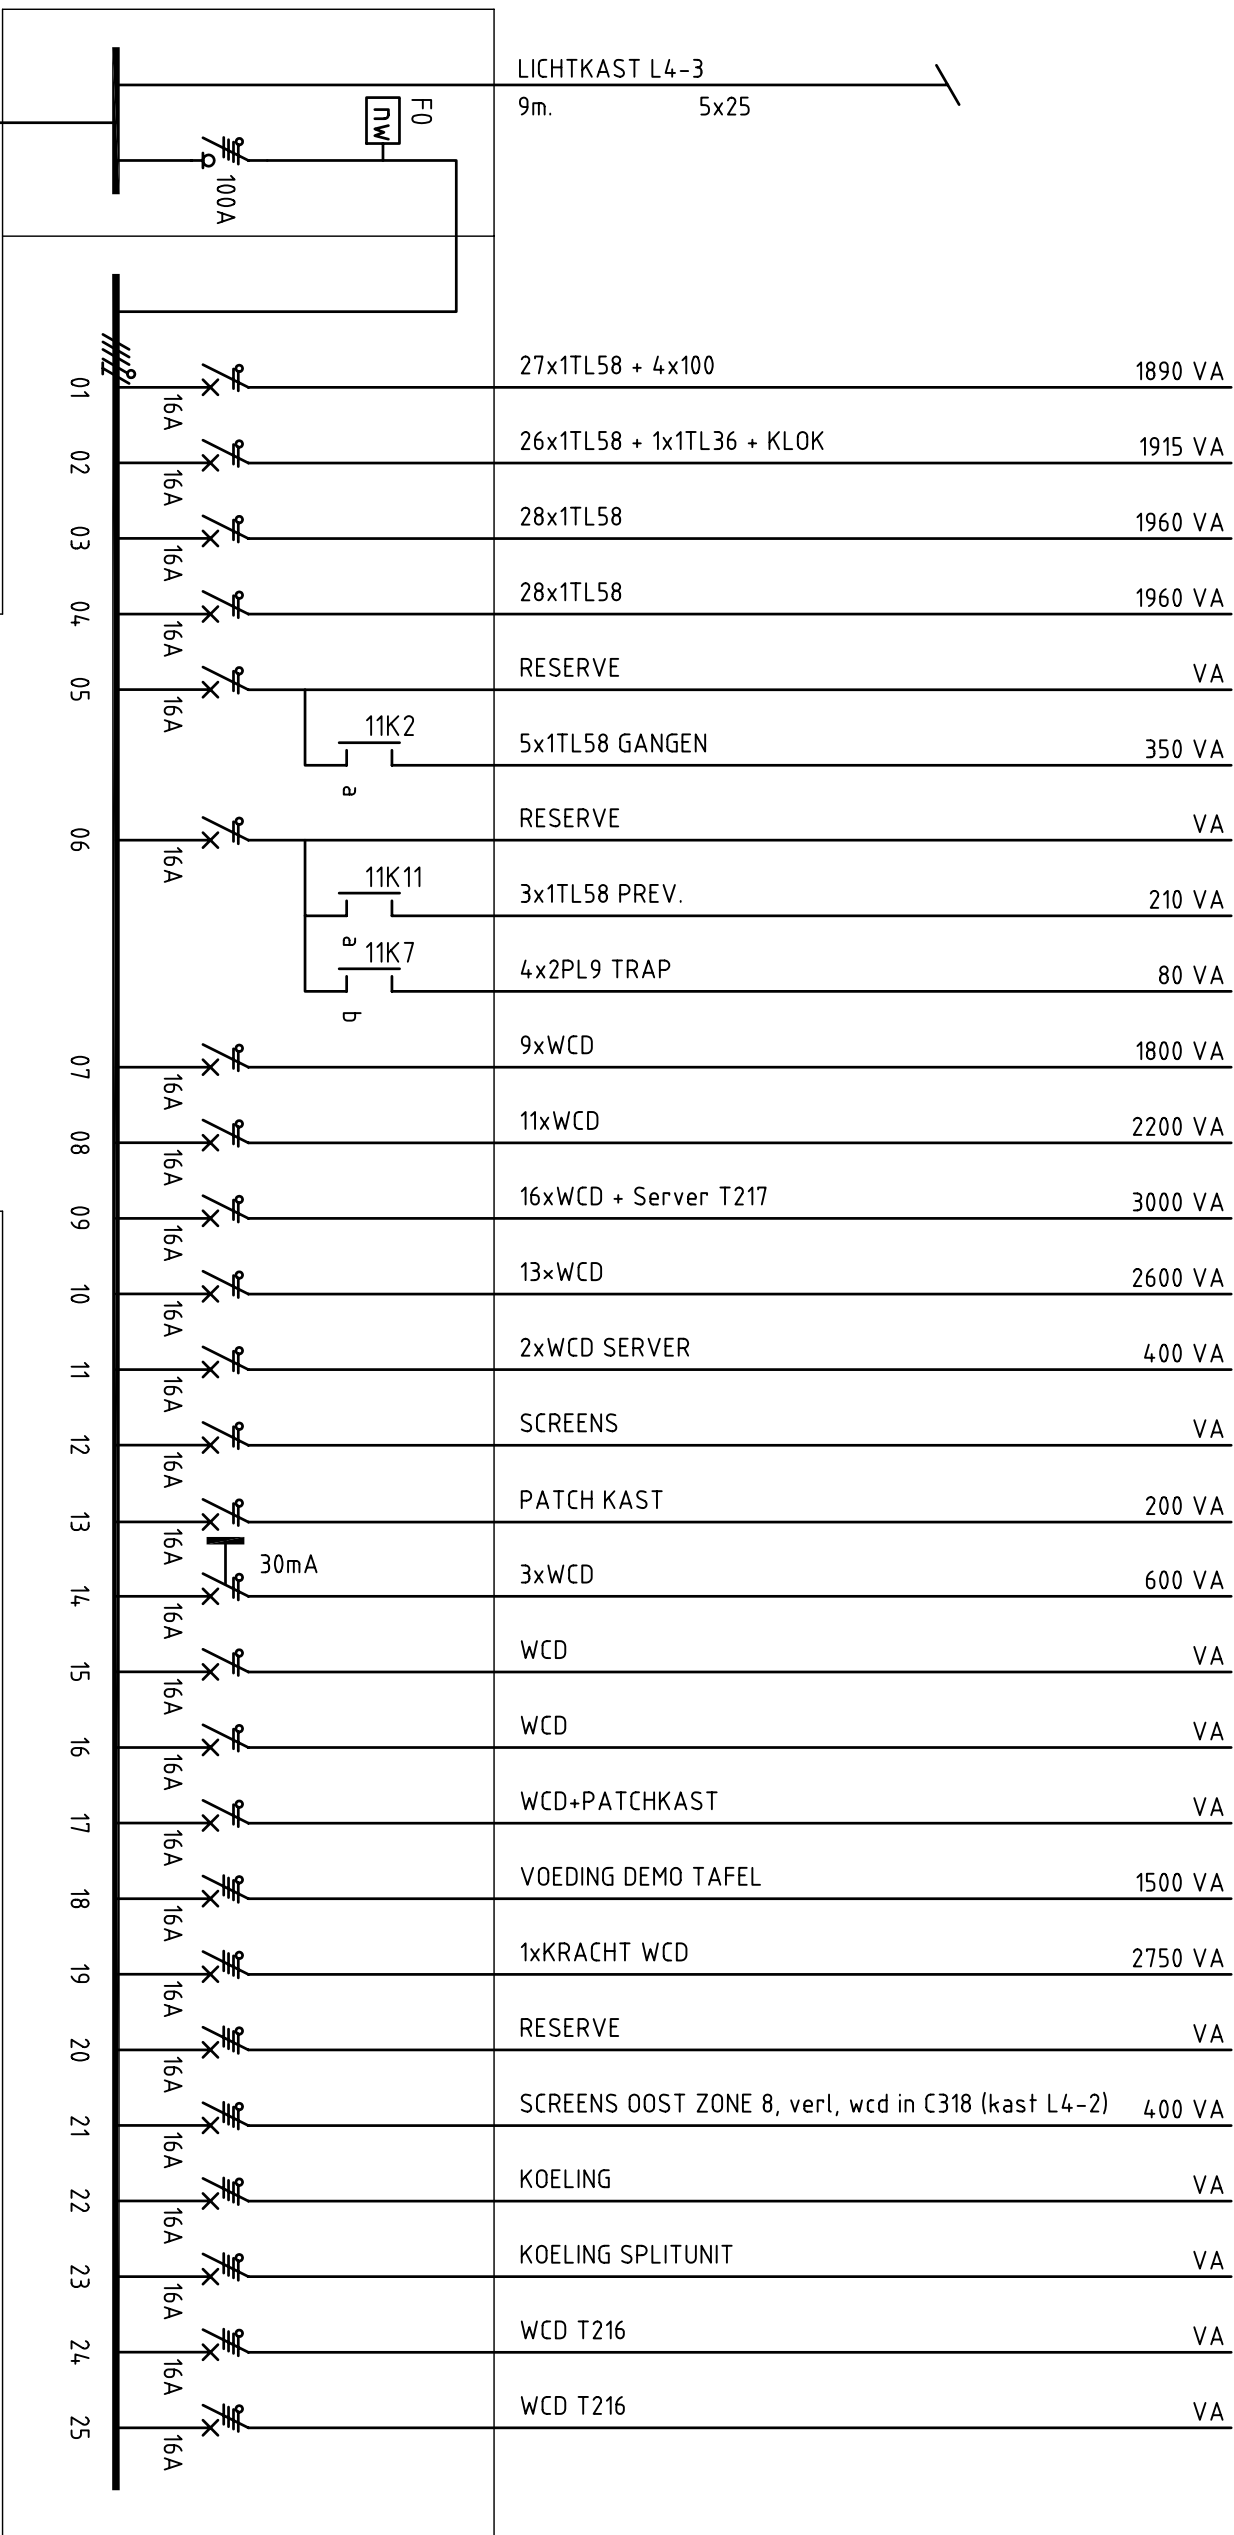


Pragma-F
Ik = 8 kA
900 x 550 x 182

L4-2

AANGESLOTEN VERMOGEN CA.	25,165	kVA
GELIJKTIJDIG VERMOGEN CA.	13,110	kVA

INDIEN NIET NADER AANGEGEVEN
KRACHT GROEPEN 5x2,5mm²
LICHT GROEPEN 3x2,5mm²

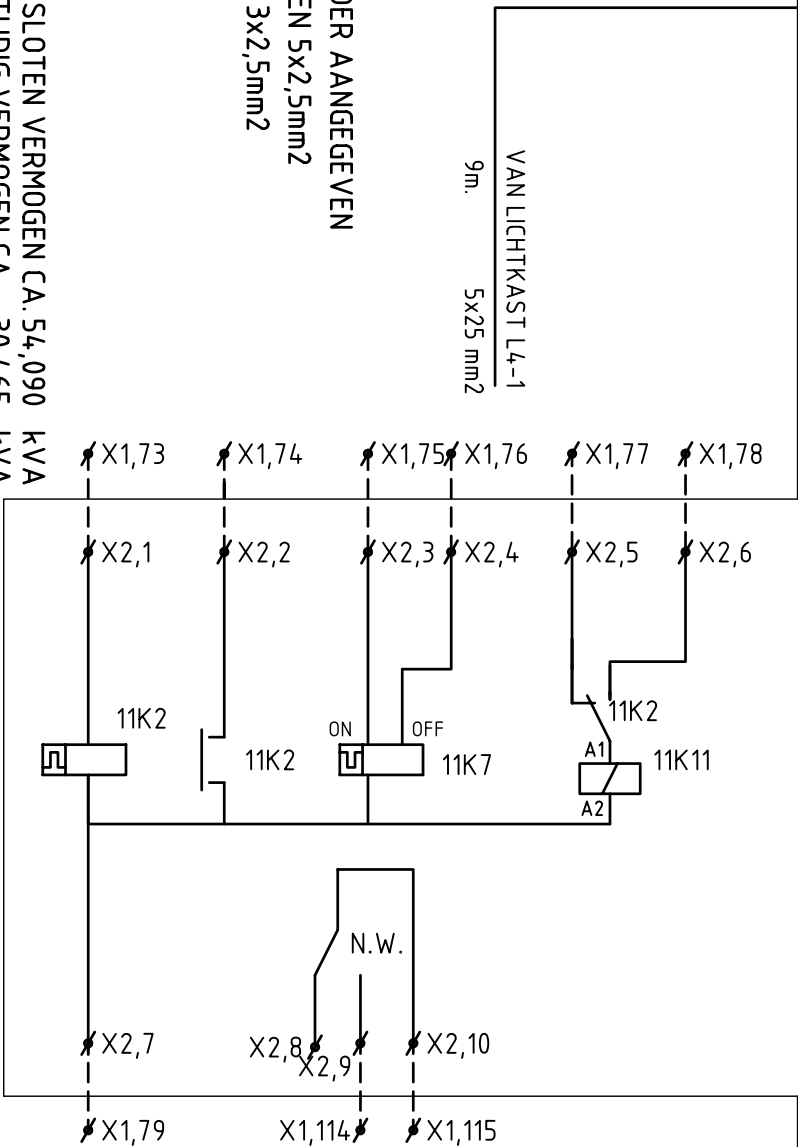

N.W.=WISSELCONTACT
NETWACHTER,
KABEL AANSLUITEN VIA BEDIENPANEEL
OP NOODVERL. KAST NL-4 + NL-5

Wijz. B d.d.:	17-03-2009	Revisie		Wijz. D d.d.:	
Wijz. A d.d.:	16-02-1998			Wijz. C d.d.:	
Project : GRAAFSCHAP COLLEGE & CENTRUM VAKOPLEIDING, DOETINCHEM Omschrijving : TECHNIEK 2e VERD. LICHTKAST L4-2 Opdrachtgever: GRAAFSCHAP COLLEGE & CENTRUM VAKOPLEIDING, DOETINCHEM					
Getekend : dhtd	Gecontroleerd : JWS	Datum : 04-11-1996	Alle maatvoeringen in millimeters		
 Sigtenhorst Installatietechniek Edisonstraat 96 - 7006 RE - Doetinchem Telefoon: (0314) 326597 - Fax: (0314) 332081			Formaat : A3 Schaal : % Projectnummer : - Blad : E-22/16		