

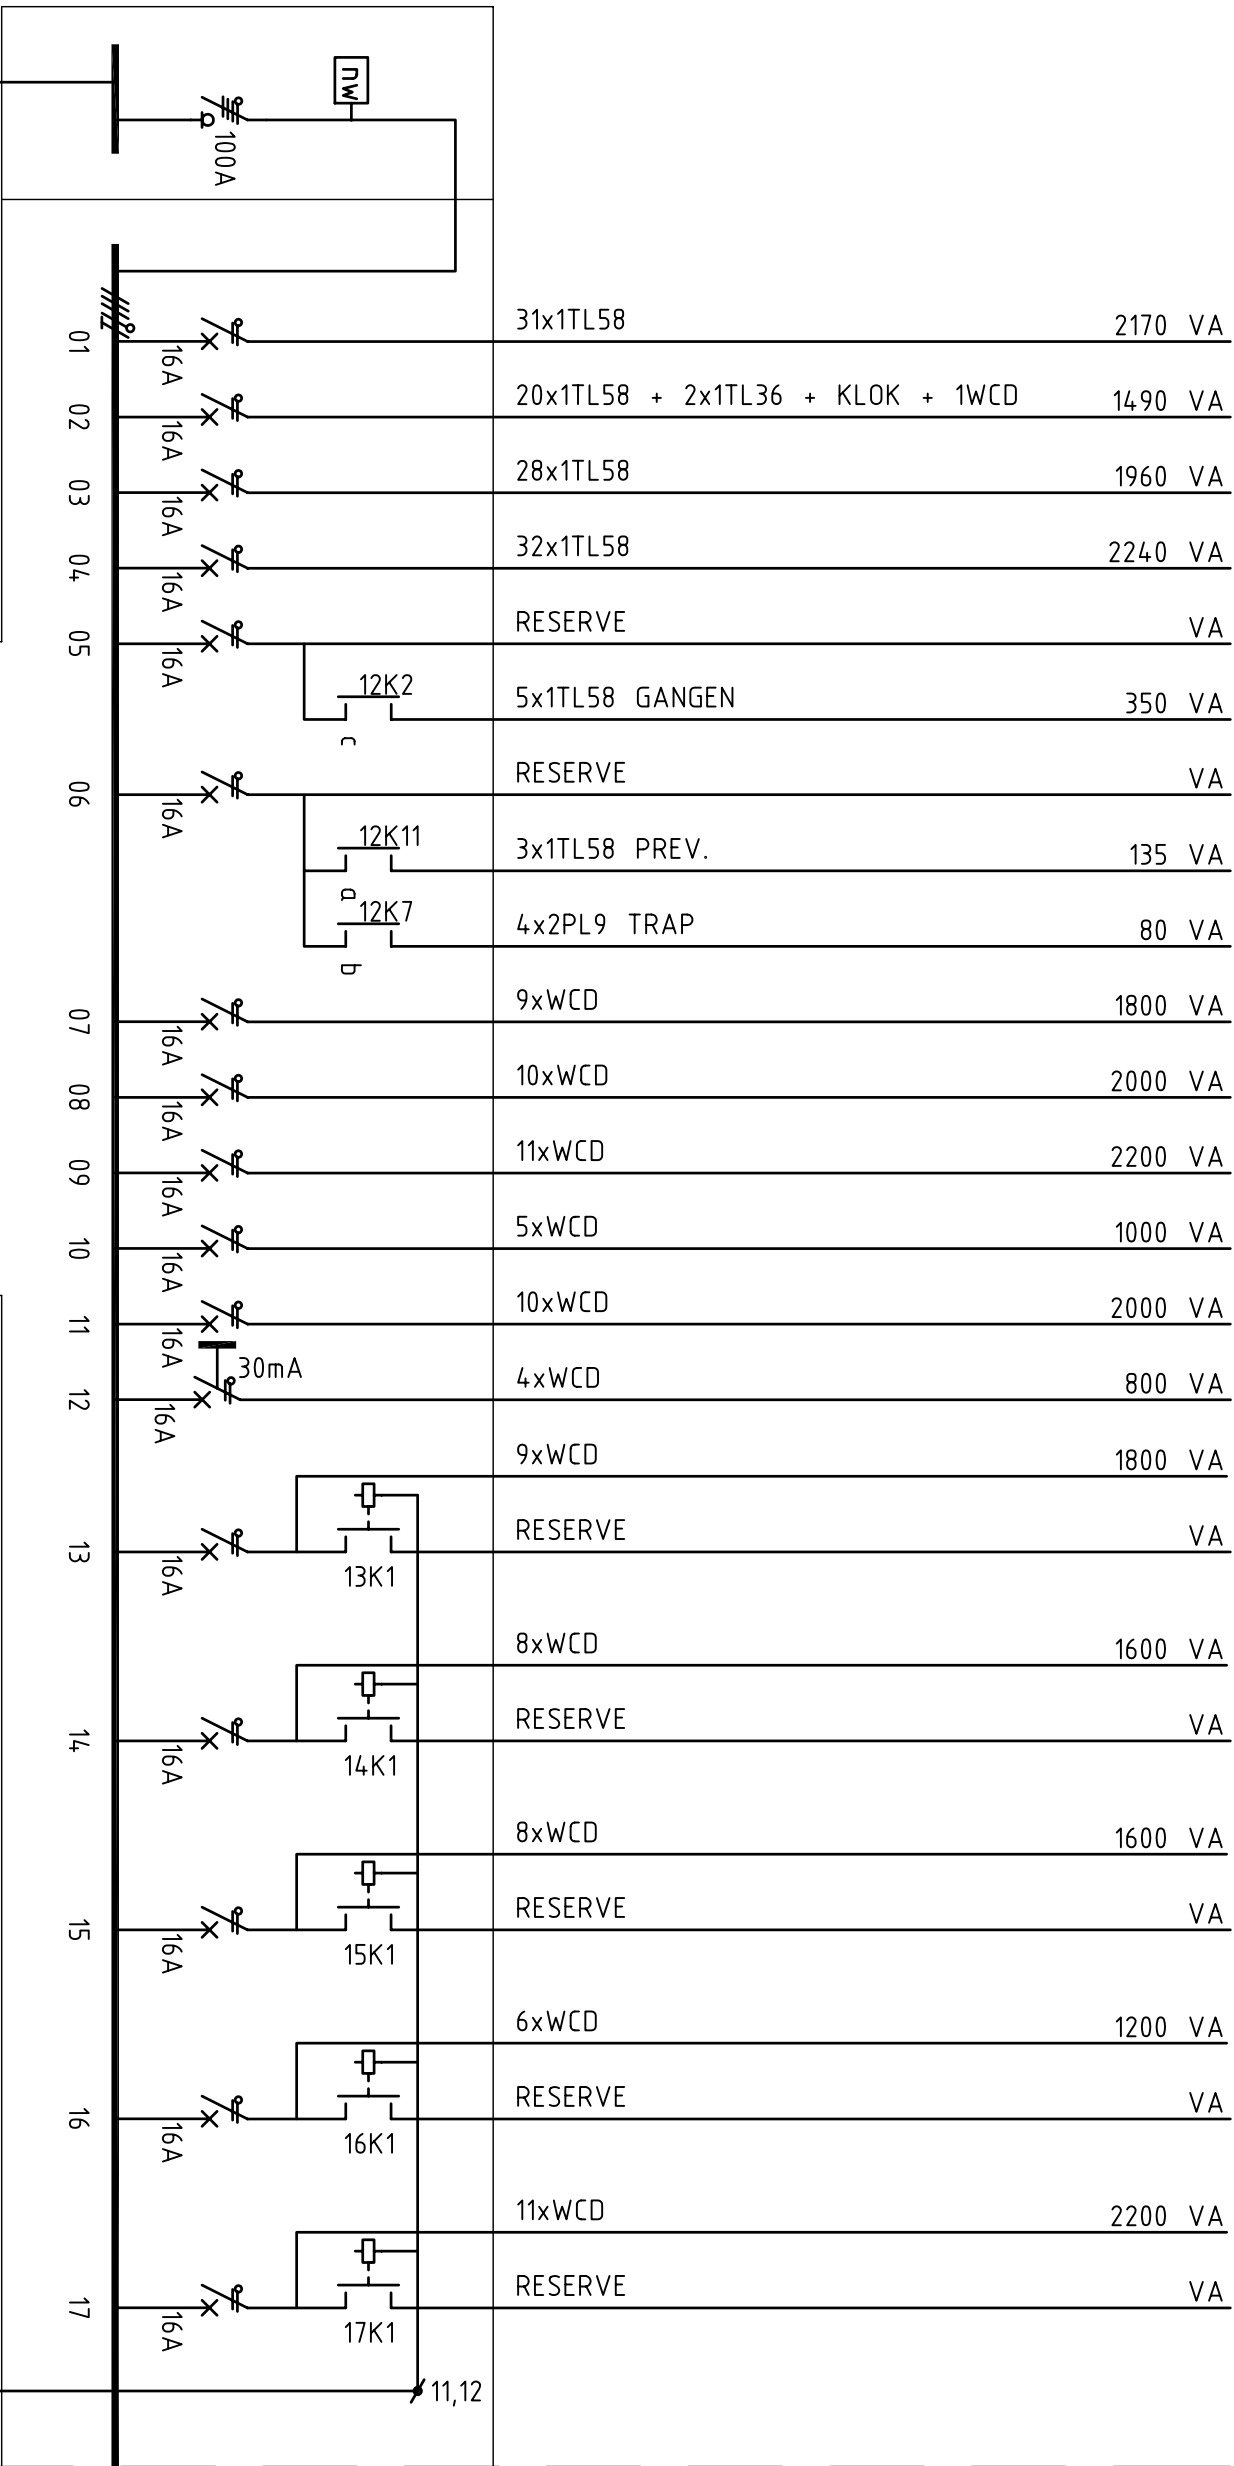
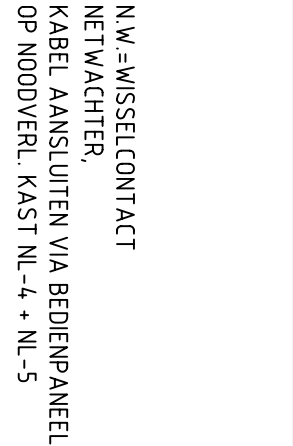


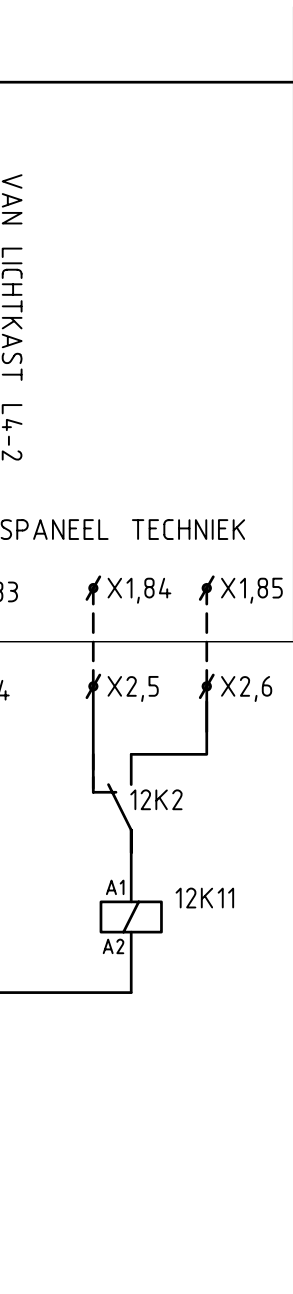


➡ ZIE BLAD E-22/17b


➡ ZIE BLAD E-22/17b

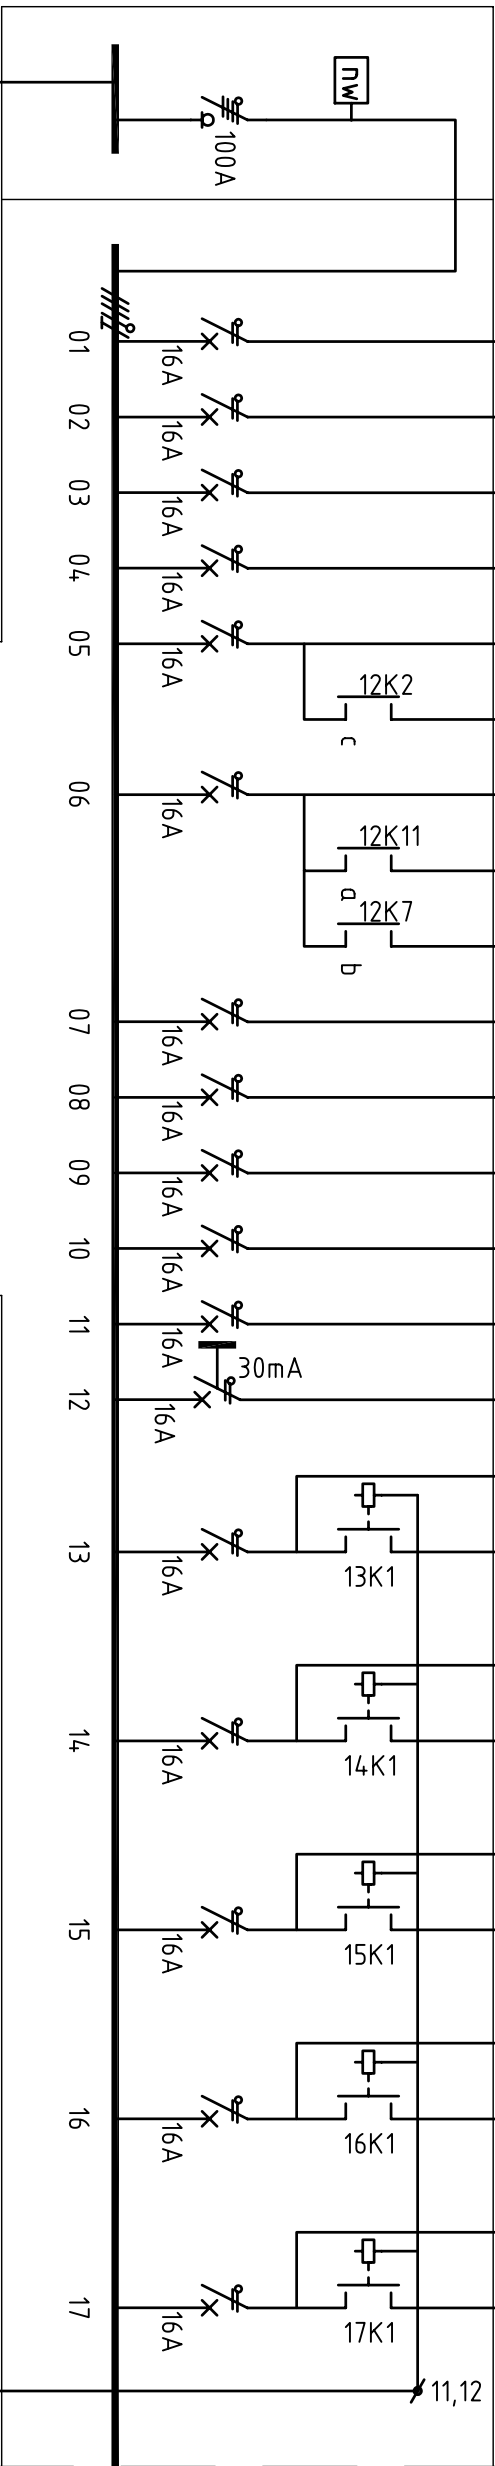

L4-3
Pragma-F
Ik = 6,2 KA
750 x 550 x 182
AANGESLOTEN VERMOGEN CA. 28,925 KVA
GELIJKTIJDIG VERMOGEN CA. 17,355 KVA

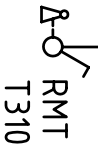

INDIEN NIET NADER AANGEGEVEN
KRACHT GROEPEN 5x2,5mm2
LICHT GROEPEN 3x2,5mm2

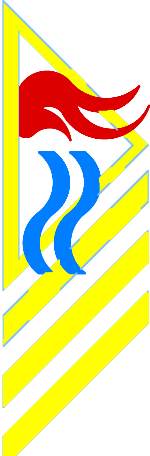Wijz. B d.d.: 08-04-2009		Revisie		Wijz. D d.d.:	
Wijz. A d.d.: 16-02-1998				Wijz. C d.d.:	
Project : GRAAFSCHAP COLLEGE & CENTRUM VAKOPLEIDING, DOETINCHEM					
Omschrijving : TECHNIEK 3e VERD. LICHTKAST L4-3					
Opdrachtgever: GRAAFSCHAP COLLEGE & CENTRUM VAKOPLEIDING, DOETINCHEM					
Getekend : dhtd	Gecontroleerd : JWS	Datum : 04-11-1996	Alle maatvoeringen in millimeters		
			Formaat : A3		
Sigtenhorst Installatietechnik Edisonstraat 96 - 7006 RE - Doetinchem Telefoon: (0314) 326997 - Fax: (0314) 332061			Schaal : %		
			Projectnummer : -		
			Blad : E-22/17a		