


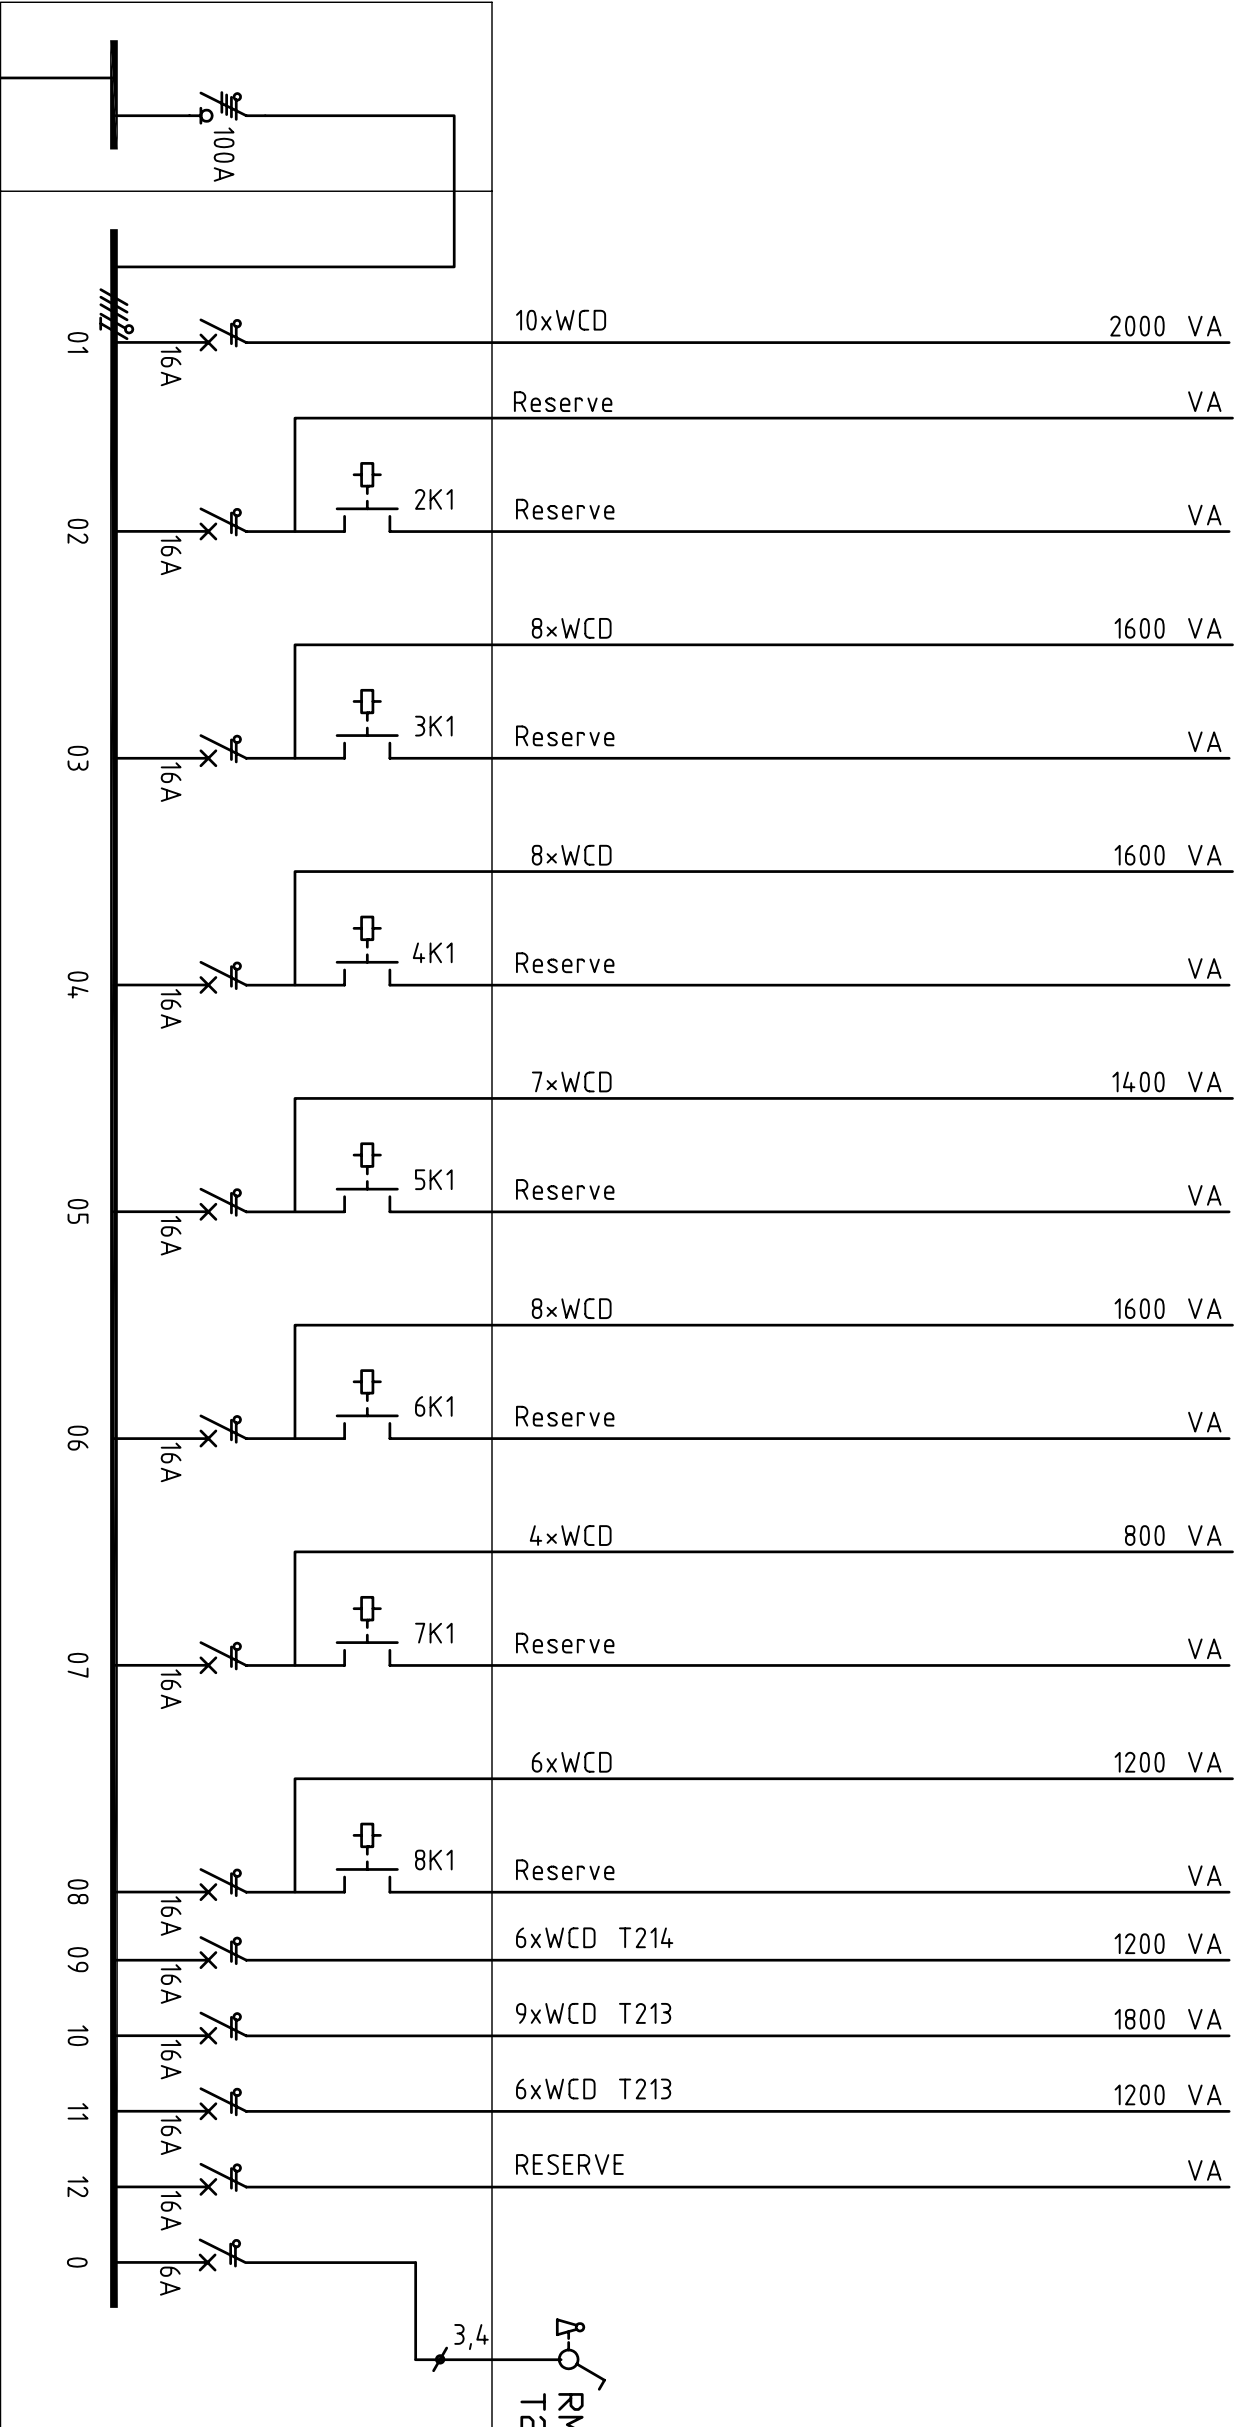

AANGESLOTEN VERMOGEN CA. 13,600 KVA  
GELIJKTIJDIG VERMOGEN CA. 9,520 KVA

K 4-2  
Pragma-F  
Ik = 4,5 KA  
600 x 550 x 182


VAN LICHTKAST L4-0  
30m. 5x16 mm2

|                          |         |               |
|--------------------------|---------|---------------|
| Wijz. B d.d.: 08-04-2009 | Revisie | Wijz. D d.d.: |
| Wijz. A d.d.: 16-02-1998 |         | Wijz. C d.d.: |

Project : GRAAFSCHAP COLLEGE & CENTRUM VAKOPLEIDING, DOETINCHEM  
Omschrijving : **TECHNIEK 2e VERD. KRACHTKAST K4-2**  
Opdrachtgever: GRAAFSCHAP COLLEGE & CENTRUM VAKOPLEIDING, DOETINCHEM

|                 |                     |                    |                                   |
|-----------------|---------------------|--------------------|-----------------------------------|
| Getekend : dhtd | Gecontroleerd : JWS | Datum : 04-11-1996 | Alle maatvoeringen in millimeters |
|-----------------|---------------------|--------------------|-----------------------------------|

INDIEN NIET NADER AANGEGEVEN  
KRACHT GROEPEN 5x2,5mm2  
LICHT GROEPEN 3x2,5mm2

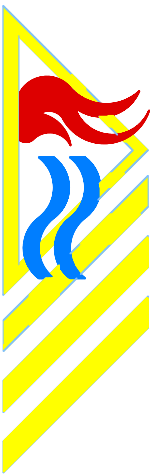

Sigtenhorst  
Installatietechniek  
Edisonstraat 96 - 7006 RE - Doetinchem  
Telefoon: (0314) 326997 - Fax: (0314) 332061

|                   |
|-------------------|
| Formaat : A3      |
| Schaal : %        |
| Projectnummer : - |
| Blad : E-22/25    |