


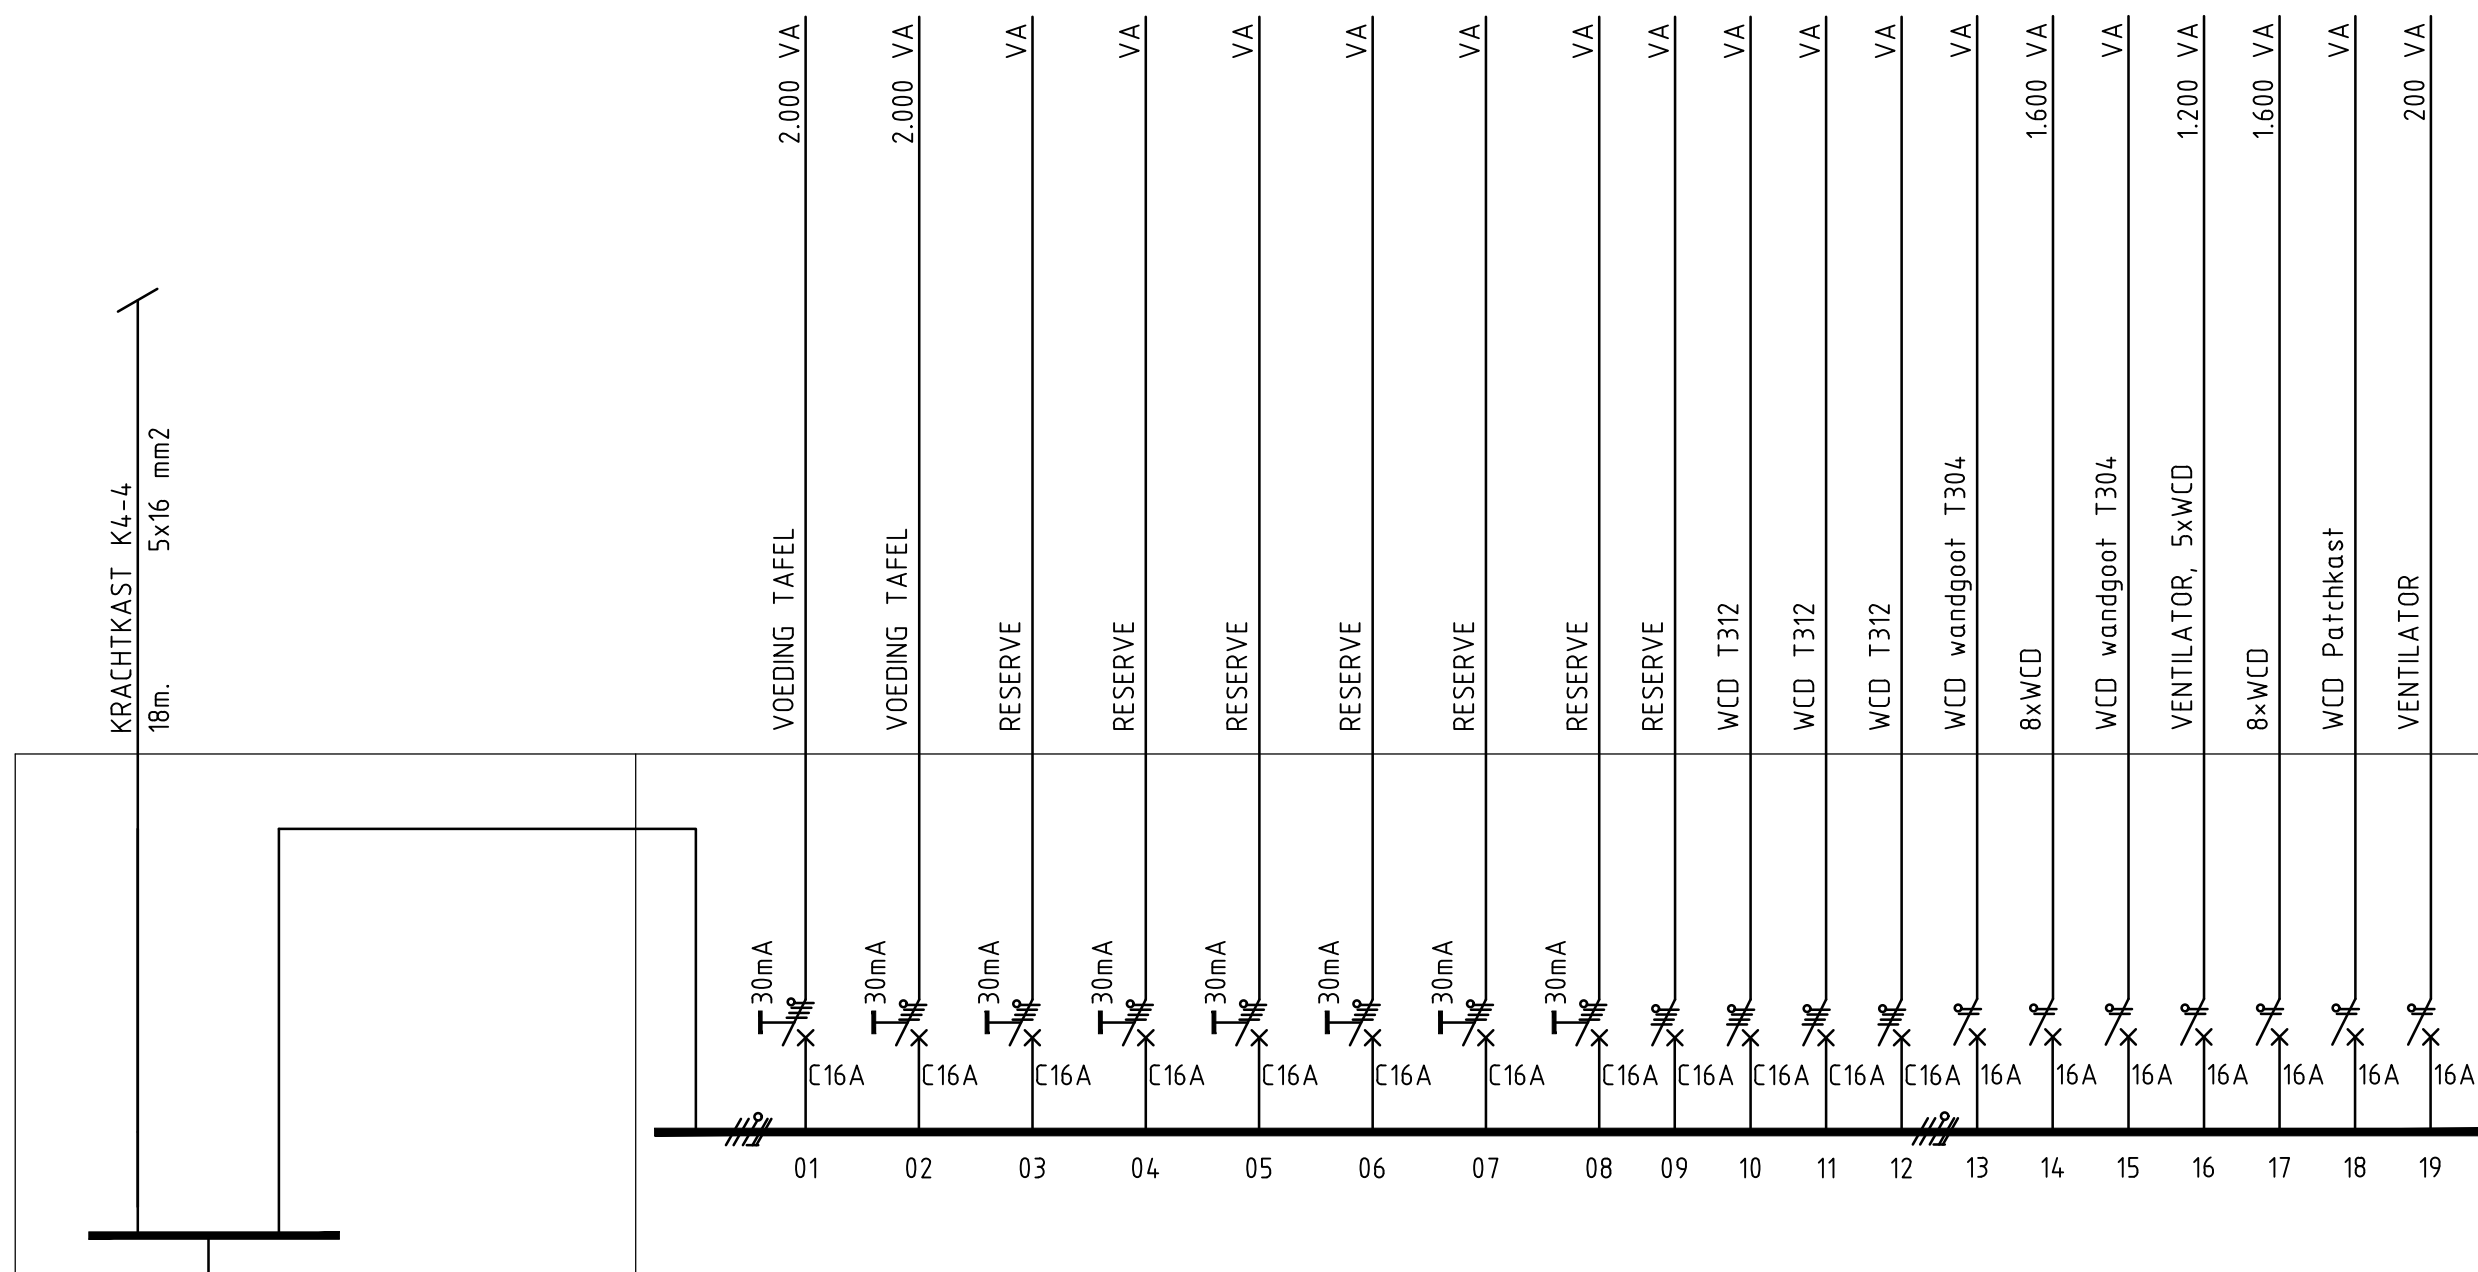

→
ZIE BLAD E-22/26b

AANGESLOTEN VERMOGEN CA. 18.600 kVA
GELIJKTIJDIG VERMOGEN CA. 5.580 kVA

K4-3

→
ZIE BLAD E-22/26b

REVISIE 10-01-2018

VAN LICHTKAST L4-0
53m. 5x16 mm2

INDIEN NIET NADER AANGEGEVEN
KRACHT GROEPEN 5x2,5mm2
LICHT GROEPEN 3x2,5mm2

GRAAFSCHAP COLLEGE KENNEDYLAAN 51		Blad: E-22/26a
Getekend : dhtd	Projektnr.: 030-80	TECHNIEK 3e VERD. KRACHTKAST K4-3
Datum : 04-11-96	Gewijzigd :	
		Sigtenhorst Installatietechniek Edisonstraat 96 - 7006 RE - Doetinchem Telefoon: (0314) 326997 - Fax: (0314) 332081 E-mail: info@sigtenhorst.nl

Deze tekening is ons eigendom en mag zonder schriftelijke toestemming niet gekopieerd noch aan derden ter inzage gegeven worden