
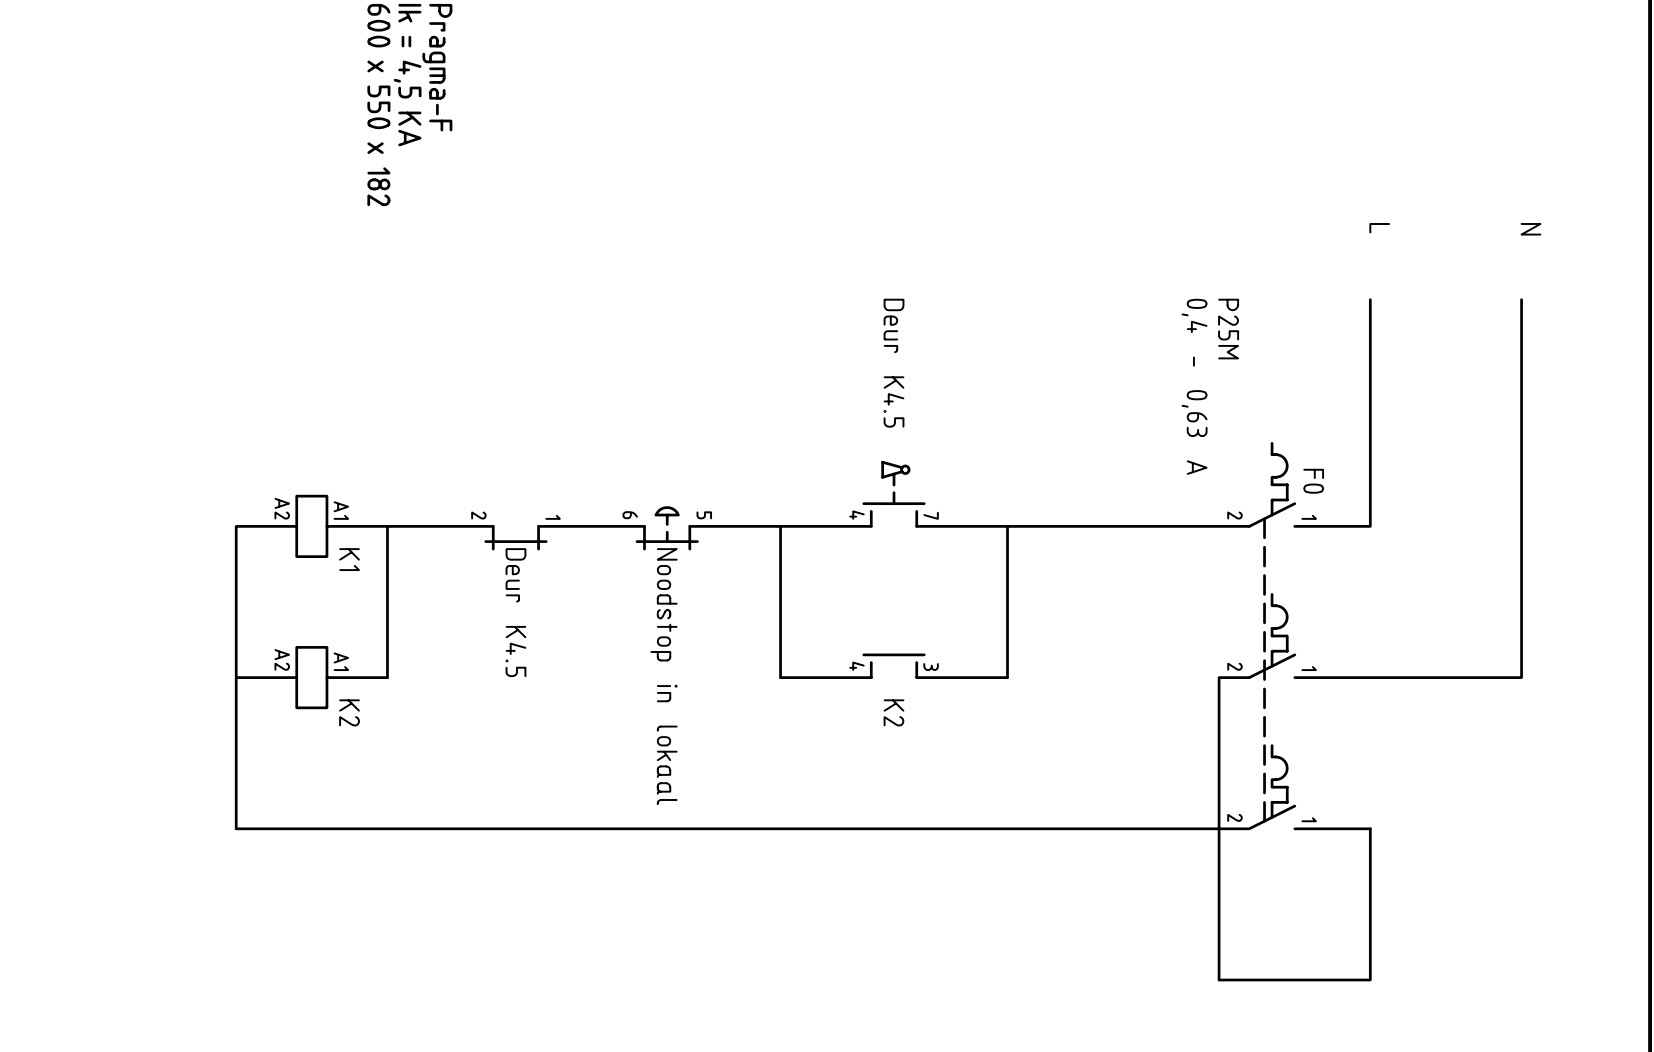


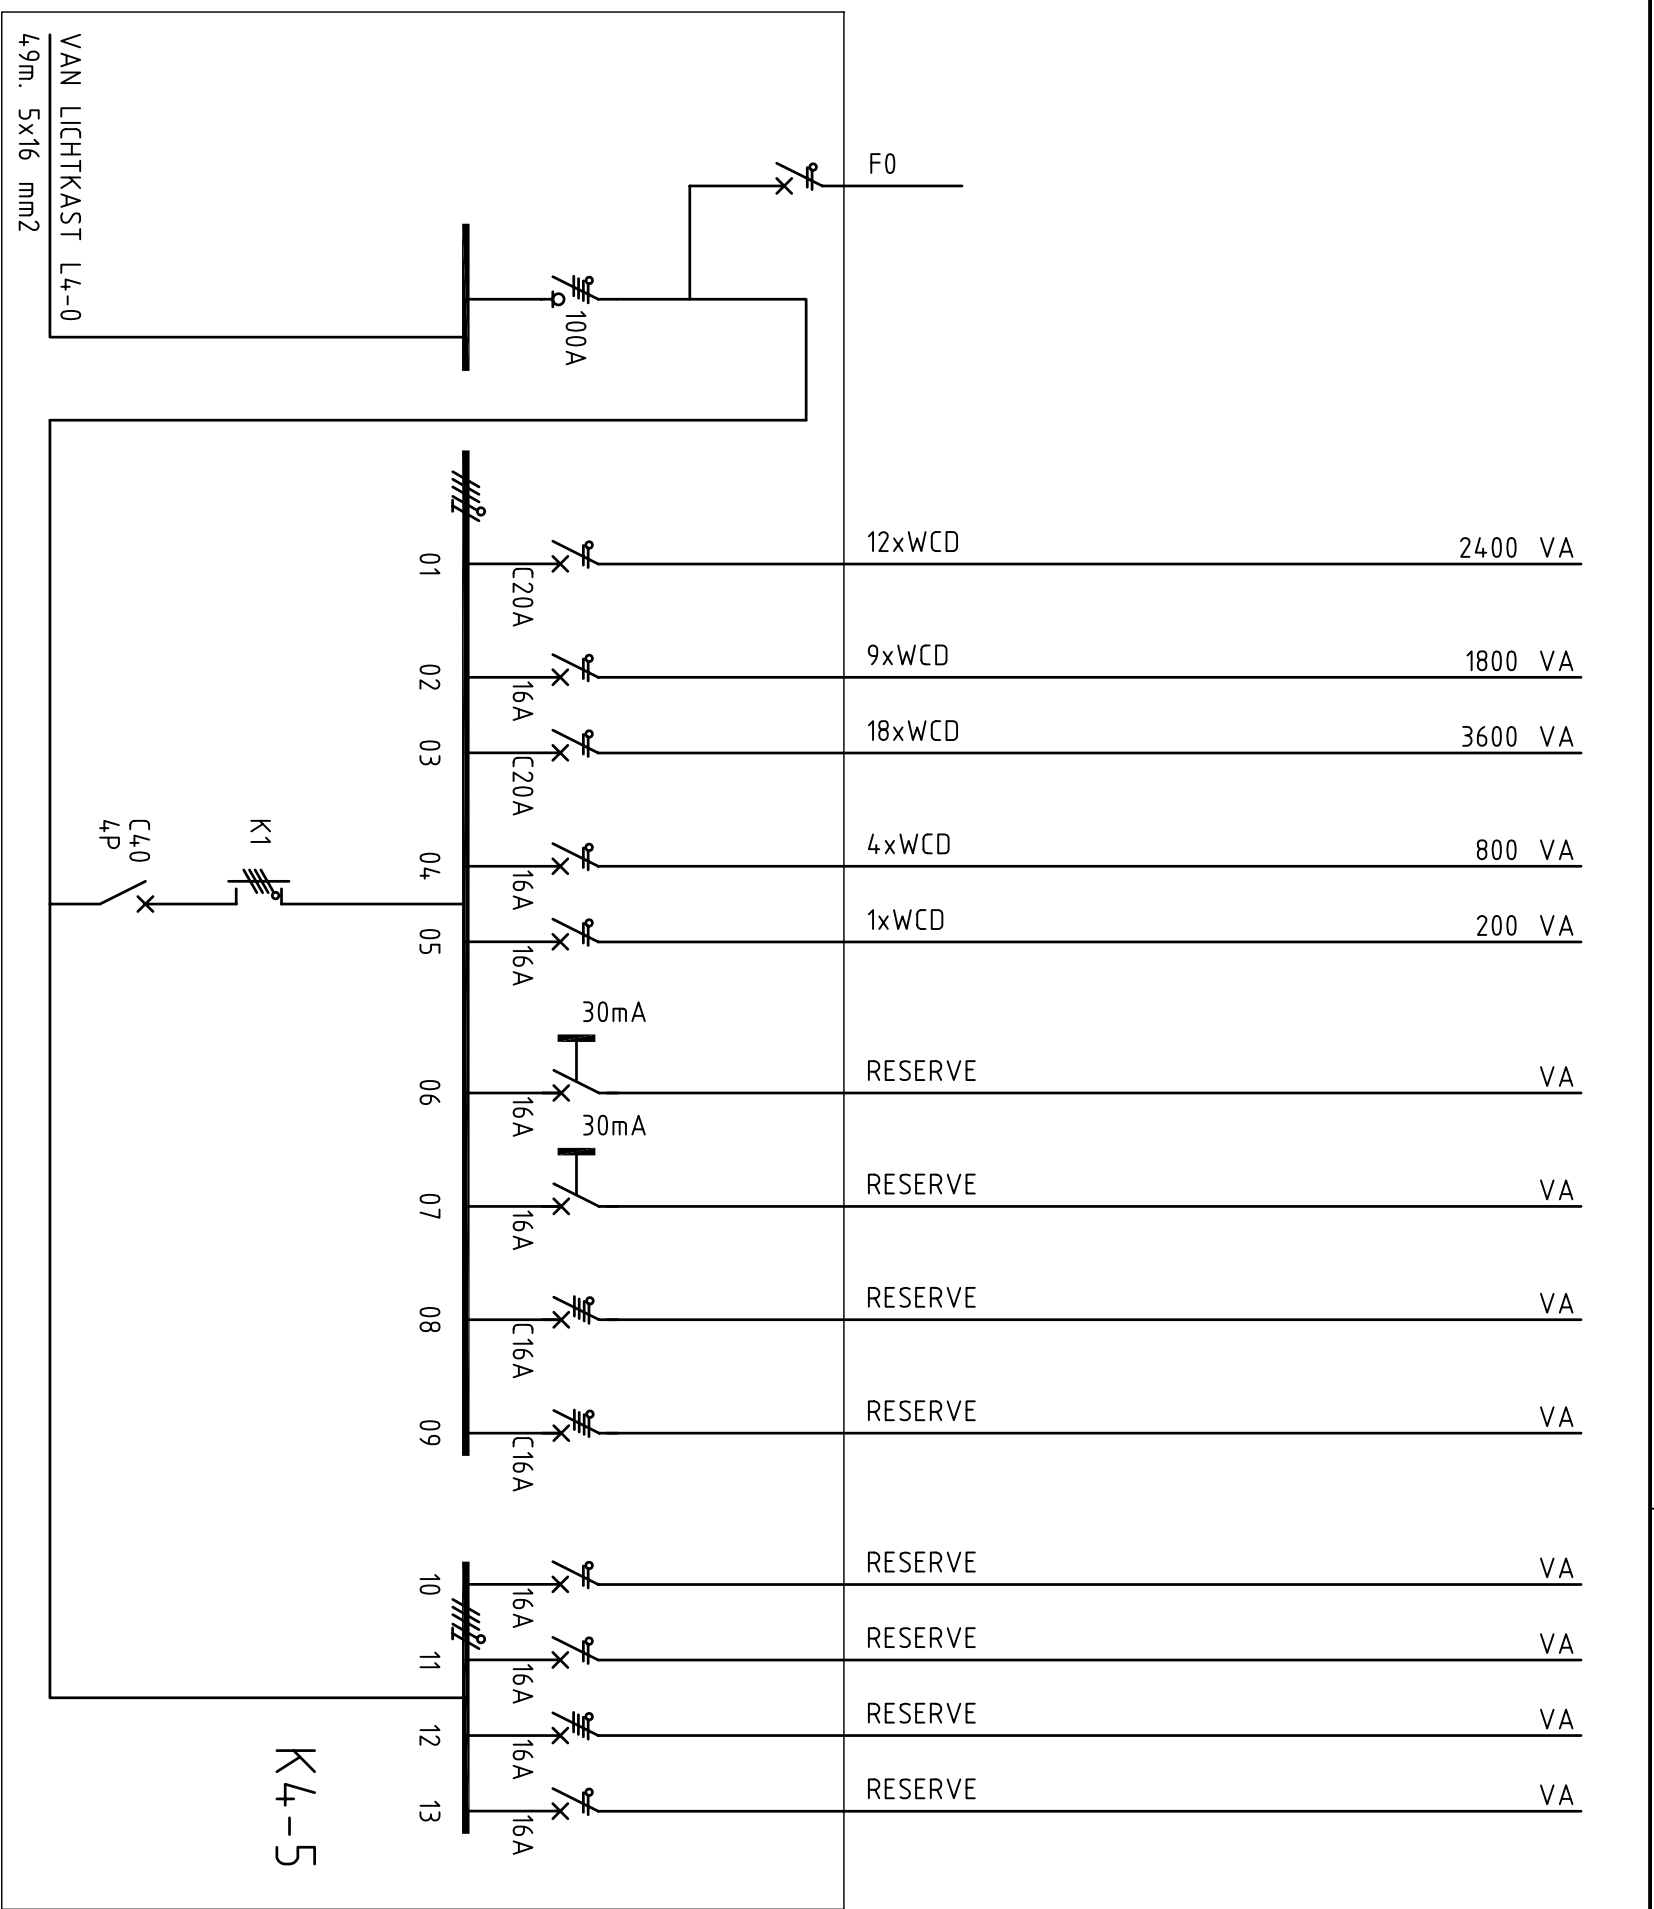

AANGESLOTEN VERMOGEN CA. 7,200 kVA
GELIJKTIJDIG VERMOGEN CA. 2,160 kVA

INDIEN NIET NADER AANGEGEVEN
KRACHT GROEPEN 5x2,5mm²
LICHT GROEPEN 3x2,5mm²

Pragma-F
Ik = 4,5 KA
600 x 550 x 182

Wijz. B d.d.: 08-04-2009		Revisie		Wijz. D d.d.:	
Wijz. A d.d.: 16-02-1998				Wijz. C d.d.:	
Project		: GRAAFSCHAP COLLEGE & CENTRUM VAKOPLEIDING, DOETINCHEM			
Omschrijving		: TECHNIEK 2e VERD. KRACHTKAST K4-5			
Opdrachtgever:		GRAAFSCHAP COLLEGE & CENTRUM VAKOPLEIDING, DOETINCHEM			
Getekend : dhtd	Gecontroleerd : JWS	Datum : 04-11-1996	Alle maatvoeringen in millimeters		
			Sigtenhorst Installatietechniek Edisonstraat 96 - 7006 RE - Doetinchem Telefoon: (0314) 326997 - Fax: (0314) 332061		
Formaat : A3			Schaal : %		
Projectnummer : -			Blad : E-22/28		