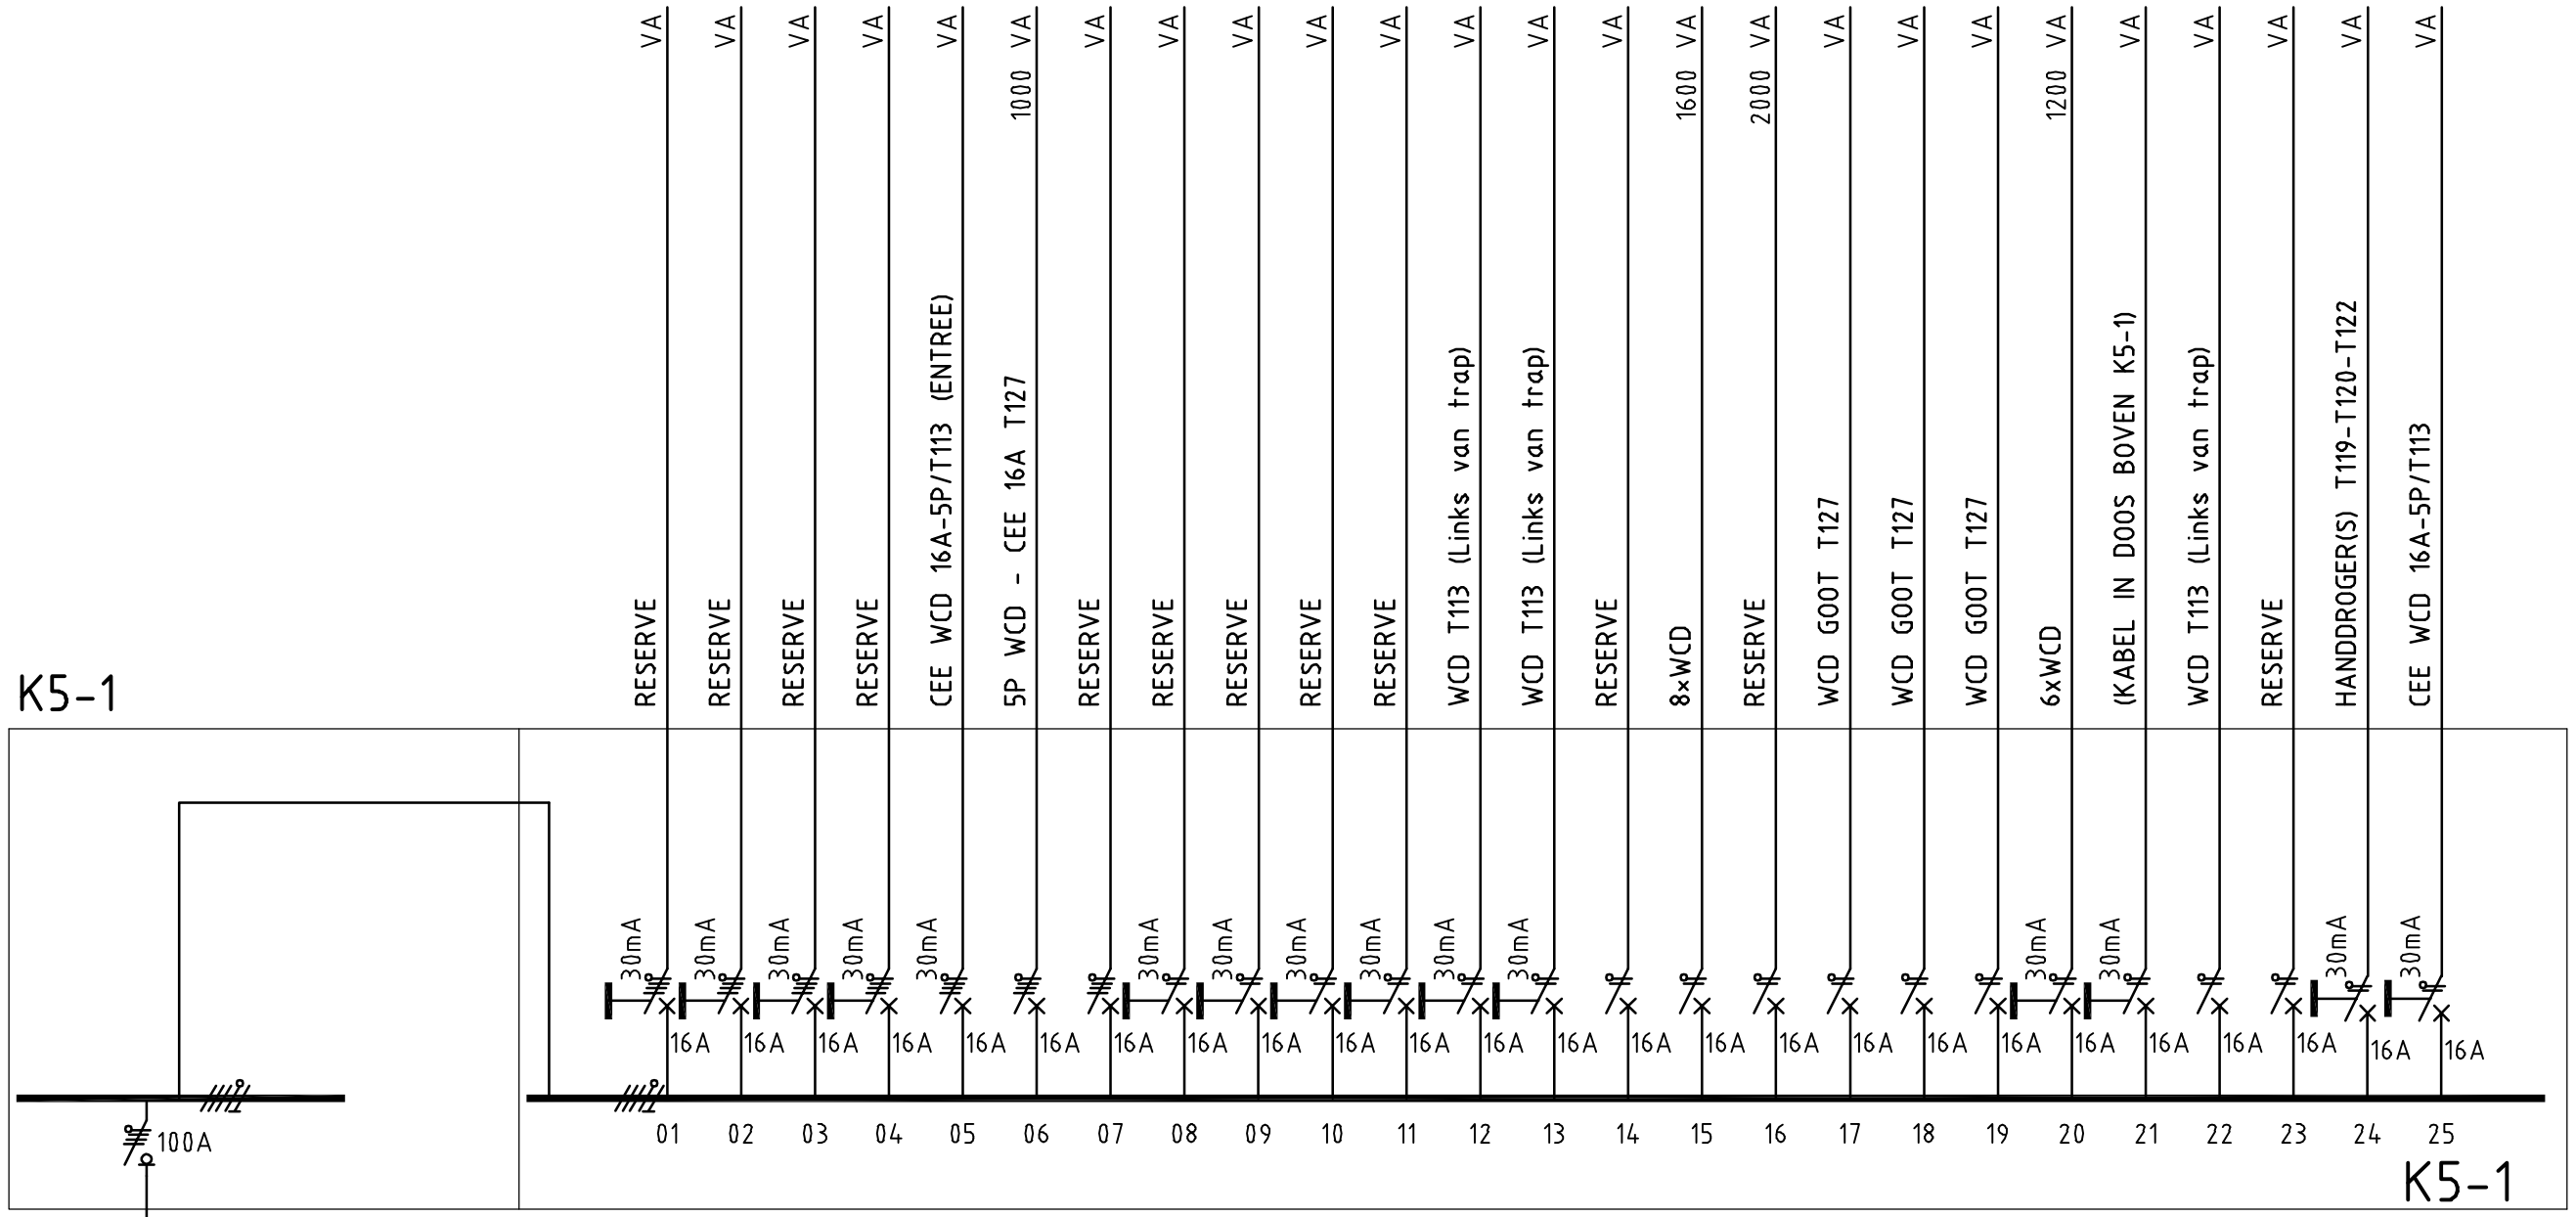

AANGESLOTEN VERMOGEN CA. 65,600 kVA
GELIJKTIJDIG VERMOGEN CA. 19,680 kVA

Prisma-G
Ik = 4,5 KA
1200 x 550 x 237

INDIEN NIET NADER AANGEGEVEN
KRACHT GROEPEN 5x2,5mm2
LICHT GROEPEN 3x2,5mm2

VAN HVI-2 GROEP 3
91m. 5x16 mm2

REVISIE 26-09-2019 **MAP 3**

KRACHTKAST K5-1

GRAAFSCHAP COLLEGE DOETINCHEM		Blad: E22/29
Getekend : DHTD	Projektnr. : -	WERKPLAATS 1e VERD. KRACHTKAST K5-1
Datum : 01-11-96	Gewijzigd : 05-10-2019	

Sigtenhorst Installatietechniek
Edisonstraat 96 - 7006 RE - Doetinchem
Telefoon: (0314) 326997 - Fax: (0314) 332081
E-mail: info@sigtenhorst.nl

Tekeningfile: E22K5-1.dwg

Deze tekening is ons eigendom en mag zonder schriftelijke toestemming niet gekopieerd noch aan derden ter inzage gegeven worden