


VOOR VERVOLG ZIE TEKENING E22/30a

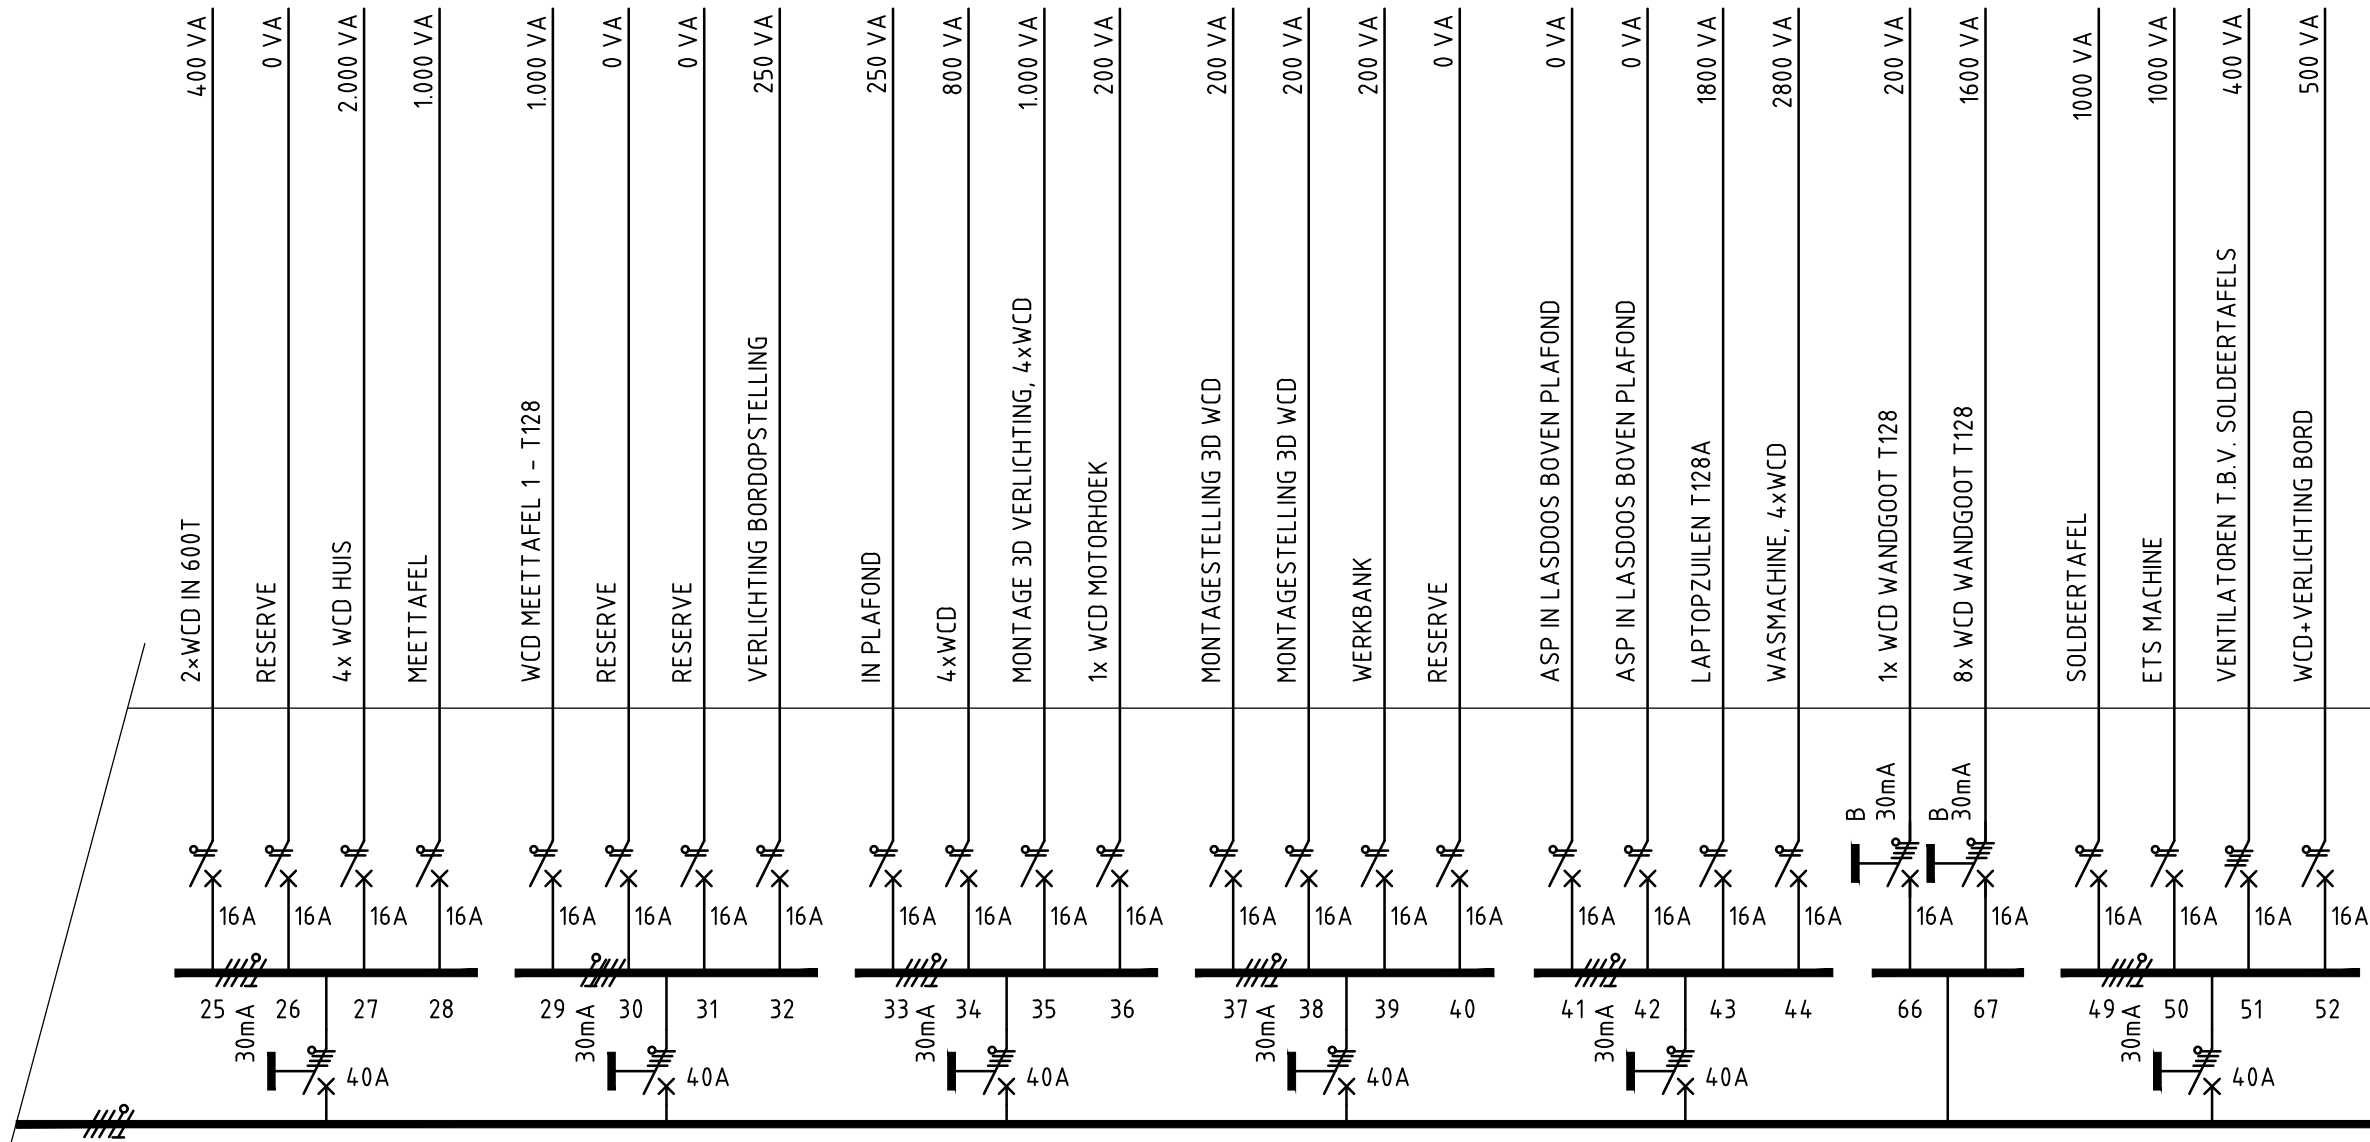

ZIE VOOR
GROEP
45 t/m 48
TEK. E22/30c

VOOR VERVOLG ZIE TEKENING E22/30c

K5-2

REVISIE 10-01-2018

KRACHTKAST K5-2b

GRAAFSCHAP COLLEGE DOETINCHEM		Blad: E-22/30b
Getekend : dhtd	Projektnr. : -	WERKPLAATS 1e VERD. KRACHTKAST K5-2b
Datum : 04-11-1996	Gewijzigd : 08-06-2010	
		Sigtenhorst Installatietechniek Edisonstraat 96 - 7006 RE - Doetinchem Telefoon: (0314) 326997 - Fax: (0314) 332081 E-mail: info@sigtenhorst.nl

INDIEN NIET NADER AANGEGEVEN
KRACHT GROEPEN 5x2,5mm²
LICHT GROEPEN 3x2,5mm²