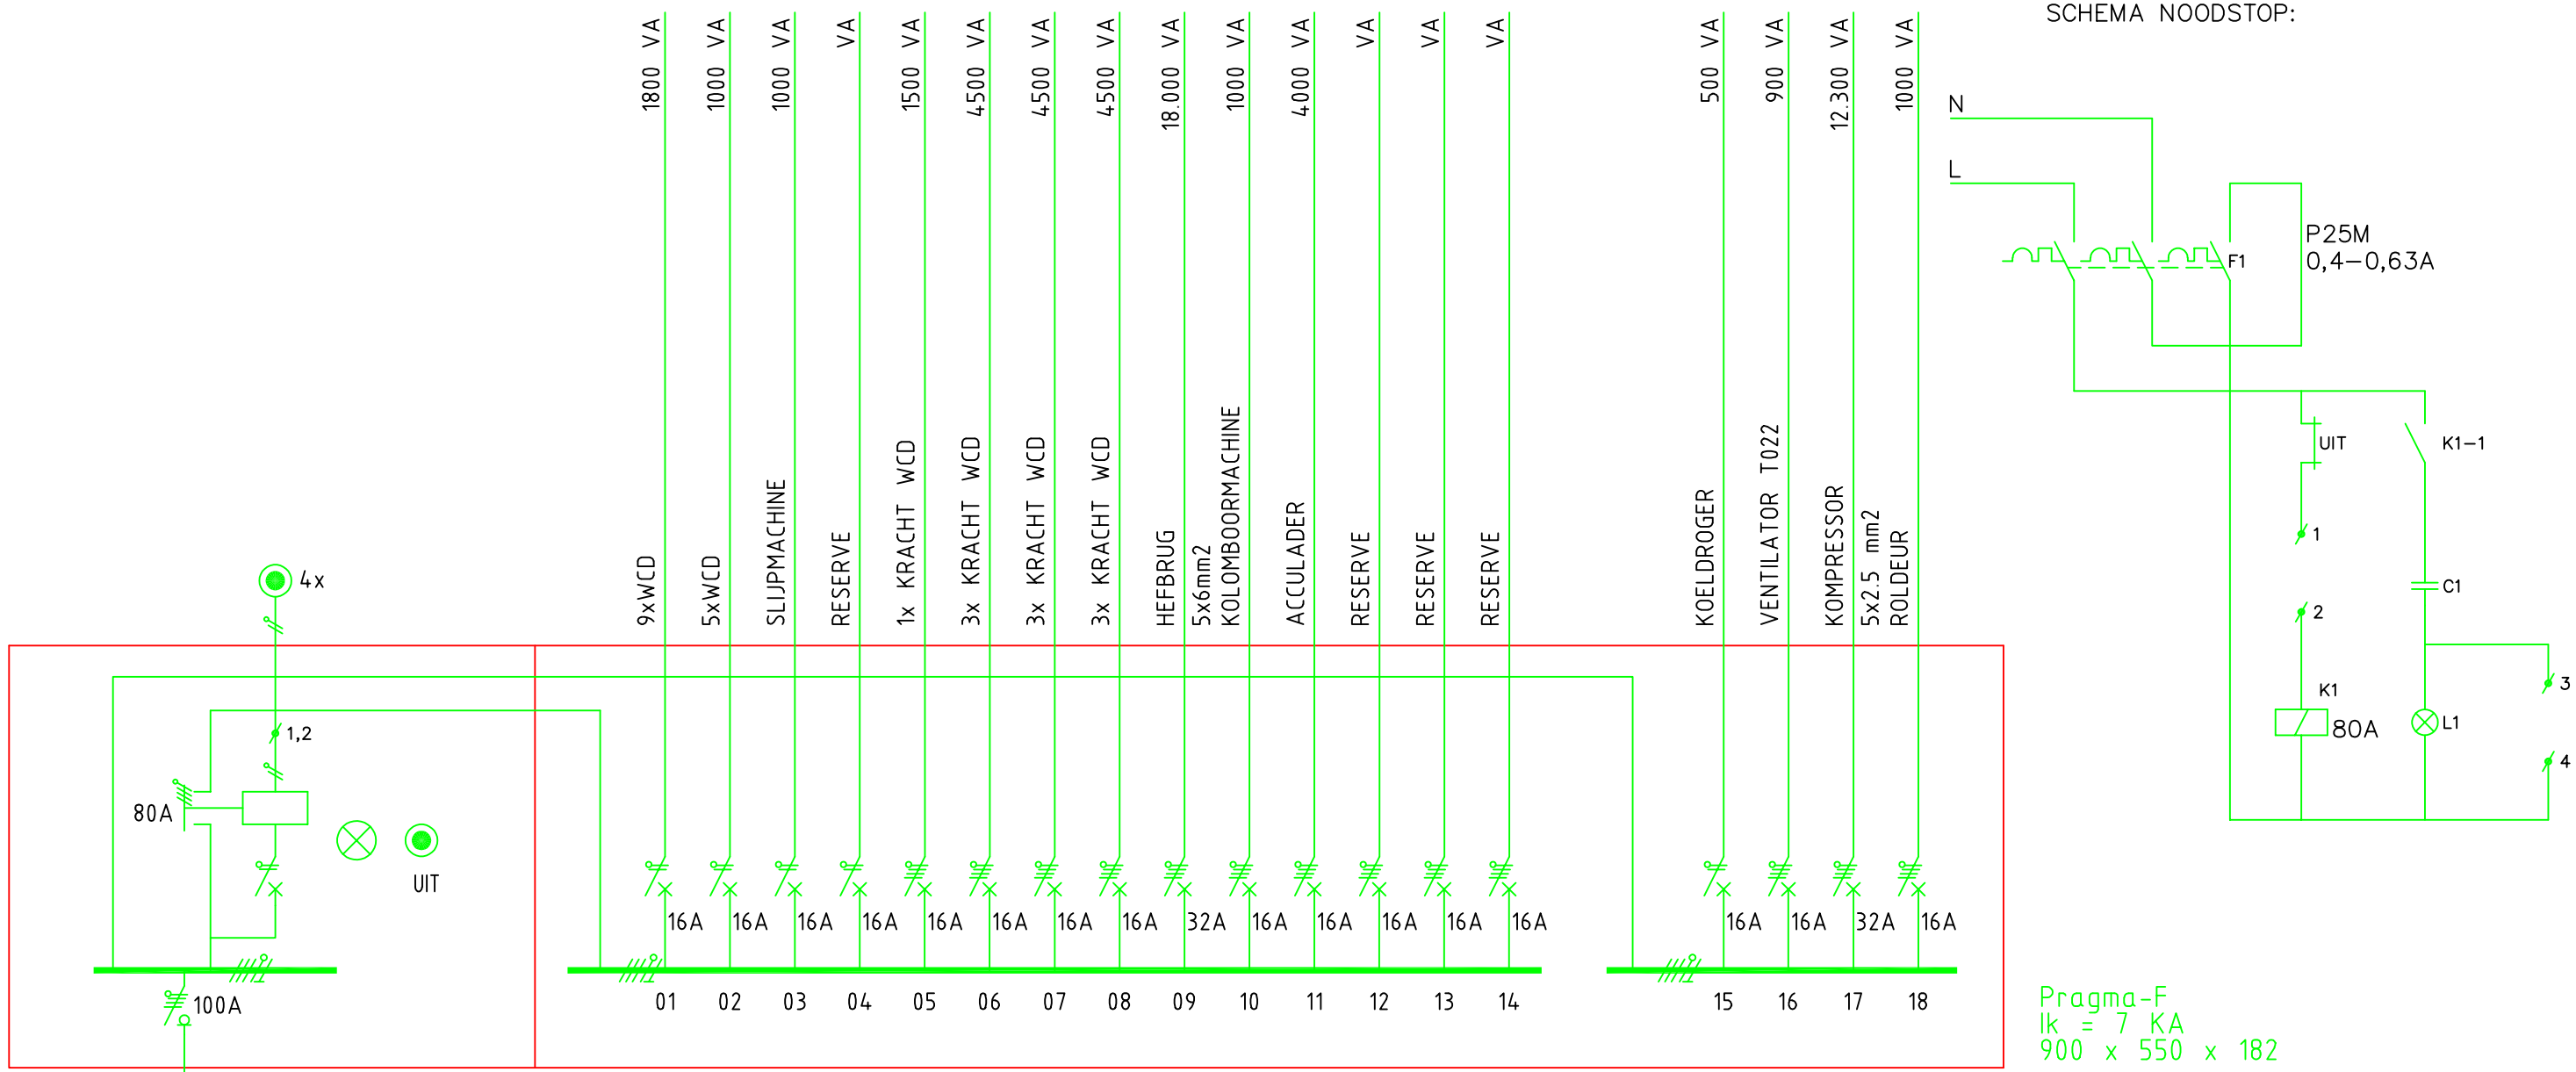

Pragma-F
Ik = 7 KA
900 x 550 x 182

K5-4

AANGESLOTEN VERMOGEN CA. 57,000 kVA
GELIJKTIJDIG VERMOGEN CA. 17,100 kVA

VAN HVI-2 GROEP 5
24m. 5x16 mm2

REVISIE

INDIEN NIET NADER AANGEGEVEN
KRACHT GROEPEN 5x2,5mm2
LICHT GROEPEN 3x2,5mm2

W.A.KEMKENS b.v.
VOOR ALLE INSTALLATIE techniek

GRAAFSCHAP COLLEGE &
CENTRUM VAKOPLEIDING, DOETINCHEM

Blad: E22/31

Getekend : JK	Projektnr.: 95–001	WERKPLAATS BEG. GROND
Datum : 04–11–96	Gewijzigd : 16–02–98	KRACHTKAST K5–4

getekend met StabiCAD®

Tekeningfile£22K5–4