


VOOR VERVOLG ZIE TEKENING E22/32a

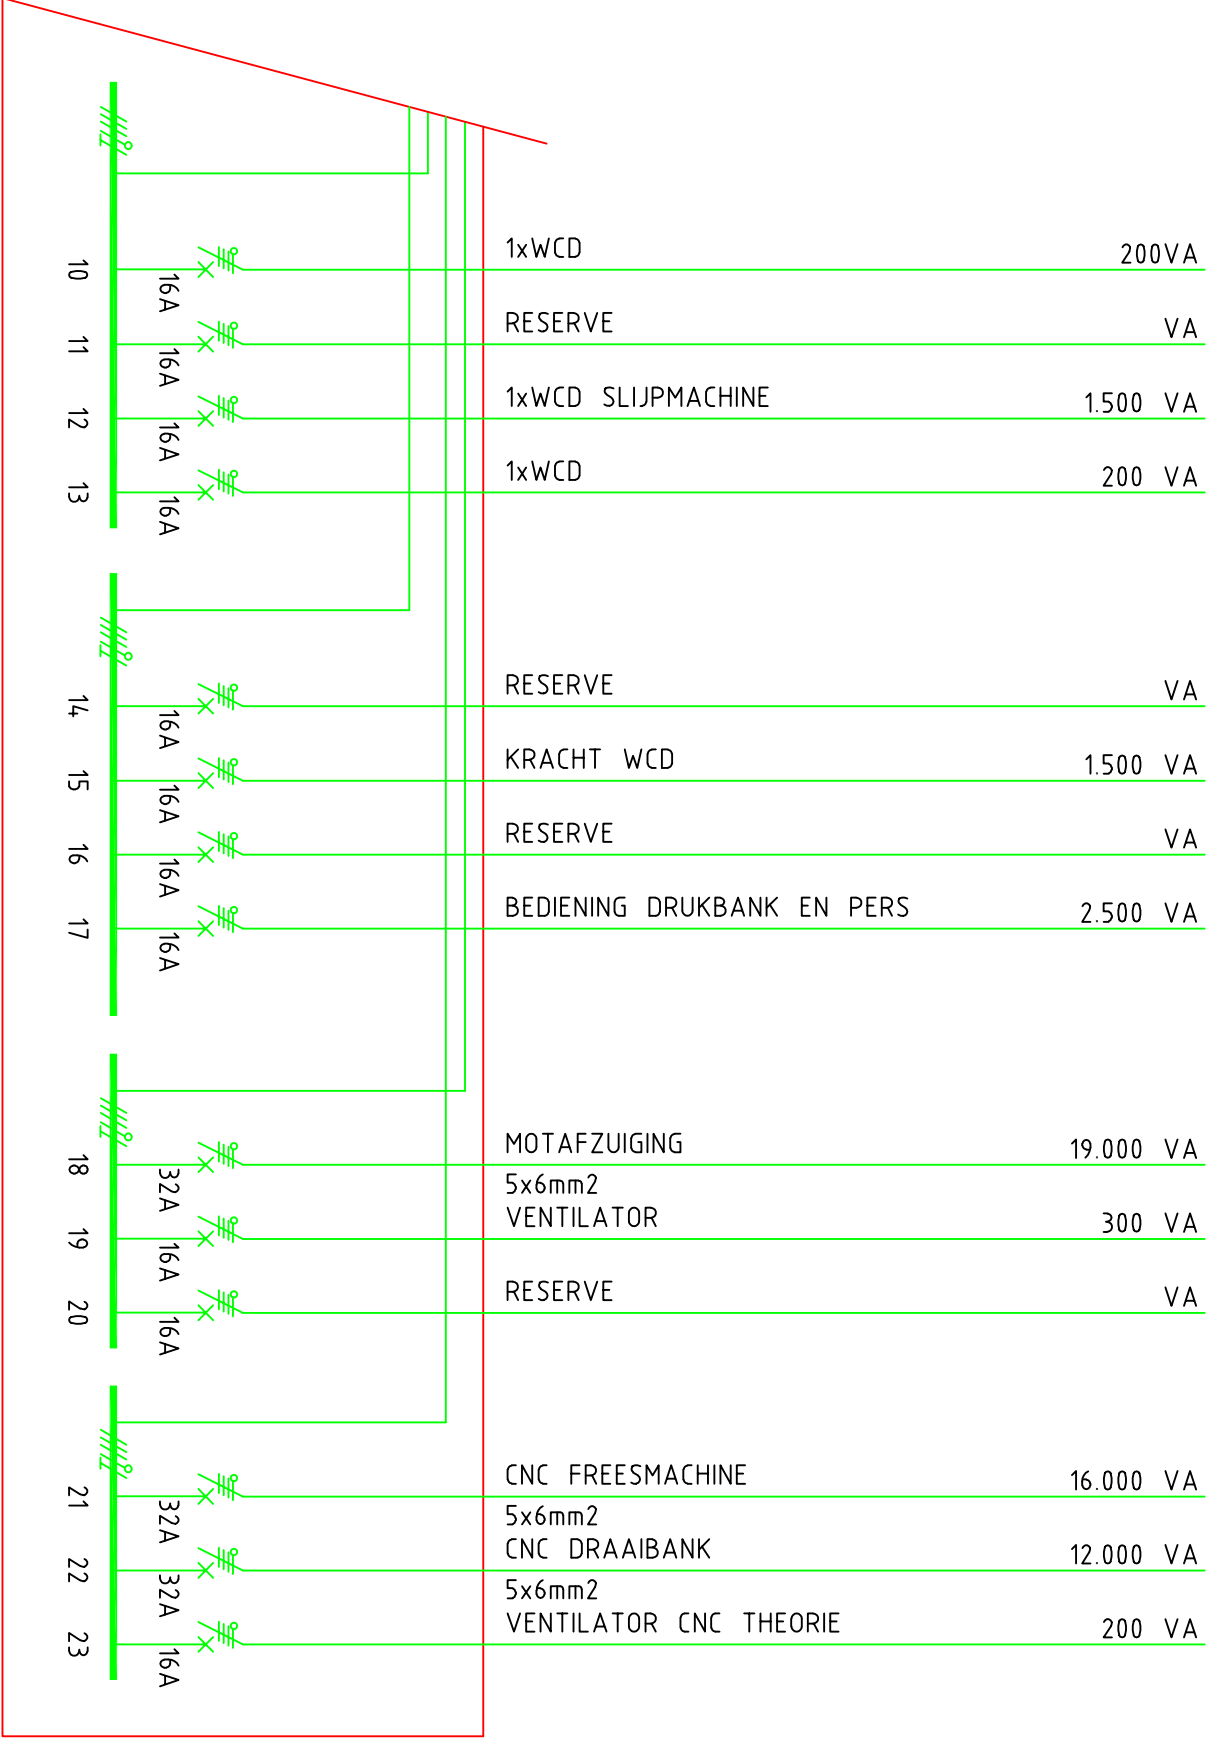

K5-5

Pragma-F
Ik = 4,5 KA
1050 x 550 x 182

INDIEN NIET NADER AANGEGEVEN
KRACHT GROEPEN 5x2,5mm²
LICHT GROEPEN 3x2,5mm²



GRAAFSCHAP COLLEGE & CENTRUM VAKOPLEIDING, DOETINCHEM			Blad: E22/32b
Getekend : JK	Projektnr.: 95-001	WERKPLAATS BEG. GROND	
Datum : 04-11-96	Gewijzigd : 16-02-98	KRACHTKAST K5-5b	

REVISIE