


VOOR VERVOLG ZIE TEKENING E-22/34A

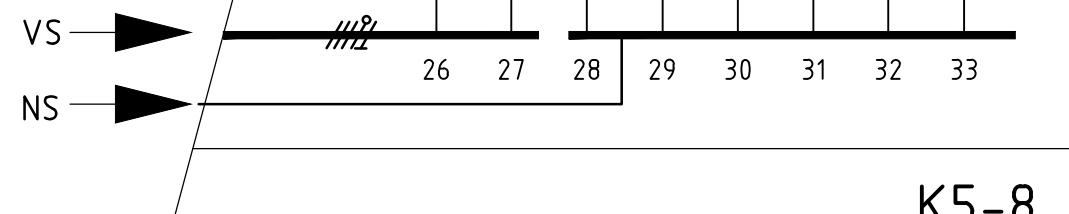

K5-8

INDIEN NIET NADER AANGEGEVEN
KRACHT GROEPEN 5x2,5mm²
LICHT GROEPEN 3x2,5mm²

AANGESLOTEN VERMOGEN CA. 52,200 kVA
GELIJKTIJDIG VERMOGEN CA 22,968 kVA
INDIEN NIET NADER AANGEGEVEN
KRACHT GROEPEN 5x2,5mm²
LICHT GROEPEN 3x2,5mm²

VS: Vaste Spanning
NS: Noodstop

REVISIE 06-09-2018 MAP 1

GRAAFSCHAP COLLEGE KENNEDYLAAN 51		Blad: E-22/34B
Getekend : dhtd	Projektnr. : 030-80	GSC VERBOUW CVO TECHNIEK KRACHTKAST K5-8
Datum : 04-11-96	Gewijzigd : 27-10-2019	
		Sigtenhorst Installatietechniek Edisonstraat 96 - 7006 RE - Doetinchem Telefoon: (0314) 326997 - Fax: (0314) 332081 E-mail: info@sigtenhorst.nl

Deze tekening is ons eigendom en mag zonder schriftelijke toestemming niet gekopieerd noch aan derden ter inzage gegeven worden