


SCHEMA NOODSTOP:

SCHEMA NOODSTOP:

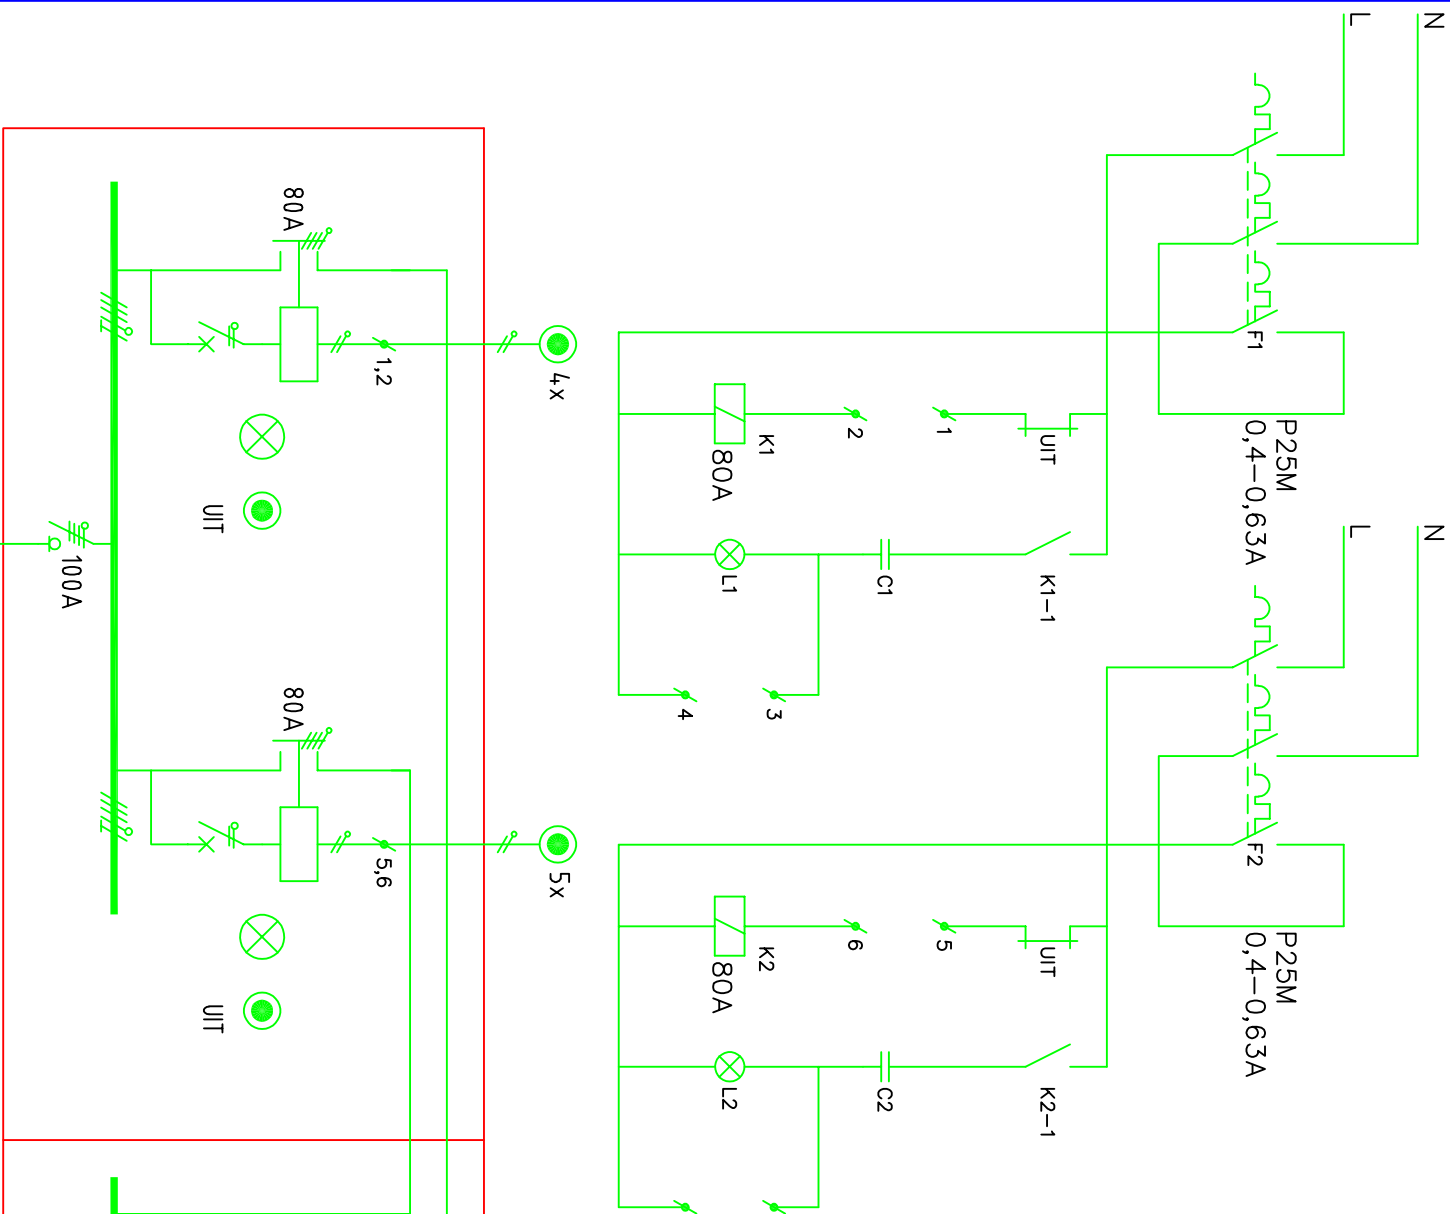

01	12xWCD	2.400	VA
02	RESERVE		VA
03	RESERVE		VA
04	1xWCD	200	VA
05	RESERVE	330	VA
06	RESERVE		VA
07	FREESMACHINE	4.000	VA
08	FREESMACHINE	4.000	VA
09	FREESMACHINE	3.500	VA
10	FREESMACHINE	5.200	VA
11	FREESMACHINE	4.000	VA
12	VLAKSLIJPMACHINE	5.000	VA
13	SLIJPSTEEN	500	VA
14	DRAAIMACHINE	3.000	VA
15	DRAAIMACHINE	3.400	VA
16	DRAAIMACHINE	3.400	VA
17	DRAAIMACHINE	3.400	VA
18	DRAAIMACHINE	3.400	VA
19	DRAAIMACHINE	3.400	VA
20	DRAAIMACHINE	3.400	VA

K5-9

VOOR VERVOLG ZIE TEKENING E22/35b

AANGESLOTEN VERMOGEN CA. 99,860 kVA
GELIJKTIJDIG VERMOGEN 38,286 kVA

REVISIE

VAN HVI-2 GROEP 9
56m. 5x16 mm2

INDIEN NIET NADER AANGEGEVEN
KRACHT GROEPEN 5x2,5mm2
LICHT GROEPEN 3x2,5mm2



GRAAFSCHAP COLLEGE & CENTRUM VAKOPLEIDING, DOETINCHEM		Blad: E-22/35a
Getekend : JK	Projektr.: 95-001	WERKPLAATS BEG. GROND
Datum : 04-11-96	Gewijzigd : 16-02-98	KRACHTKAST K5-9a