		
01	16A	VENTILATOR VT3 AFZUIGKAP KEUKEN 1500 VA
02	16A	VENTILATOR VT4 VAATWASSER 1500 VA
03	16A	RESERVE
04	16A	ELEK. KOOKPLAAT 7000 VA
05	16A	FRITEUSE 18000 VA
06	32A	5x6mm2 BAKPLAAT 7800 VA
07	16A	KOFFIEZETTER + WATERZUIL 9800 VA
08	16A	KOFFIEAUTOMAAT 9800 VA
09	16A	VAATWASSER 13000 VA
10	32A	5x6mm2 RESERVE VA
11	16A	RESERVE VA
12	16A	RESERVE VA
13	16A	KOELKAST 800 VA
14	16A	2xKOELING 1250 VA
15	16A	BAIN MARIE 1250 VA
16	16A	1xWCD 200 VA
17	16A	KASSA 200 VA
18	16A	RESERVE A.S.P. IN LASDOOS HOEK BUFFET VA
19	16A	RESERVE A.S.P. IN LASDOOS HOEK BUFFET VA
20	16A	2xWCD AUTOMATEN + 1x WCD ONTHARDER 600 VA
21	16A	MAGNETRON + KOELKAST 2500 VA
22	16A	ROLLUIKEN 500 VA
23	16A	MINI OVEN 2500 VA
24	16A	6x ALGEMENE WCD 1200 VA
25	16A	ONDERBOUWVRIESKAST 200 VA
26	16A	RESERVE A.S.P. IN LASDOOS HOEK BUFFET VA
27	16A	KOFFIEAPPARAAT PERSONEELSKAMER 2000 VA
28	16A	KLOK KANAAL 1 WCD PATIO 500 VA
	16A/0,03A	KLOK KANAAL 2 VIJVERPOMP 500 VA


AANGESLOTEN	VERMOGEN CA.	81,350 KVA
GELIJKTIJDIG	VERMOGEN	CA. 675 KVA

K5-10

PRINCIPESCHEMA

$$I_{K} = 4,5 \text{ KA}$$

VAN HVL-2 GROEP 10
75m. 5x16 mm2

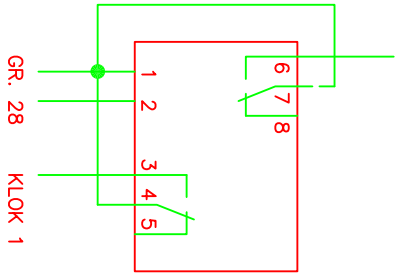

REVISE

INDIEN NIET NADER AANGEGEVEN
KRACHT GROEPEN 5x2,5mm2
LICHT GROEPEN 3x2,5mm2

W.A.KEMKENS b.v.
VOOR ALLE
INSTALLATIE *techniek*

GRAAFSCHAP COLLEGE & CENTRUM VAKOPLEIDING, DOETINCHEM		Blad: E22-36
Getekend : JK	Projektr.: 03-080	TECHNIEK BEG. GROND KRACHTKAST K5-10
Datum : 04-11-96	Gewijzigd : 14-03-05	