


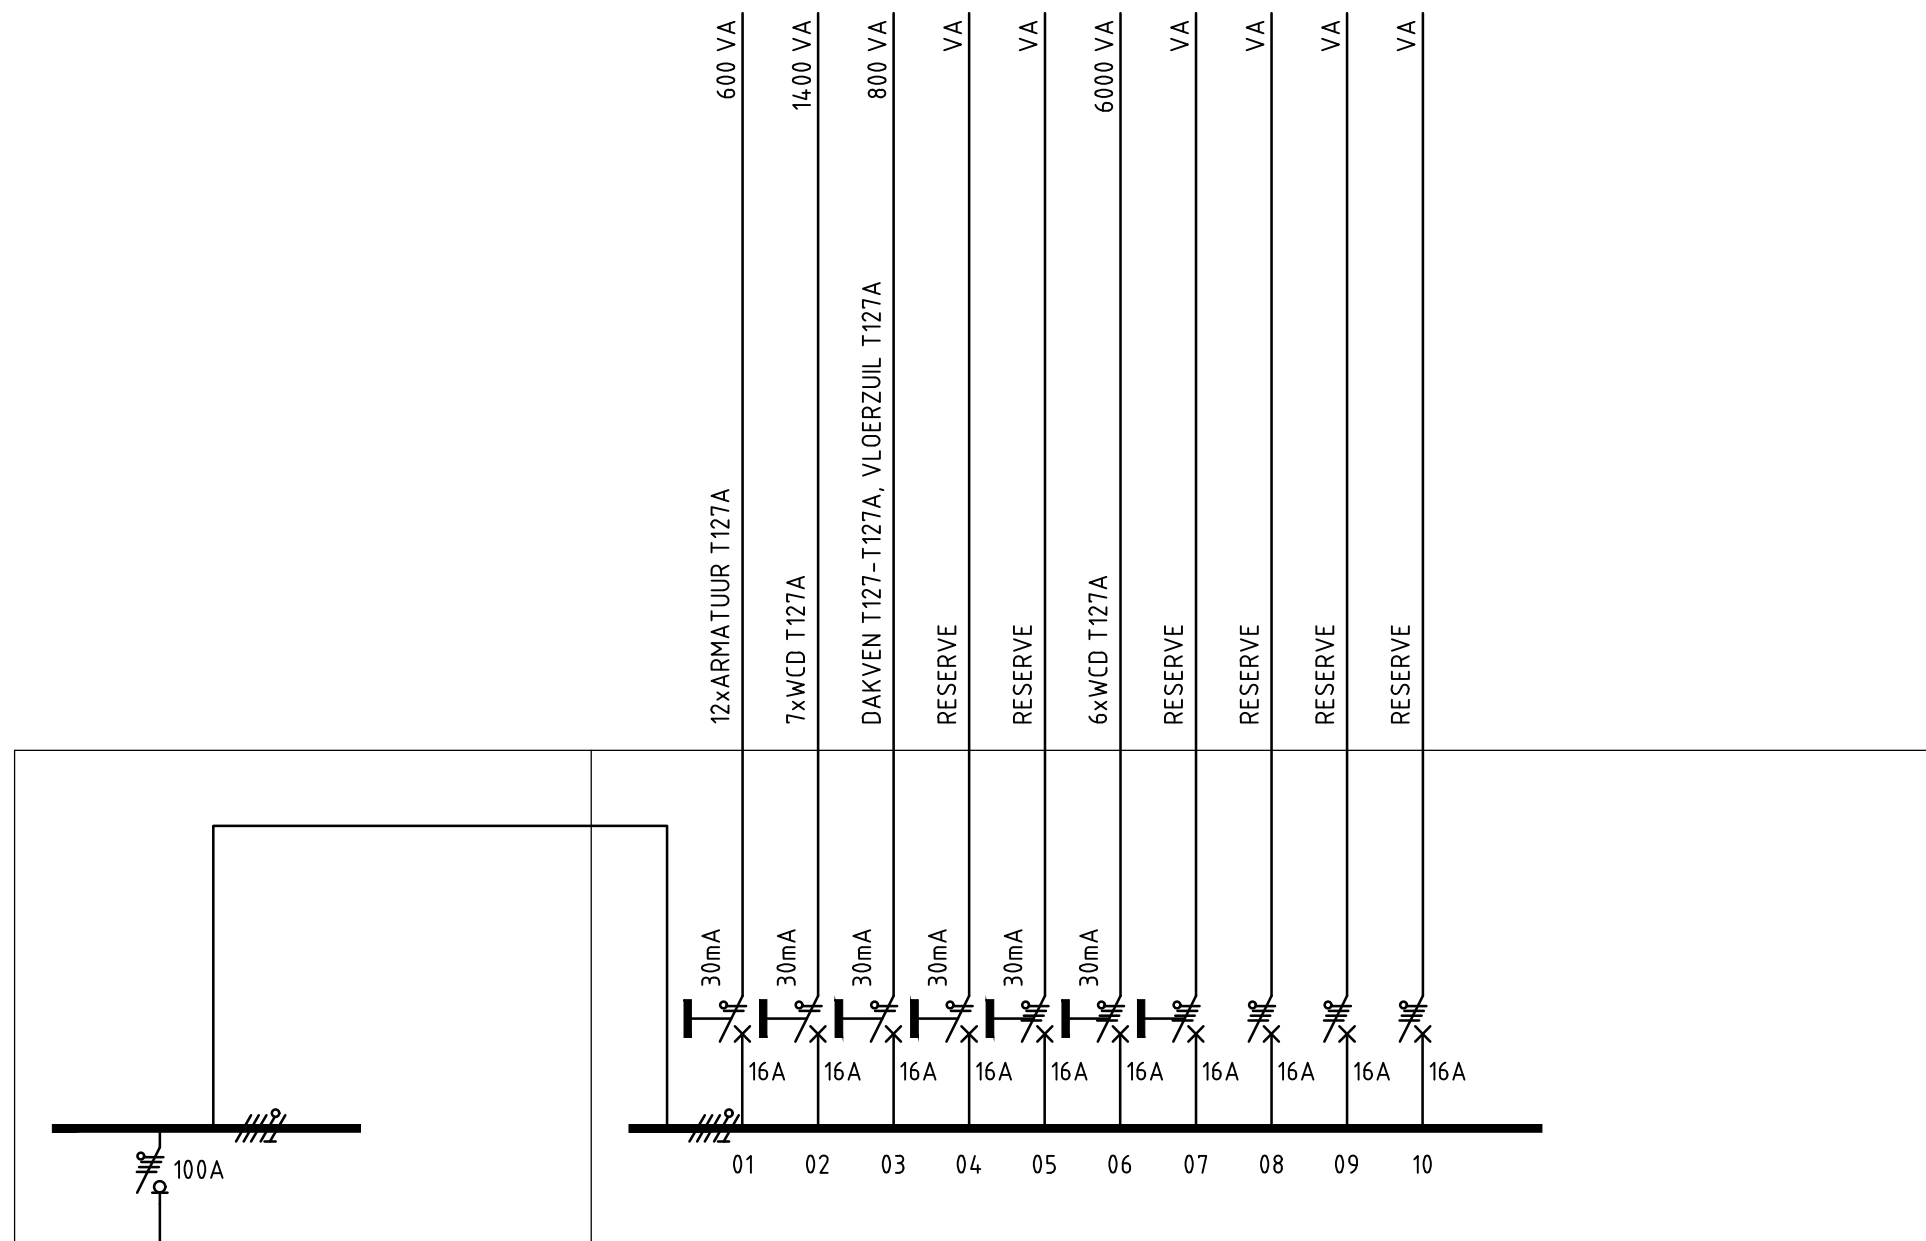


AANGESLOTEN VERMOGEN CA. 8.8 kVA
GELIJKTJDIG VERMOGEN CA. 2.64 kVA

Pragma-F
Ik = 4,5 KA
1050 x 550 x 182

VAN LICHTKAST L4-0
54m. 5x25 mm²

INDIEN NIET NADER AANGEGEVEN
KRACHT GROEPEN 5x2,5mm²
LICHT GROEPEN 3x2,5mm²

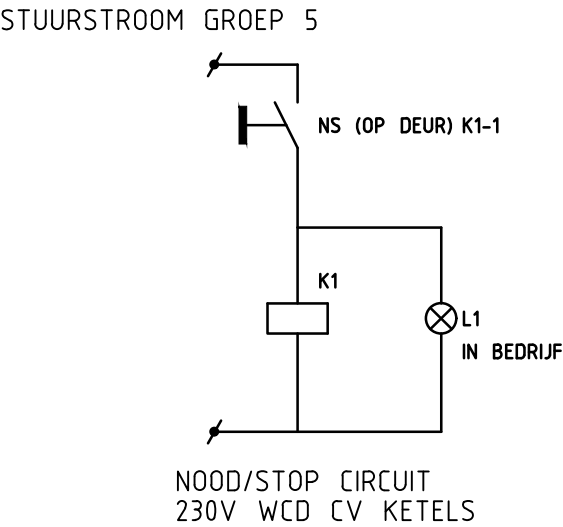

K4-1
(RUIMTE T127A)

REVISIE 10-01-2018

KRACHTKAST K4-1

GRAAFSCHAP COLLEGE DOETINCHEM		Blad: E-22/24
Getekend : dhfd	Projektnr. : -	TECHNIEK 1e VERD. KRACHTKAST K4-1
Datum : 04-11-1996	Gewijzigd : 01-06-2010	
		Sigtenhorst Installatietechniek Edisonstraat 96 - 7006 RE - Doetinchem Telefoon: (0314) 326997 - Fax: (0314) 332081 E-mail: info@sigtenhorst.nl