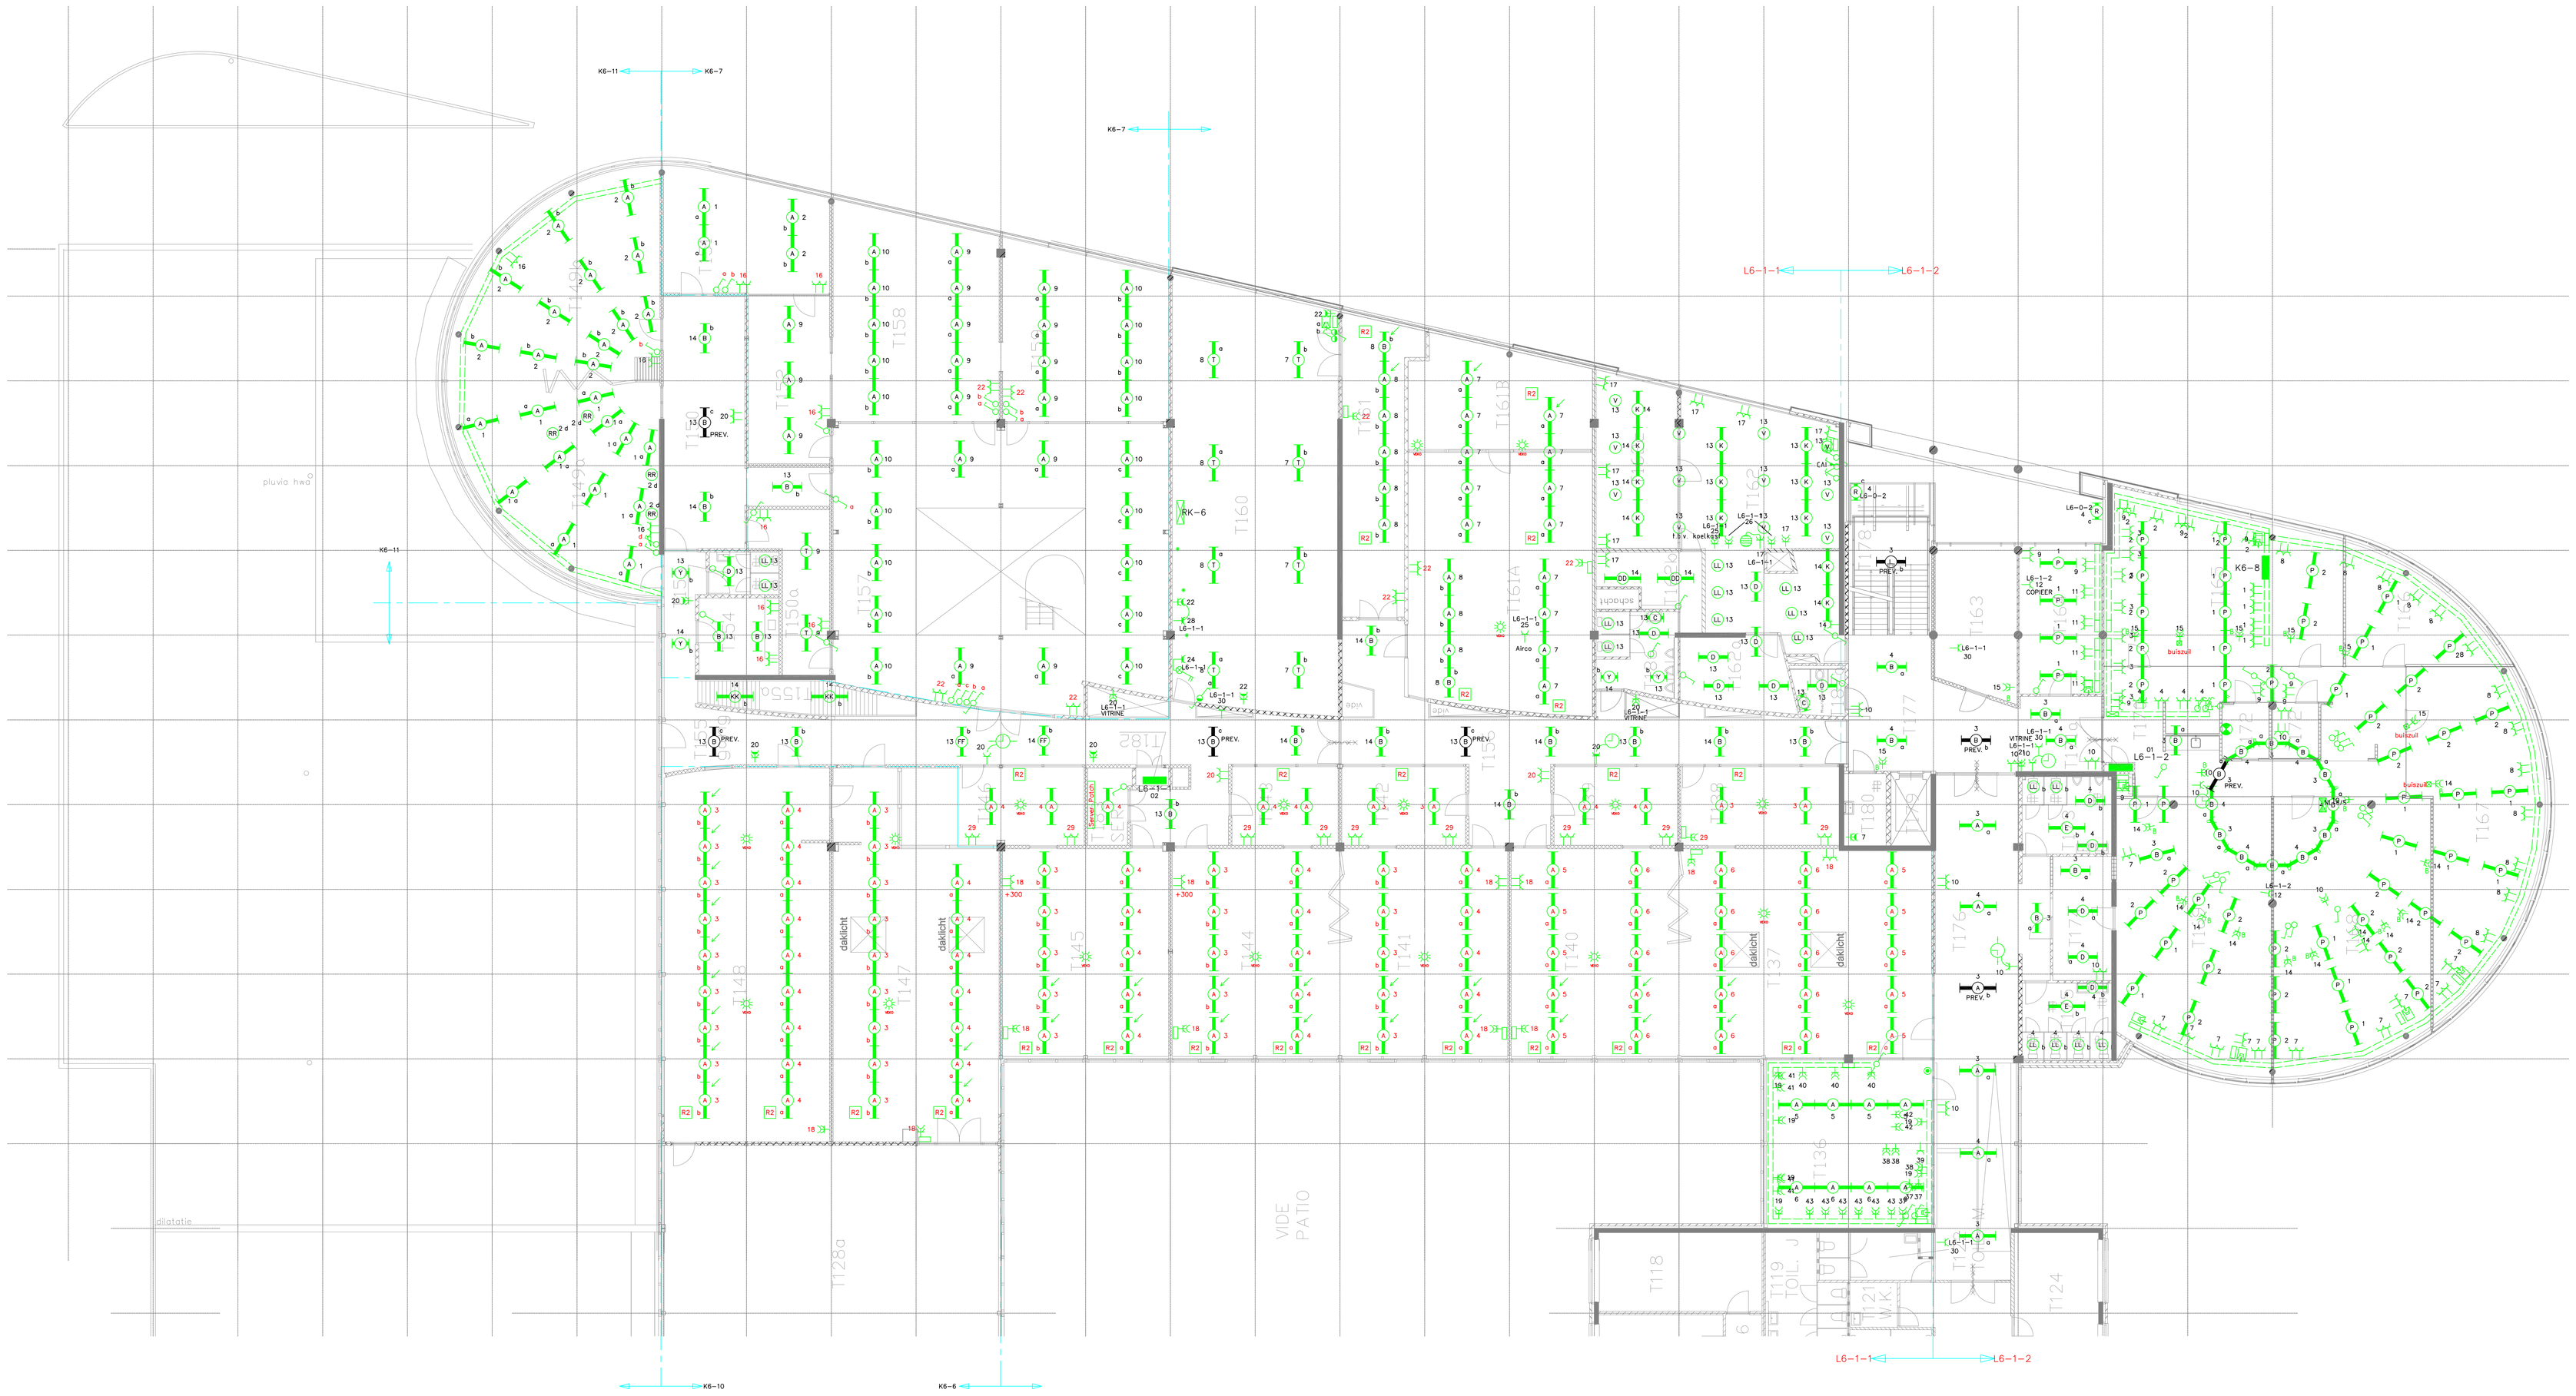

REVISIE 2009

MAP 3

Project: GRAAFSCHAP COLLEGE DOETINCHEM	Gew: Gez:
Onderdeel: LICHTINSTALLATIE TECHNIEK/BEDRIJFSVOERING 1e VERD	Blad: E–25
Projectnummer: 03–080	Schaal: 1:100 Form: A0
	Get: dhtd Gez: D.D.: 18–07–03

Sigtenhorst Installatietechniek
Edisonstraat 96 – 7006 RE – Doetinchem
Telefoon (0314) 326197 – Fax (0314) 332081
E-mail: info@sigtenhorst.nl

Deze tekening is ons eigendom en mag zonder schriftelijke toestemming niet gekopieerd noch aan derden ter inzage gegeven worden