


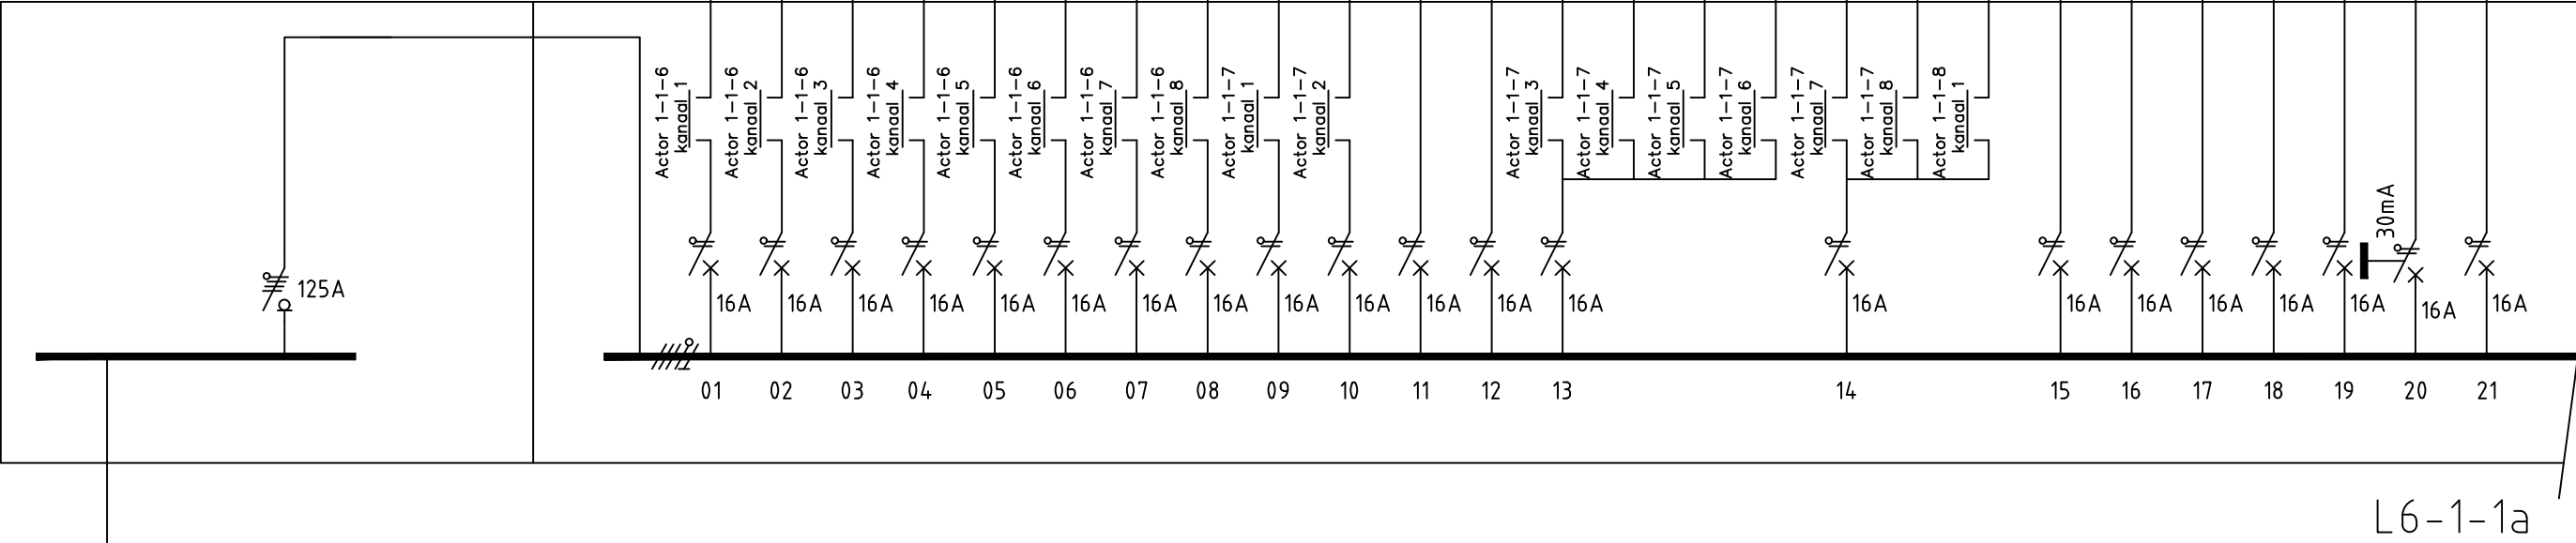

VAN L6-0-1
12m. 5x50 mm²

AANGESLOTEN VERMOGEN CA. 47,720 kVA
GELIJKTIJDIG VERMOGEN CA. 28,890 kVA

INDIEN NIET NADER AANGEGEVEN
KRACHT GROEPEN 5x2,5mm²
LICHT GROEPEN 3x2,5mm²

REVISIE 02-07-2020 MAP 3

Graafschap College Hoofdlocatie			Blad: E-31/4a
Getekend : WT	Projektnr.:	Techniek 1e Verd	
Datum : 01-11-16	Gewijzigd : 02-07-20	T182	

Sigtenhorst Installatietechniek

Edisonstraat 96 - 7006 RE - Doetinchem
Telefoon: (0314) 326997 - Fax: (0314) 332081
E-mail: info@sigtenhorst.nl

Deze tekening is ons eigendom en mag zonder schriftelijke toestemming niet gekopieerd noch aan derden ter inzage gegeven worden

Tekeningfile: E-L6-1-1a