


NAAR L6-2

AANGESLOTEN VERMOGEN CA. 7,403 kVA
GELIJKTIJDIG VERMOGEN 5,243 kVA

5x16mm²

15m.

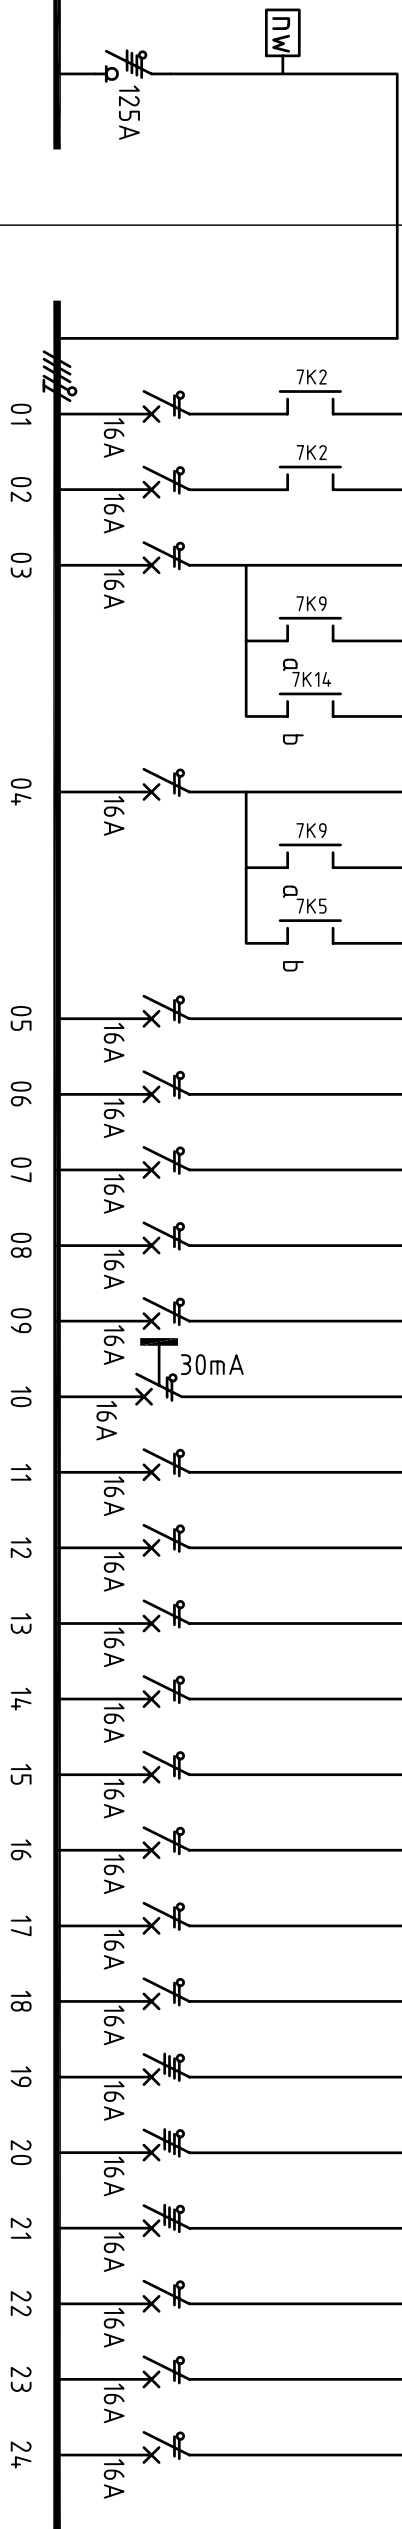

ZIE VERVOLG TEKNR. E-31/5B

AANGESLOTEN VERMOGEN CA. 23,951 KVA
GELIJKTIJDIG VERMOGEN 11,009 KVA

16-1-2

Prisma-G
Ik = 4,5 KA
1000 x 550 x 237

VAN L6-0-2

5x16 mm2 12m.

AANGESLOTEN VERMOGEN CA. 31,359 KVA
AANGELIJKTIJDIG VERMOGEN 16222 KVA

INDIEN NIET NADER AANGEGEVEN
KRACHT GROEPEN 5x2,5mm2
LICHT GROEPEN 3x2,5mm2

Wijz. B d.d.:	03-02-2009	Revisie	Wijz. D d.d.:
Wijz. A d.d.:	25-04-1997		Wijz. C d.d.:
Project : GSC VERBOUW CVO TECHNIEK KENNEDYLAAN 51 Omschrijving : VERDEELKAST L6-1-2 Opdrachtgever: GRAAFSCHAP COLLEGE & CENTRUM VAKOPLEIDING, DOETINCHEM			
Getekend : dhrd	Gecontroleerd : JWS	Datum : 01-11-1996	Alle maatvoeringen in millimeters

Th Tekenbure Doetinchem

Deze tekening is ons eigendom en mag zonder schriftelijke toestemming niet gekopieerd noch aan derden ter inzage gegeven worden