
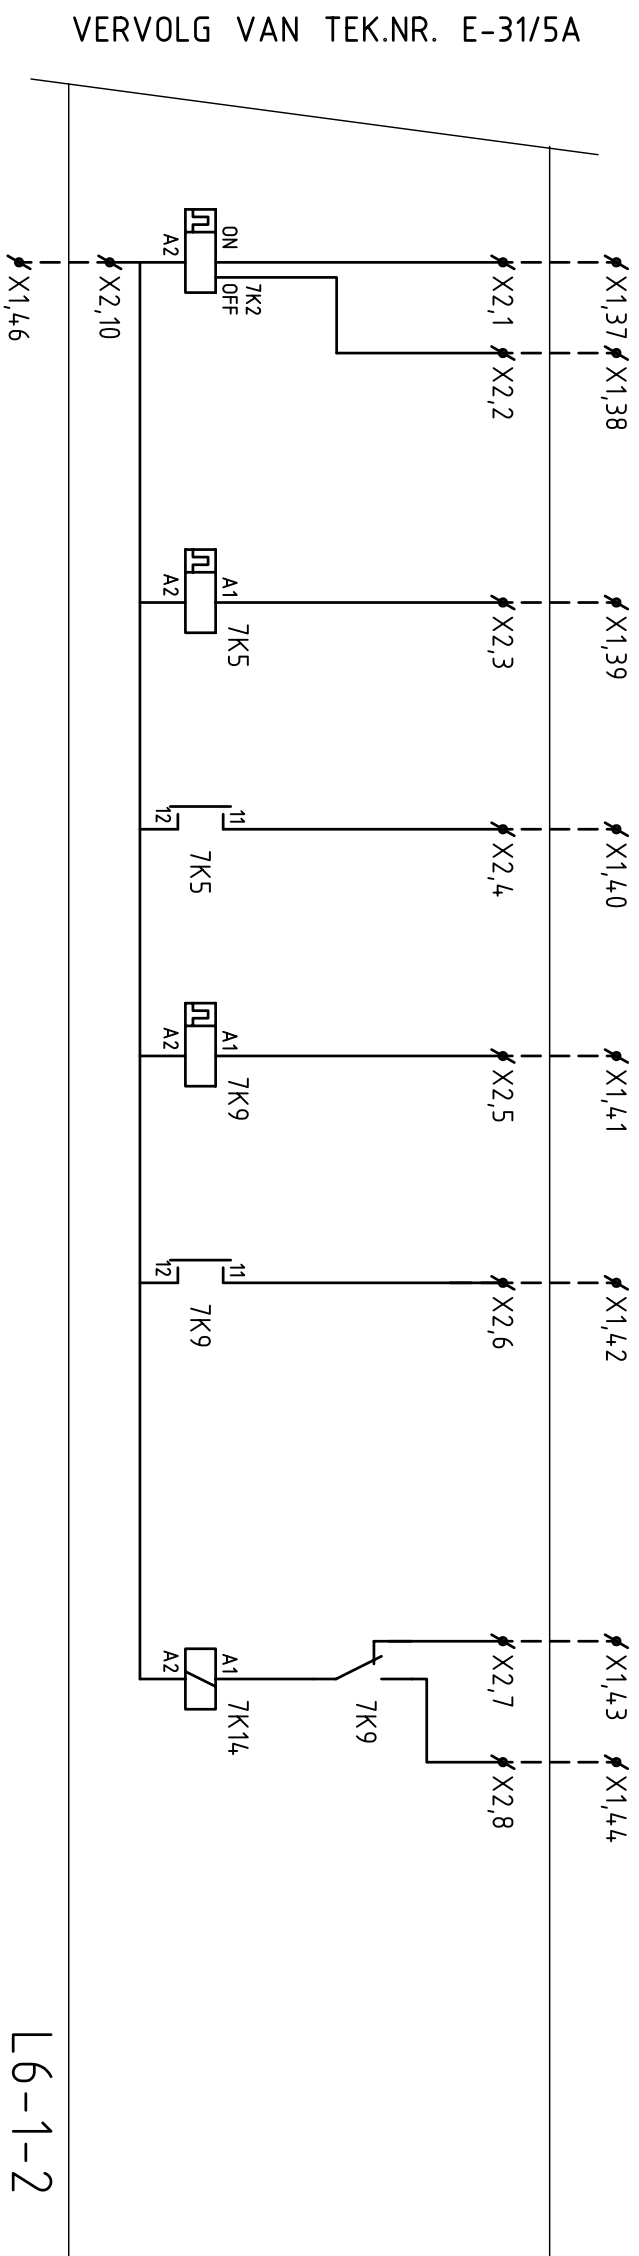


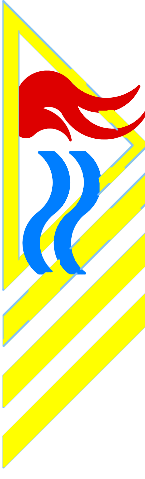

Wijz. B d.d.:	03-02-2009	Revisie	Wijz. D d.d.:
Wijz. A d.d.:	25-04-1997		Wijz. C d.d.:
Project : GSC VERBOUW CVO TECHNIEK KENNEDYLAAN 51 Omschrijving : VERDEELKAST L6-1-2 Opdrachtgever: GRAAFSCHAP COLLEGE & CENTRUM VAKOPLEIDING, DOETINCHEM			
Getekend : dhtd	Gecontroleerd : JWS	Datum : 01-11-1996	Alle maatvoeringen in millimeters
 Sigtenhorst Installatietechniek Edisonstraat 96 - 7006 RE - Doetinchem Telefoon: (0314) 326997 - Fax: (0314) 332081			Formaat : A3 Schaal : % Projectnummer : - Blaad : E-31/5B