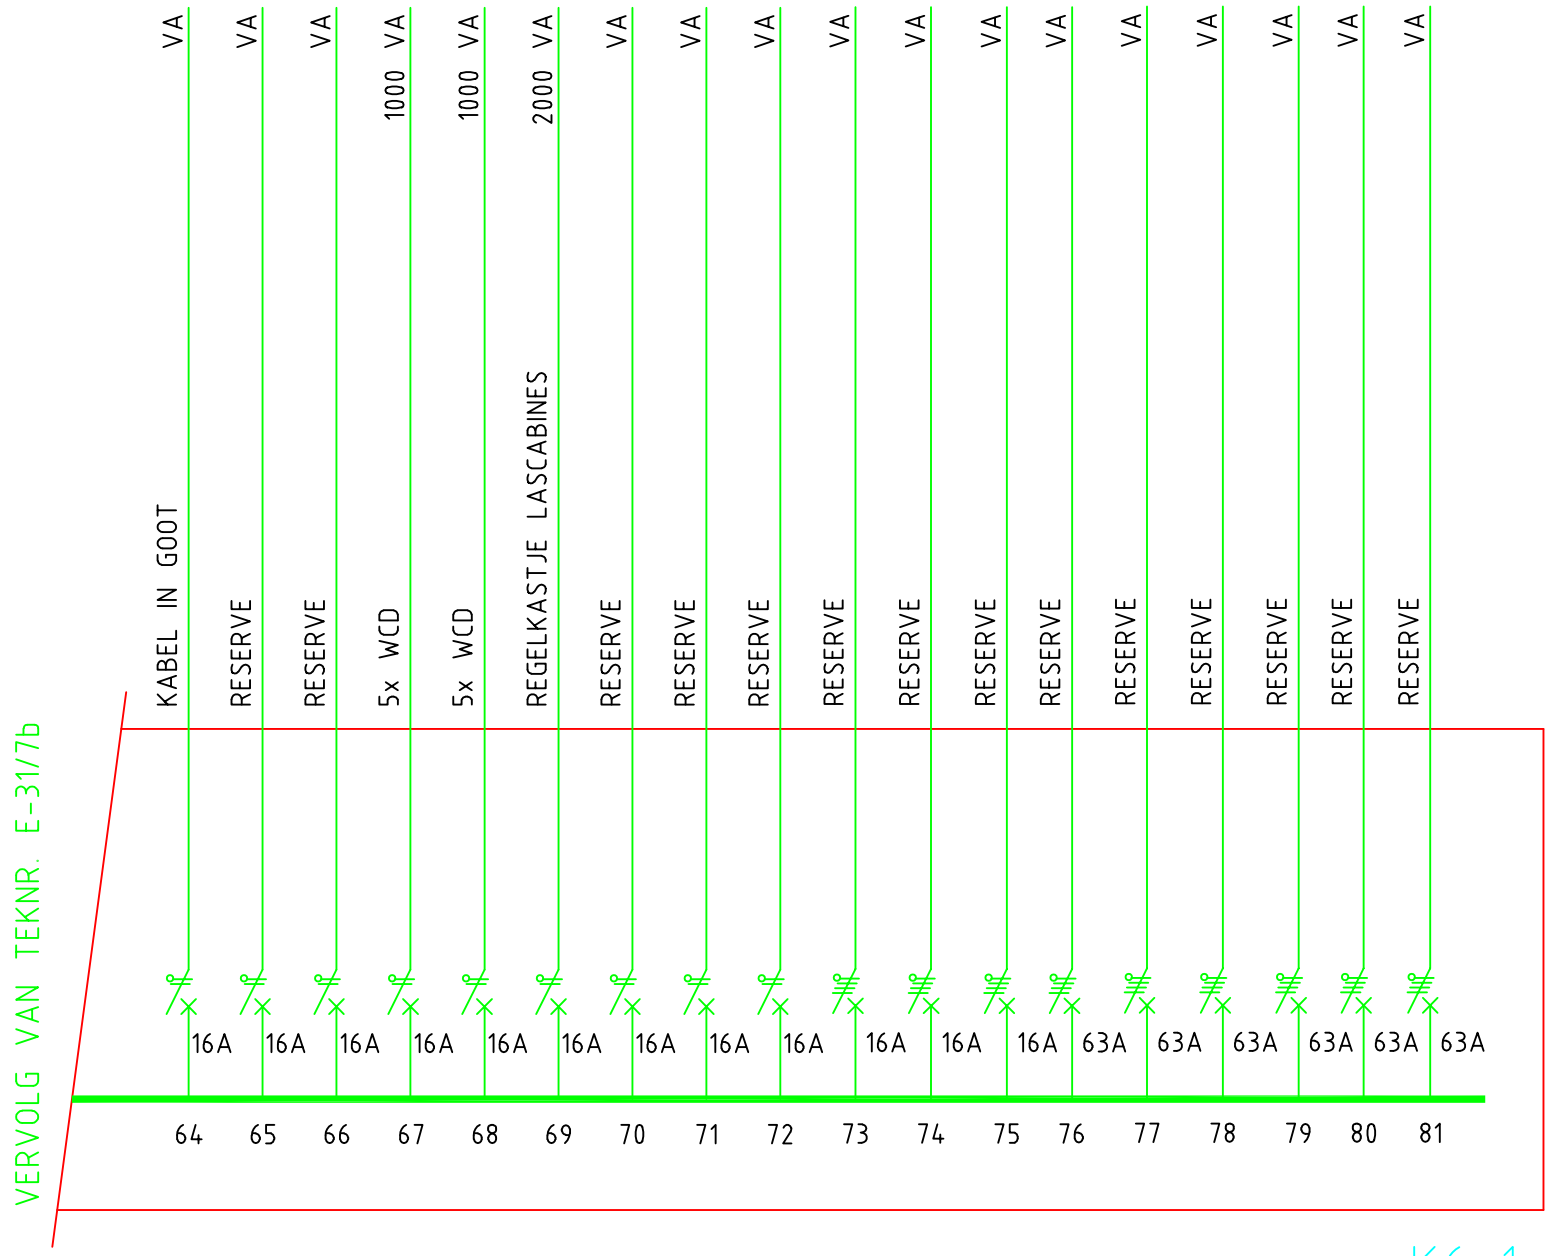

Prisma-G
Ik = 4,5 KA
2025 x 3525 x 875

K6-1

(*) DOOR DERDEN TE PLAATSEN APPARATEN EN MACHINES DIE DOOR DE INSTALLATEUR BEDRIJFS-VAARDIG DIENEN TE WORDEN AANGESLOTEN

INDIEN NIET NADER AANGEGEVEN
KRACHT GROEPEN 5x2,5mm2
LICHT GROEPEN 3x2,5mm2

REVISIE

W.A.KEMKENS b.v.
VOOR ALLE INSTALLATIE techniek

GRAAFSCHAP COLLEGE &
CENTRUM VAKOPLEIDING, DOETINCHEM

Getekend : JK	Projektnr.: 95-001	C.V.O. BEGANE GROND
Datum : 01-11-96	Gewijzigd : 24-04-97	KRACHTKAST K6-1C

Blad: E-31/7C

getekend met StabiCAD ®

Tekeningfile:22K6-1C