


		AFKORT CIRCELZAAG MACHINE ()	2400 VA
		FORMAAT CIRKELZAAG MACHINE ()	6500 VA
		LINTZAAG ()	2200 VA
		CIRKELZAAG MACHINE ()	6500 VA
		VLAKBANK ()	3500 VA
		VANDIKTEBANK ()	4700 VA
		VIERZIJDIGE SCHAAFMACH. SCHAKELR. ()	24100 VA
		5x16mm2 TAFEL FREESMACHINE ()	4000 VA
		TAFEL FREESMACHINE + AANVOERAPP.()	5000 VA
		AANVOER APPARAAT ()	900 VA
		GATENHAKMACHINE ()	2600 VA
		KETTING FREESMACHINE ()	2600 VA
		LANGGATBOORMACHINE ()	2600 VA
		PENNENBANK ZAAGMACHINE ()	10000 VA
		5x6mm2 RESERVE	VA
		RESERVE	VA
		LANGE BANDSCHUURMACHINE ()	3500 VA
		HAAKSE BANDSCHUURMACHINE ()	3500 VA
		BESLAGBOORMACHINE ()	1300 VA
		KOLOMBOORMACHINE ()	2400 VA
		KANTENLIJMMACHINE ()	2400 VA
		OPSLUITTAFEL ()	2400 VA
		SLIJPMACHINE ()	750 VA
		HOUTMOT AFZUIGING ()	7400 VA
		1x KRACHT WCD	1500 VA
		HOUTMOTAFZUIGING ()	15000 VA
		5x10mm2 ROLDEUR	500 VA
		RESERVE	VA

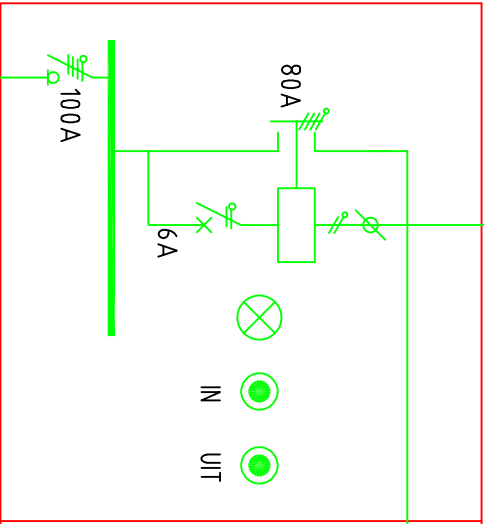

AANGESLOTEN VERMOGEN CA. 114,480 KVA
GELIJKTIJDIG VERMOGEN CA. 34,344 KVA

(*) DOOR DERDEN TE PLAATSEN
APPARATEN EN MACHINES DIE
DOOR DE INSTALLATEUR BEDRIJFS-
VAARDIG DIENEN TE WORDEN
AANGESLOTEN

INDIEN NIET NADER AANGEGEVEN
KRACHT GROEPEN 5x2,5mm2
LICHT GROEPEN 3x2,5mm2

W.A.KEMKENS b.v.

VOOR ALLE
INSTALLATIE-techniek

GRAAFSCHAP COLLEGE &
CENTRUM VAKOPLEIDING, DOETINCHEM

Blad:
E-31/10A

Getekend : JK

Projectnr.: 95-001

C.V.O. BEGANE GROND

Datum : 01-11-96

Gewijzigd : 24-04-97

KRACHTKAST K6-4A

REVISIE

ZIE VERVOLG TEKNR. E-31/10b

K6-4

gefabriceerd met StabiCAD ®

TekeningfileE22K6-4A