


AANGESLOTEN VERMOGEN CA. 4,000 KVA
GELIJKTIJDIG VERMOGEN CA. 1,200 KVA

K6-8


OVERSPANNINGSBEVEILIGING:
BETTERMAN BG220

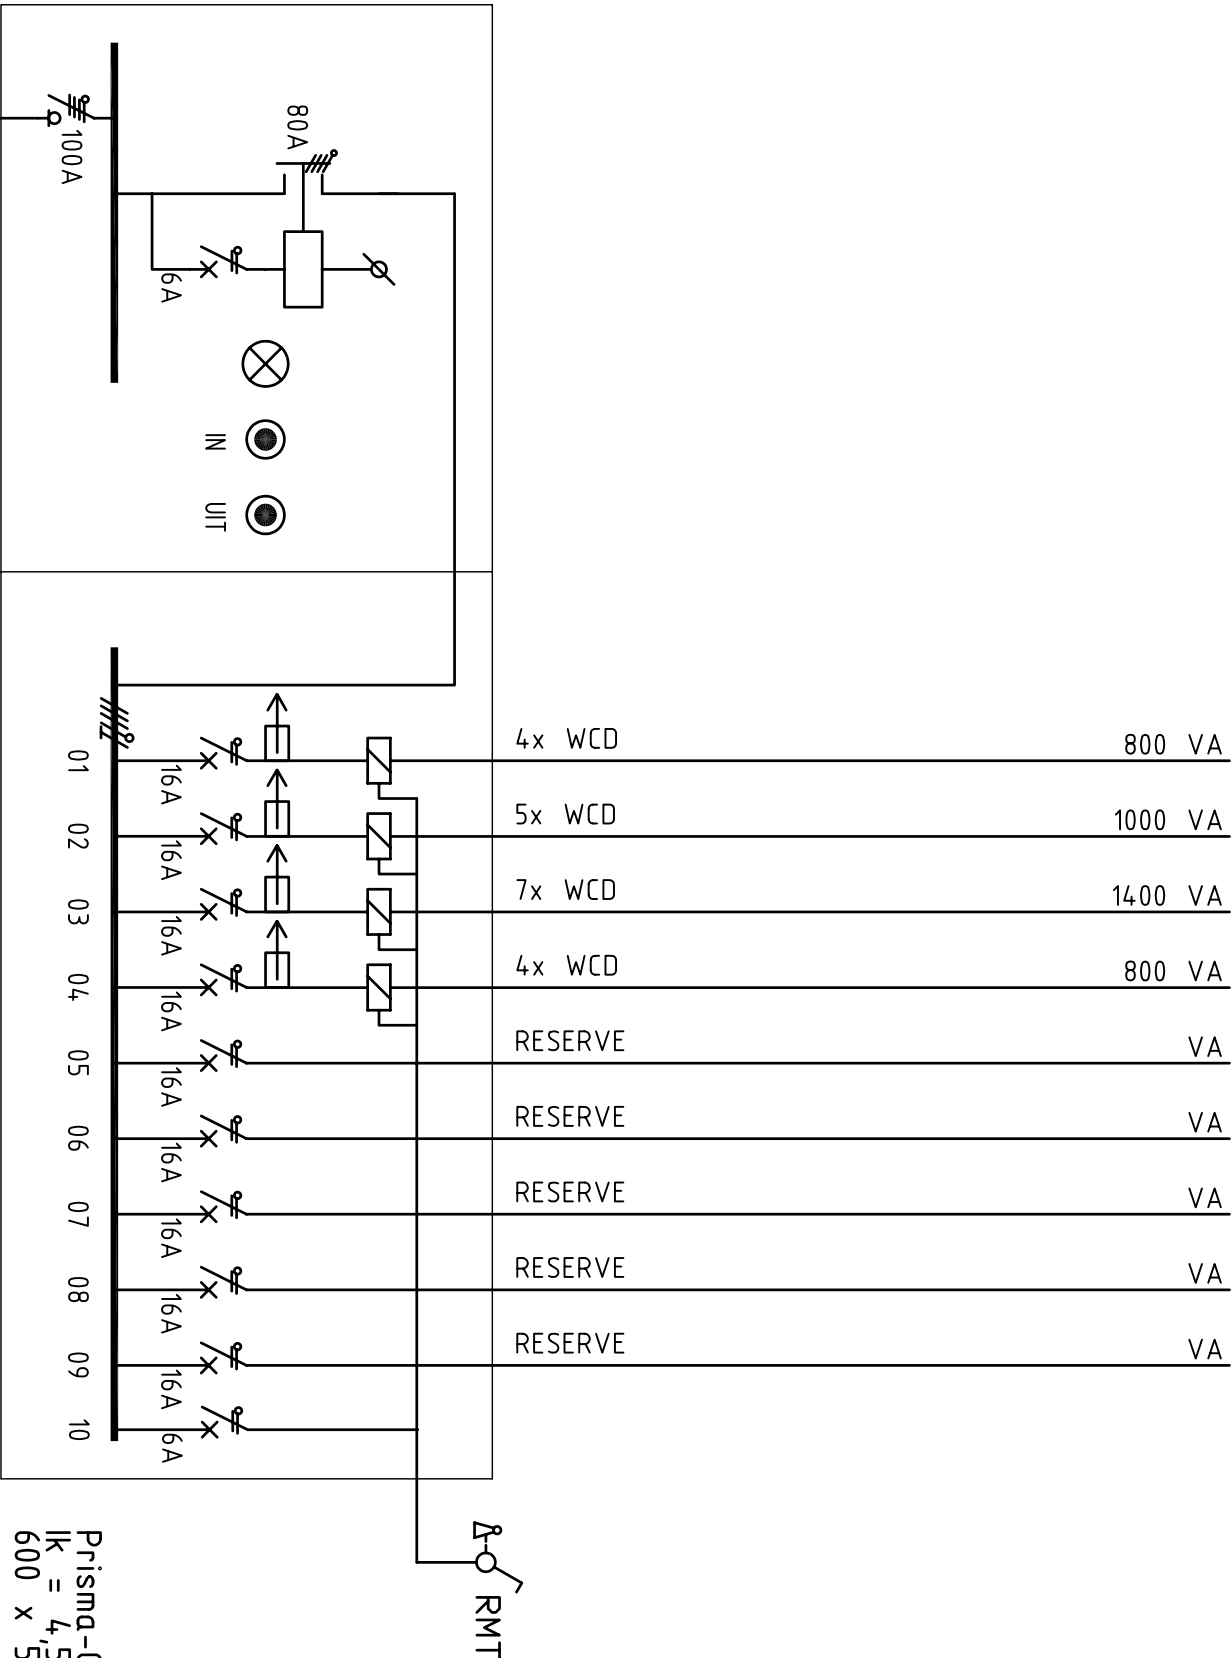

(*) DOOR DERDEN TE PLAATSEN
APPARATEN EN MACHINES DIE
DOOR DE INSTALLATEUR BEDRIJFS-
VAARDIG DIENEN TE WORDEN
AANGESLOTEN

INDIEN NIET NADER AANGEGEVEN
KRACHT GROEPEN 5x2,5mm2
LICHT GROEPEN 3x2,5mm2

Wijz. B d.d.: 03-02-2009	Revisie	Wijz. D d.d.:	
Wijz. A d.d.: 24-04-1997		Wijz. C d.d.:	
Project : GSC VERBOUW CVO TECHNIEK KENNEDYLAAN 51			
Omschrijving : VERDEELKAST K6-8			
Opdrachtgever: GRAAFSCHAP COLLEGE & CENTRUM VAKOPLEIDING, DOETINCHEM			
Getekend : dhtd	Gecontroleerd : JWS	Datum : 01-11-1996	Alle maatvoeringen in millimeters

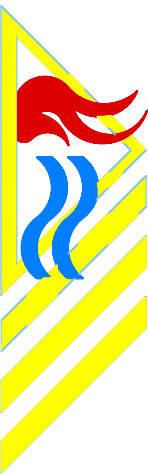

Sigthenhorst
Installatietechniek
Edisonstraat 96 - 7006 RE - Doetinchem
Telefoon: (0314) 326997 - Fax: (0314) 332061

Formaat : A3
Schaal : %
Projectnummer : -
Blad : E-31/13