

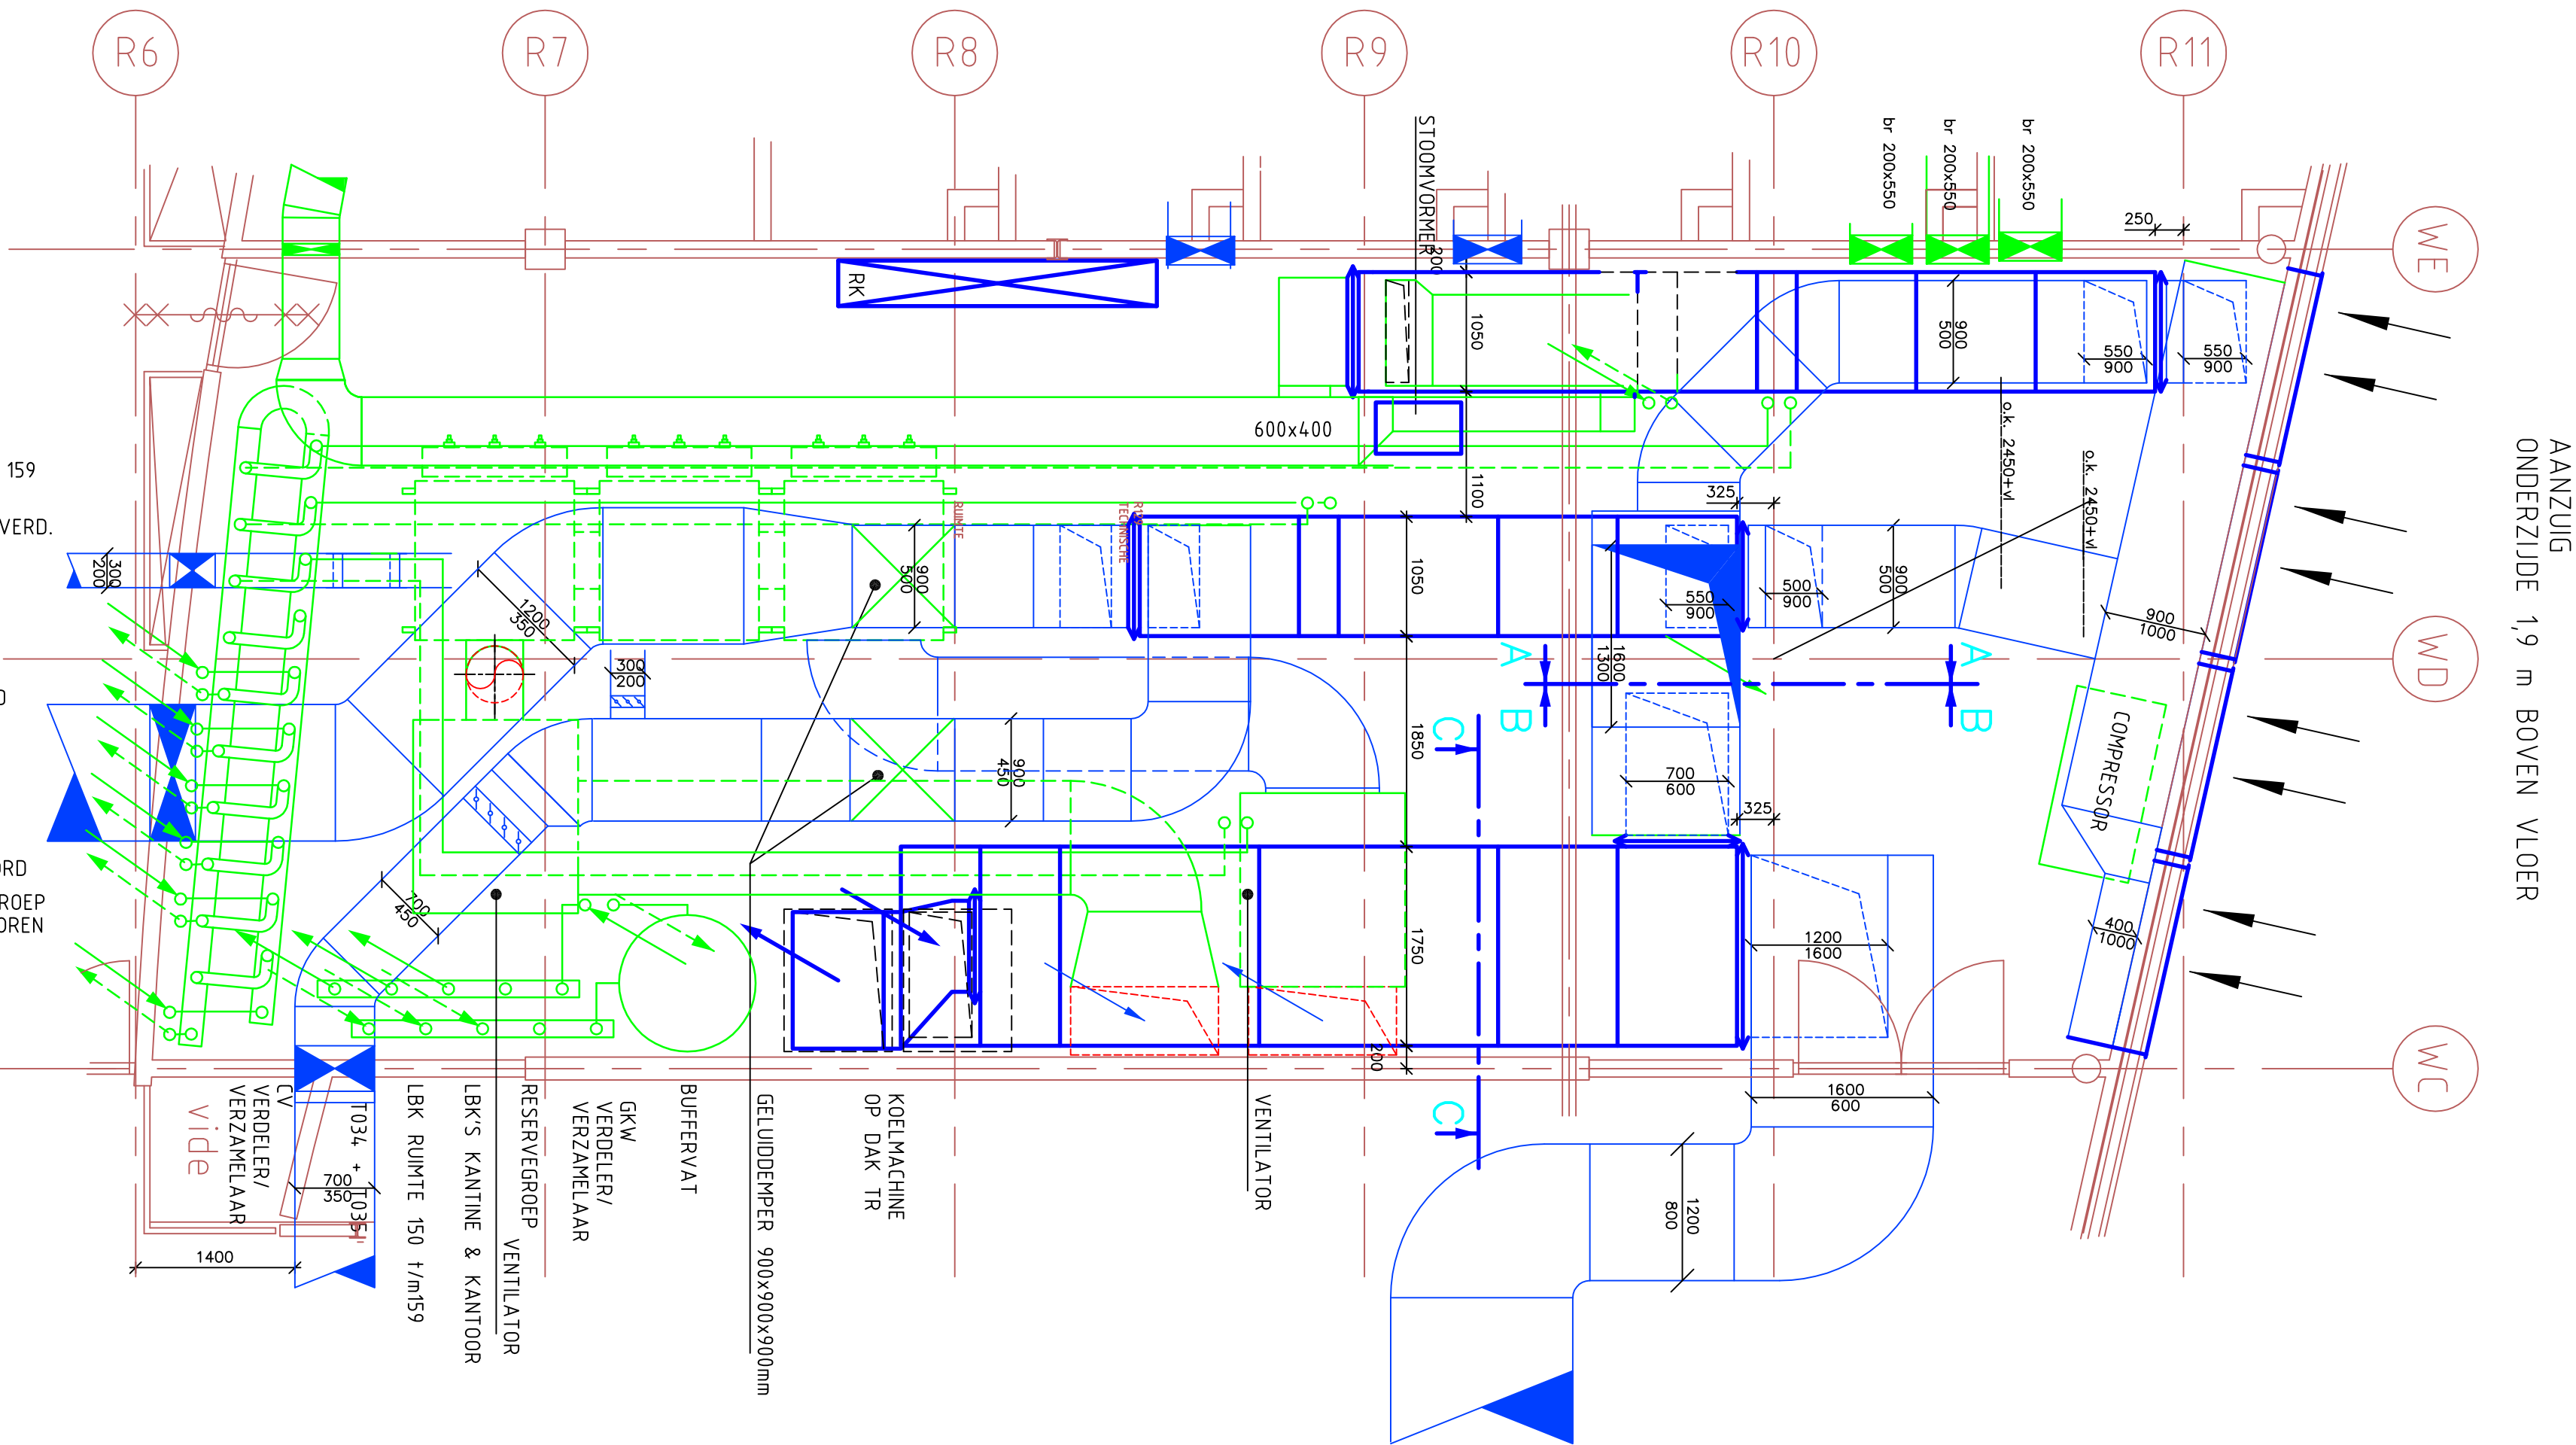
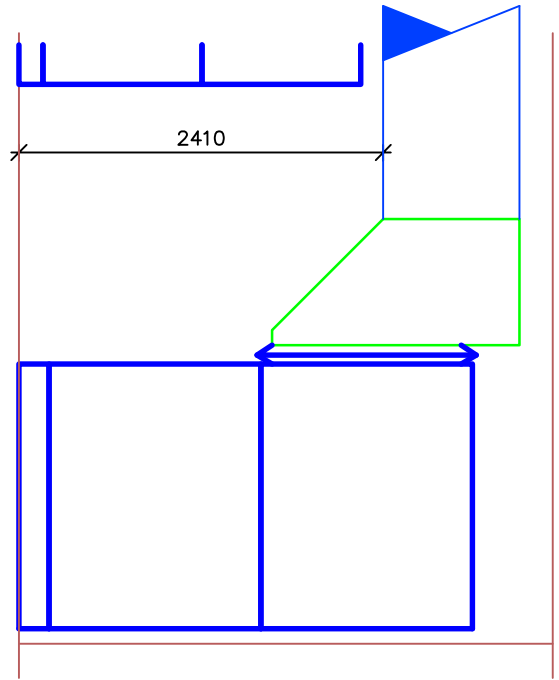
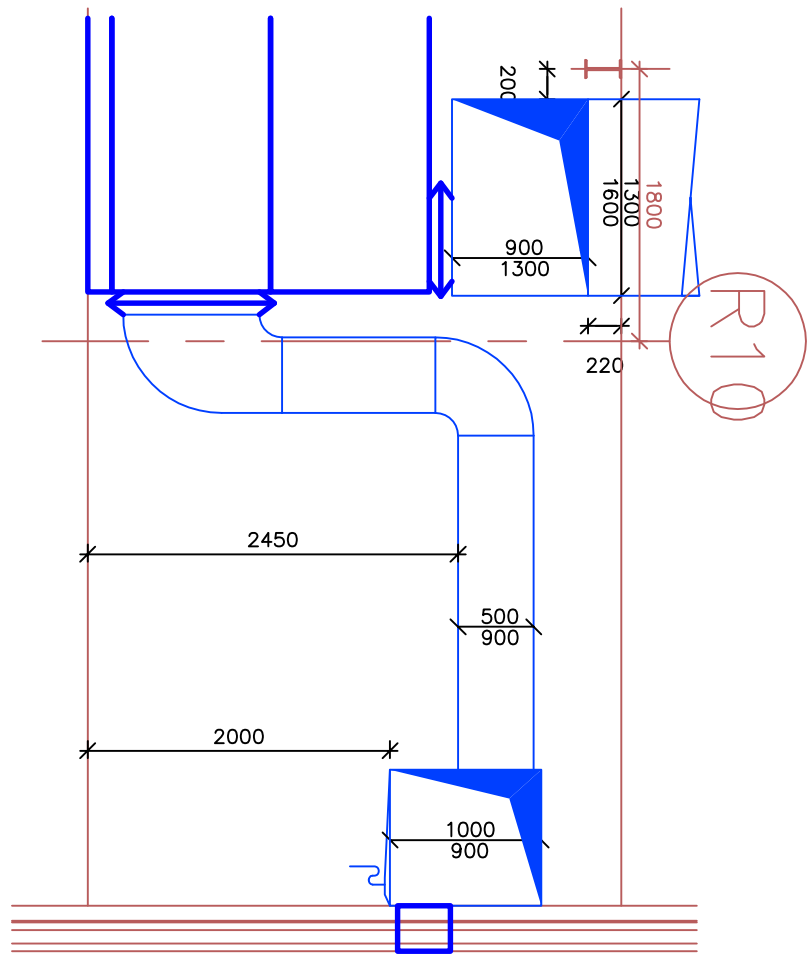


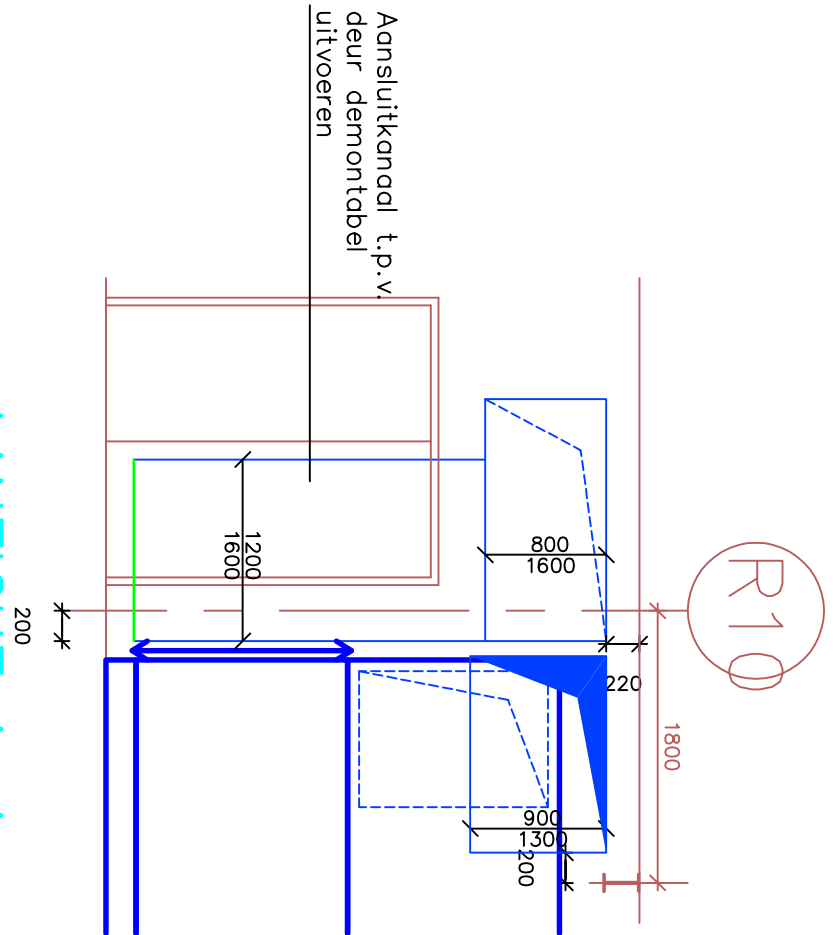

- CV-GROEPEN:
- LBK RUIMTE T150 t/m 159
 - LBK WERKPLAATS 1e VERD.
 - LBK WERKPLAATS BG
 - RESERVE
 - RADIATOREN WERKPLAATS ZUID
 - RADIATOREN KANTOREN
 - RADIATOREN KANTINE
 - RADIATOREN WERKPLAATS NOORD
 - LBK TRANSPORTGROEP KANTINE & KANTOREN
 - RESERVE
 - AANVOER GRAAFSCHAP

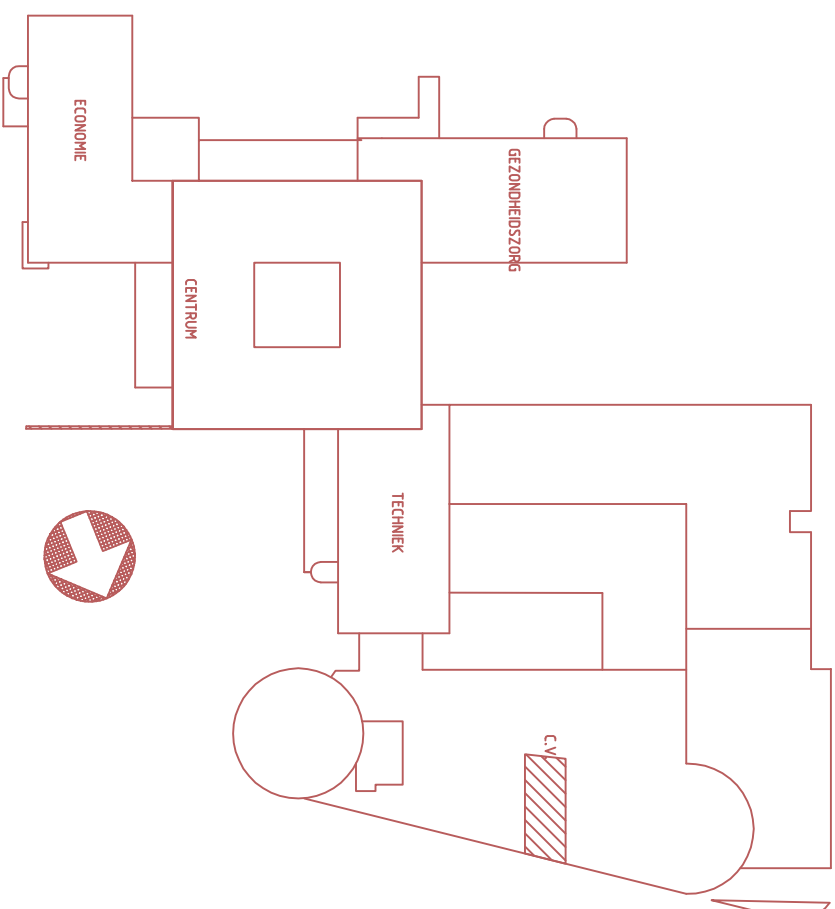

REVISIE

Status:			
Architect :	ROYAL HASKONING		
Adviseur :	DE BLAAY-EN BOOGAARD		
Opdrachtg.:	GRAAFSCHAP COLLEGE DOETINCHEM		
Project:	GRAAFSCHAP COLLEGE		
Onderdeel:	TECHNISCHE RUIMTE		
Projectnummer:	03-080		
Schaa1:1: 50	Get: PRV Gez:		
Form: A1	D.D.:05-12-03		
Bld:	W-28		
R129 CVO 1e VERDIEPING			