
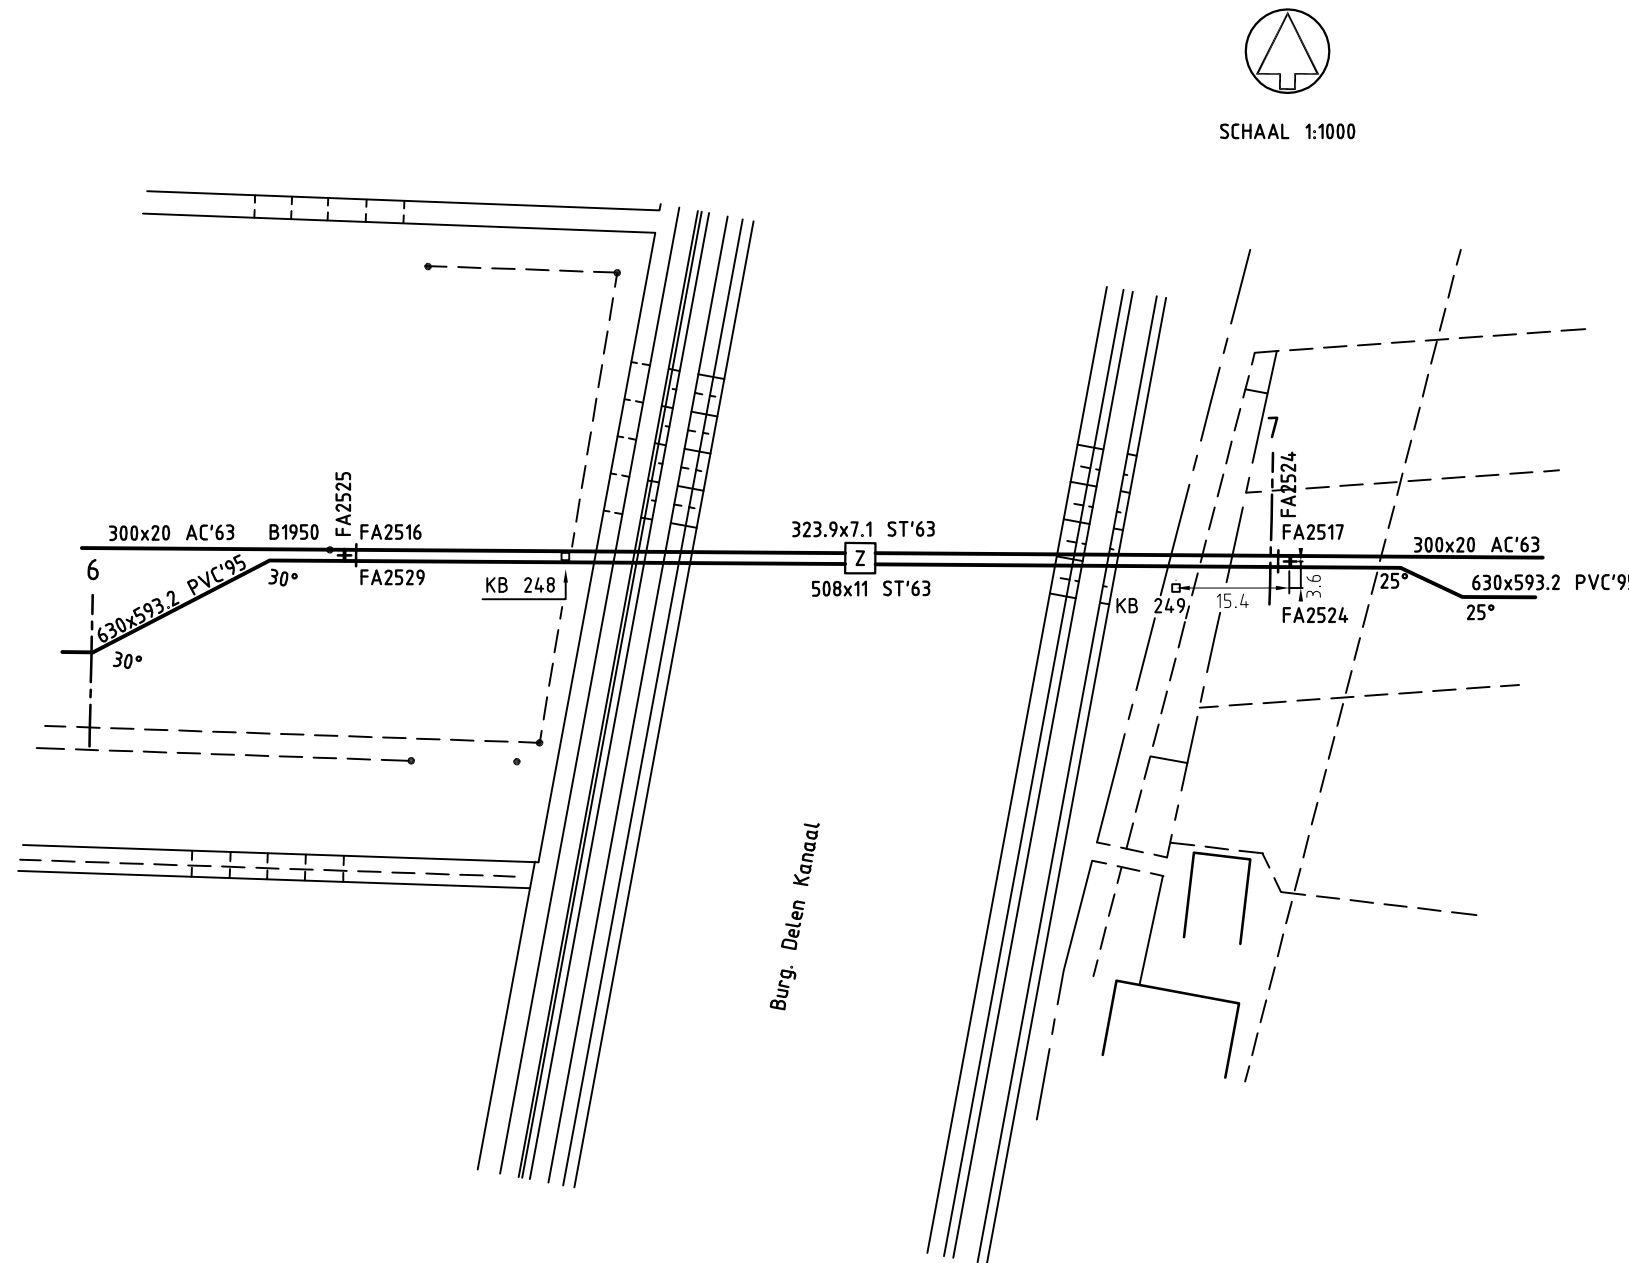
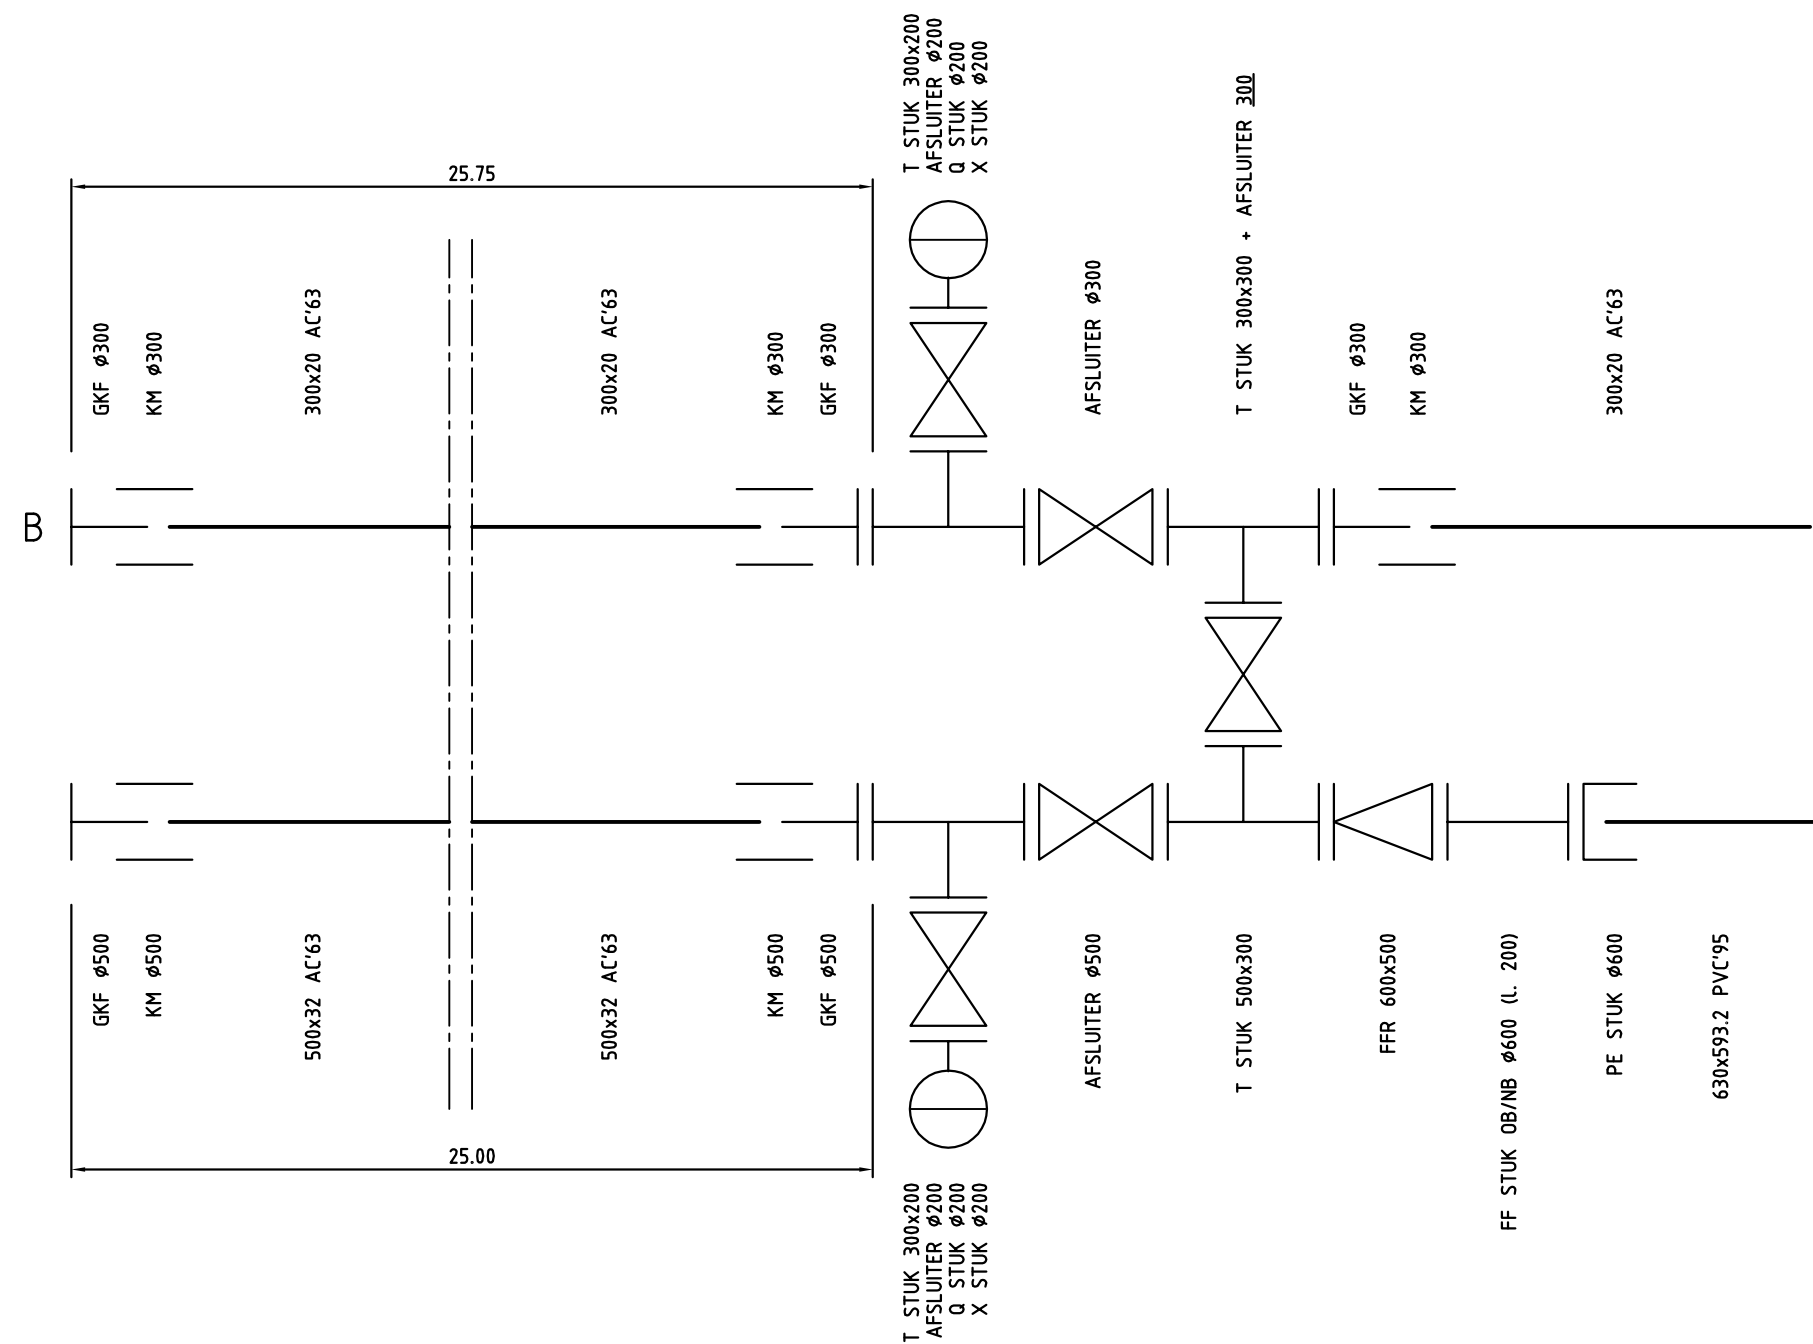
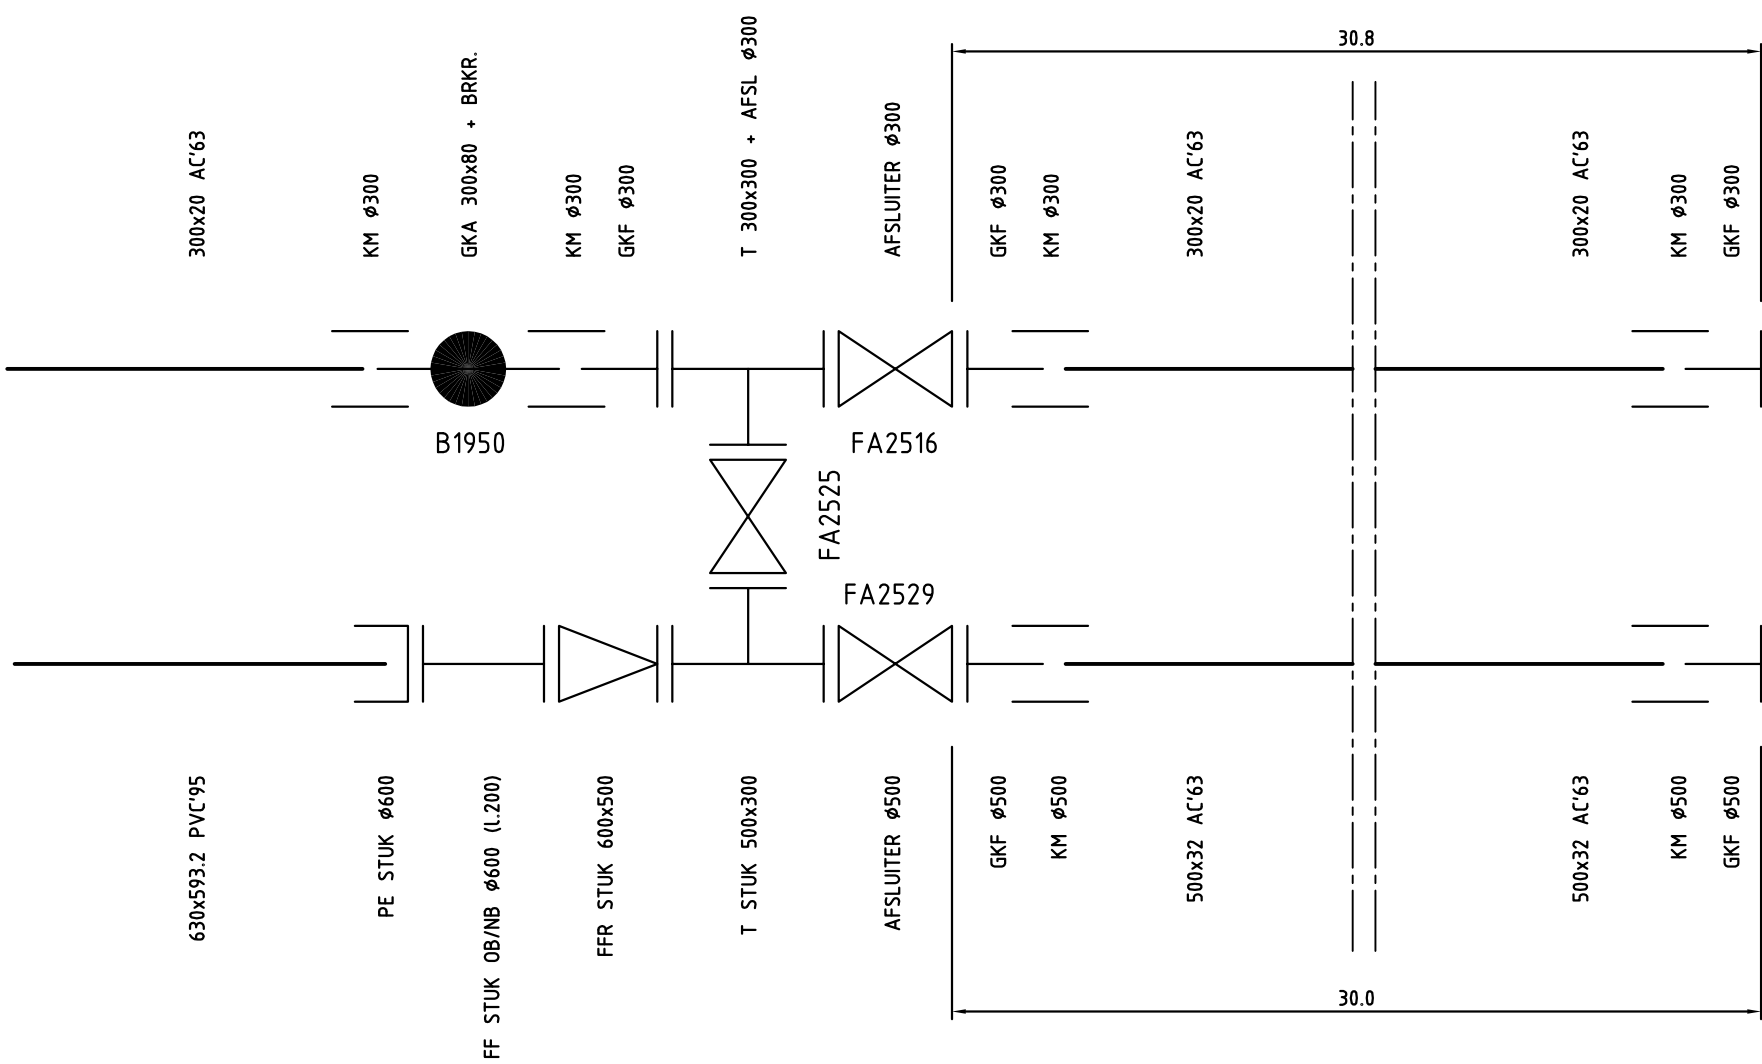
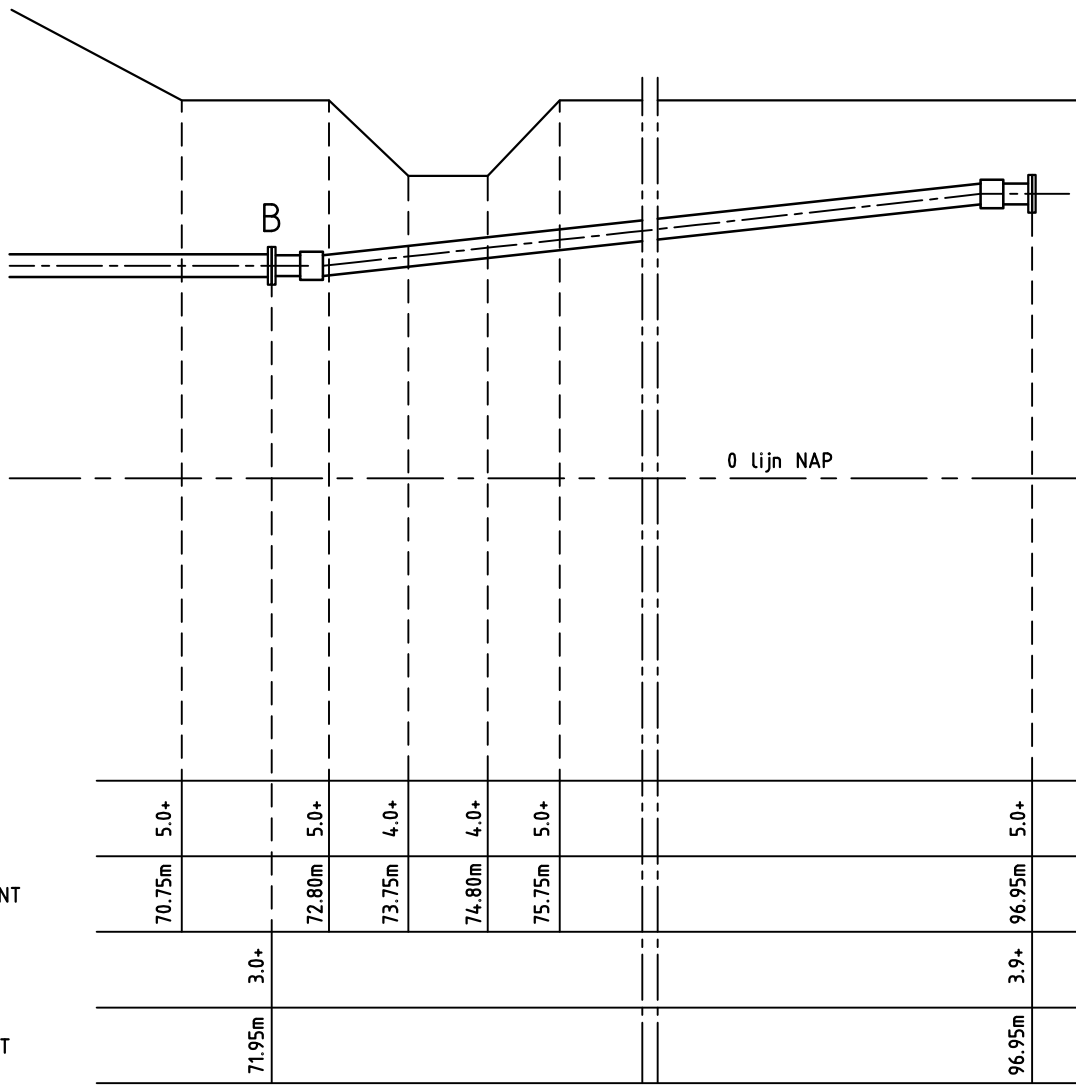
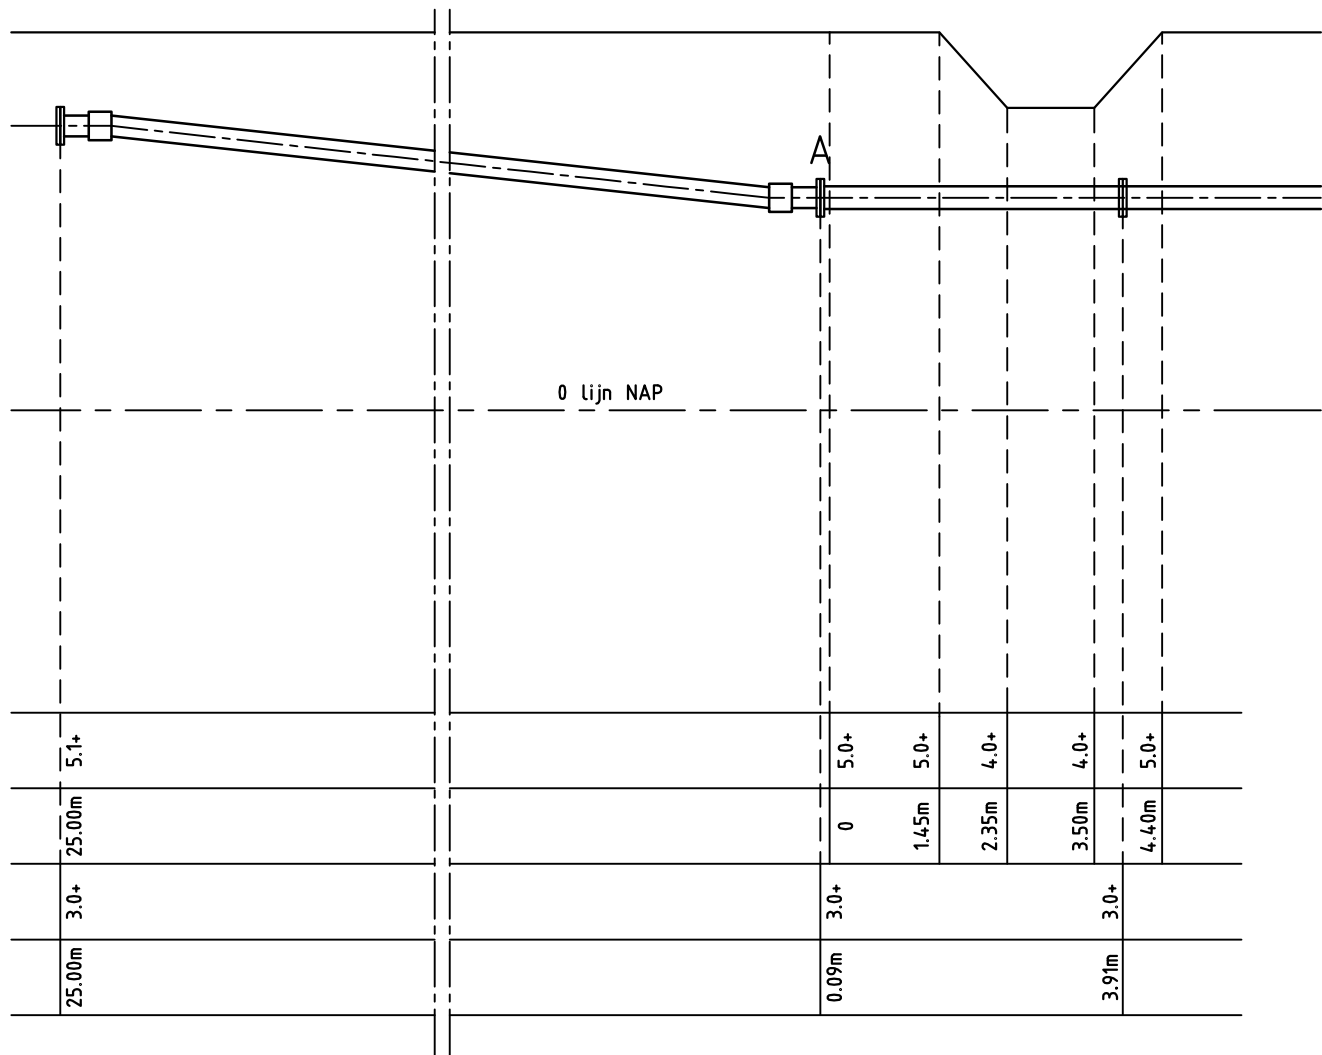


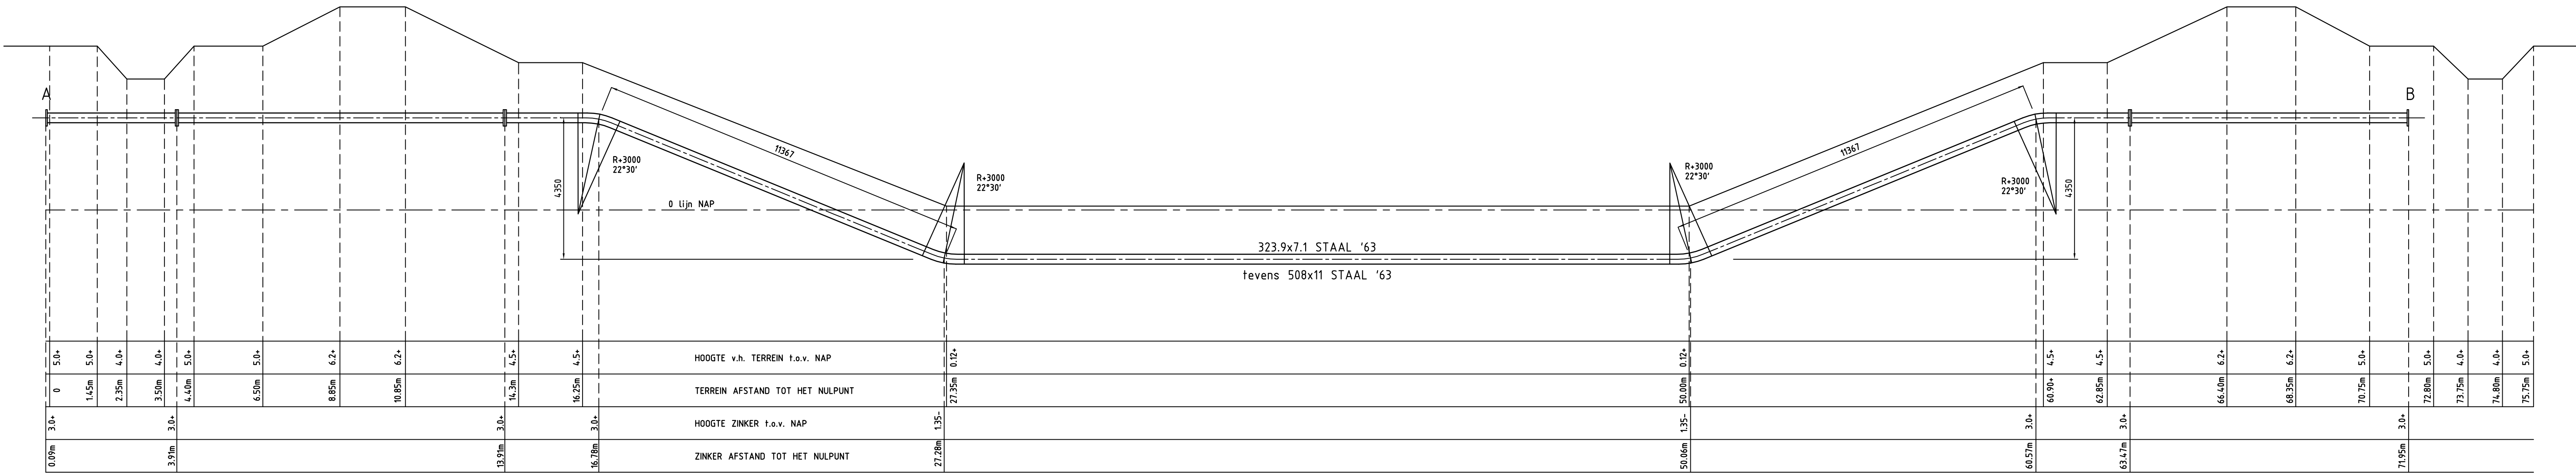

OK BEHEERKAART 165.4230
WATERLEIDING NR. 69
TEKENING NR. W 69.02

D.	960513	TW	REUSEMERK	SCHAAL 1:100 + DIV.	ARCHIEF NR. 63.416 D	formaat A 1
uitg.	datum	aanv.	aanv.	ZINKER DOOR DE BURG. DELEN KANAAL GEMEENTE OSS		
gezien	directie	gekeurd	gecontroleerd	TW 960513	HM 960513	WOB
				n.v. waterleidingmaatschappij oost-brabant postbus 1008 - 6000 SC 's-hergenbosch		
						248+249