


Lengte schaal 1:400

O
Intredepunt
Hartlijn boring t.o.v. Maaiveld -0.8

W
Uittredepunt
Hartlijn boring t.o.v. Maaiveld

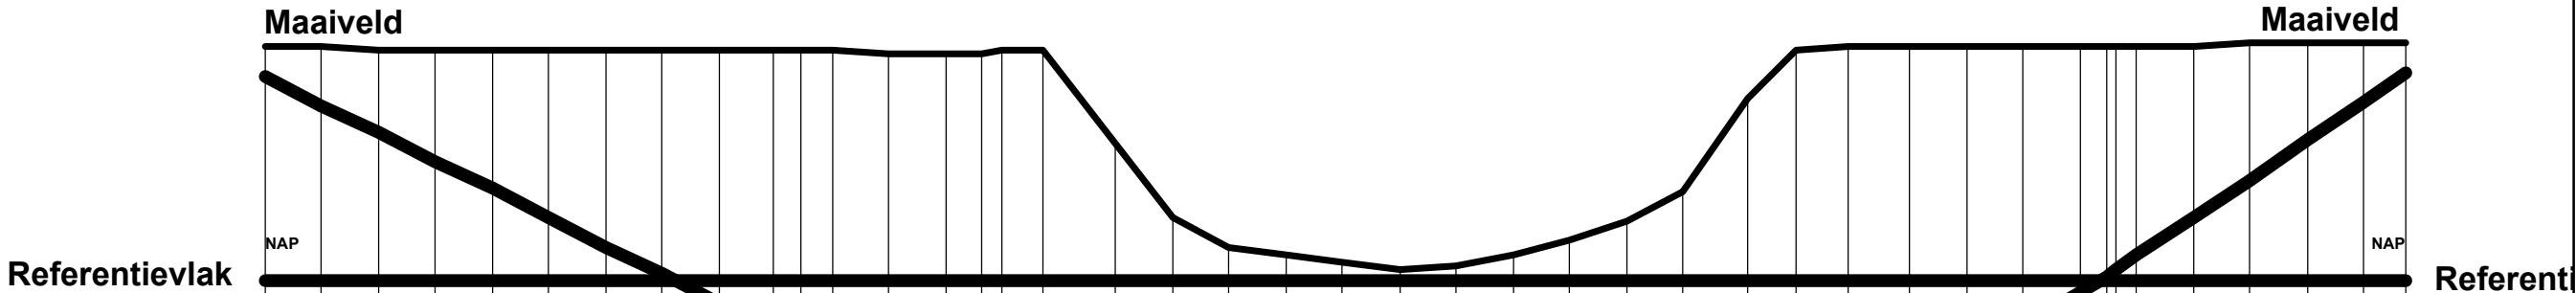

Bodem t.o.v. Referentievlak	
-----------------------------	--	--	



Copyright © KPN B.V. All Rights Reserved.

Tekening Type	Waterkruising
Formaat	A3
Naam	40336
Meldnummer	21O131802
Datum	20 dec 2021
Geprint door	KPN Klic-WION
Detailnaam	40336
Peildatum	24 mei 2012