
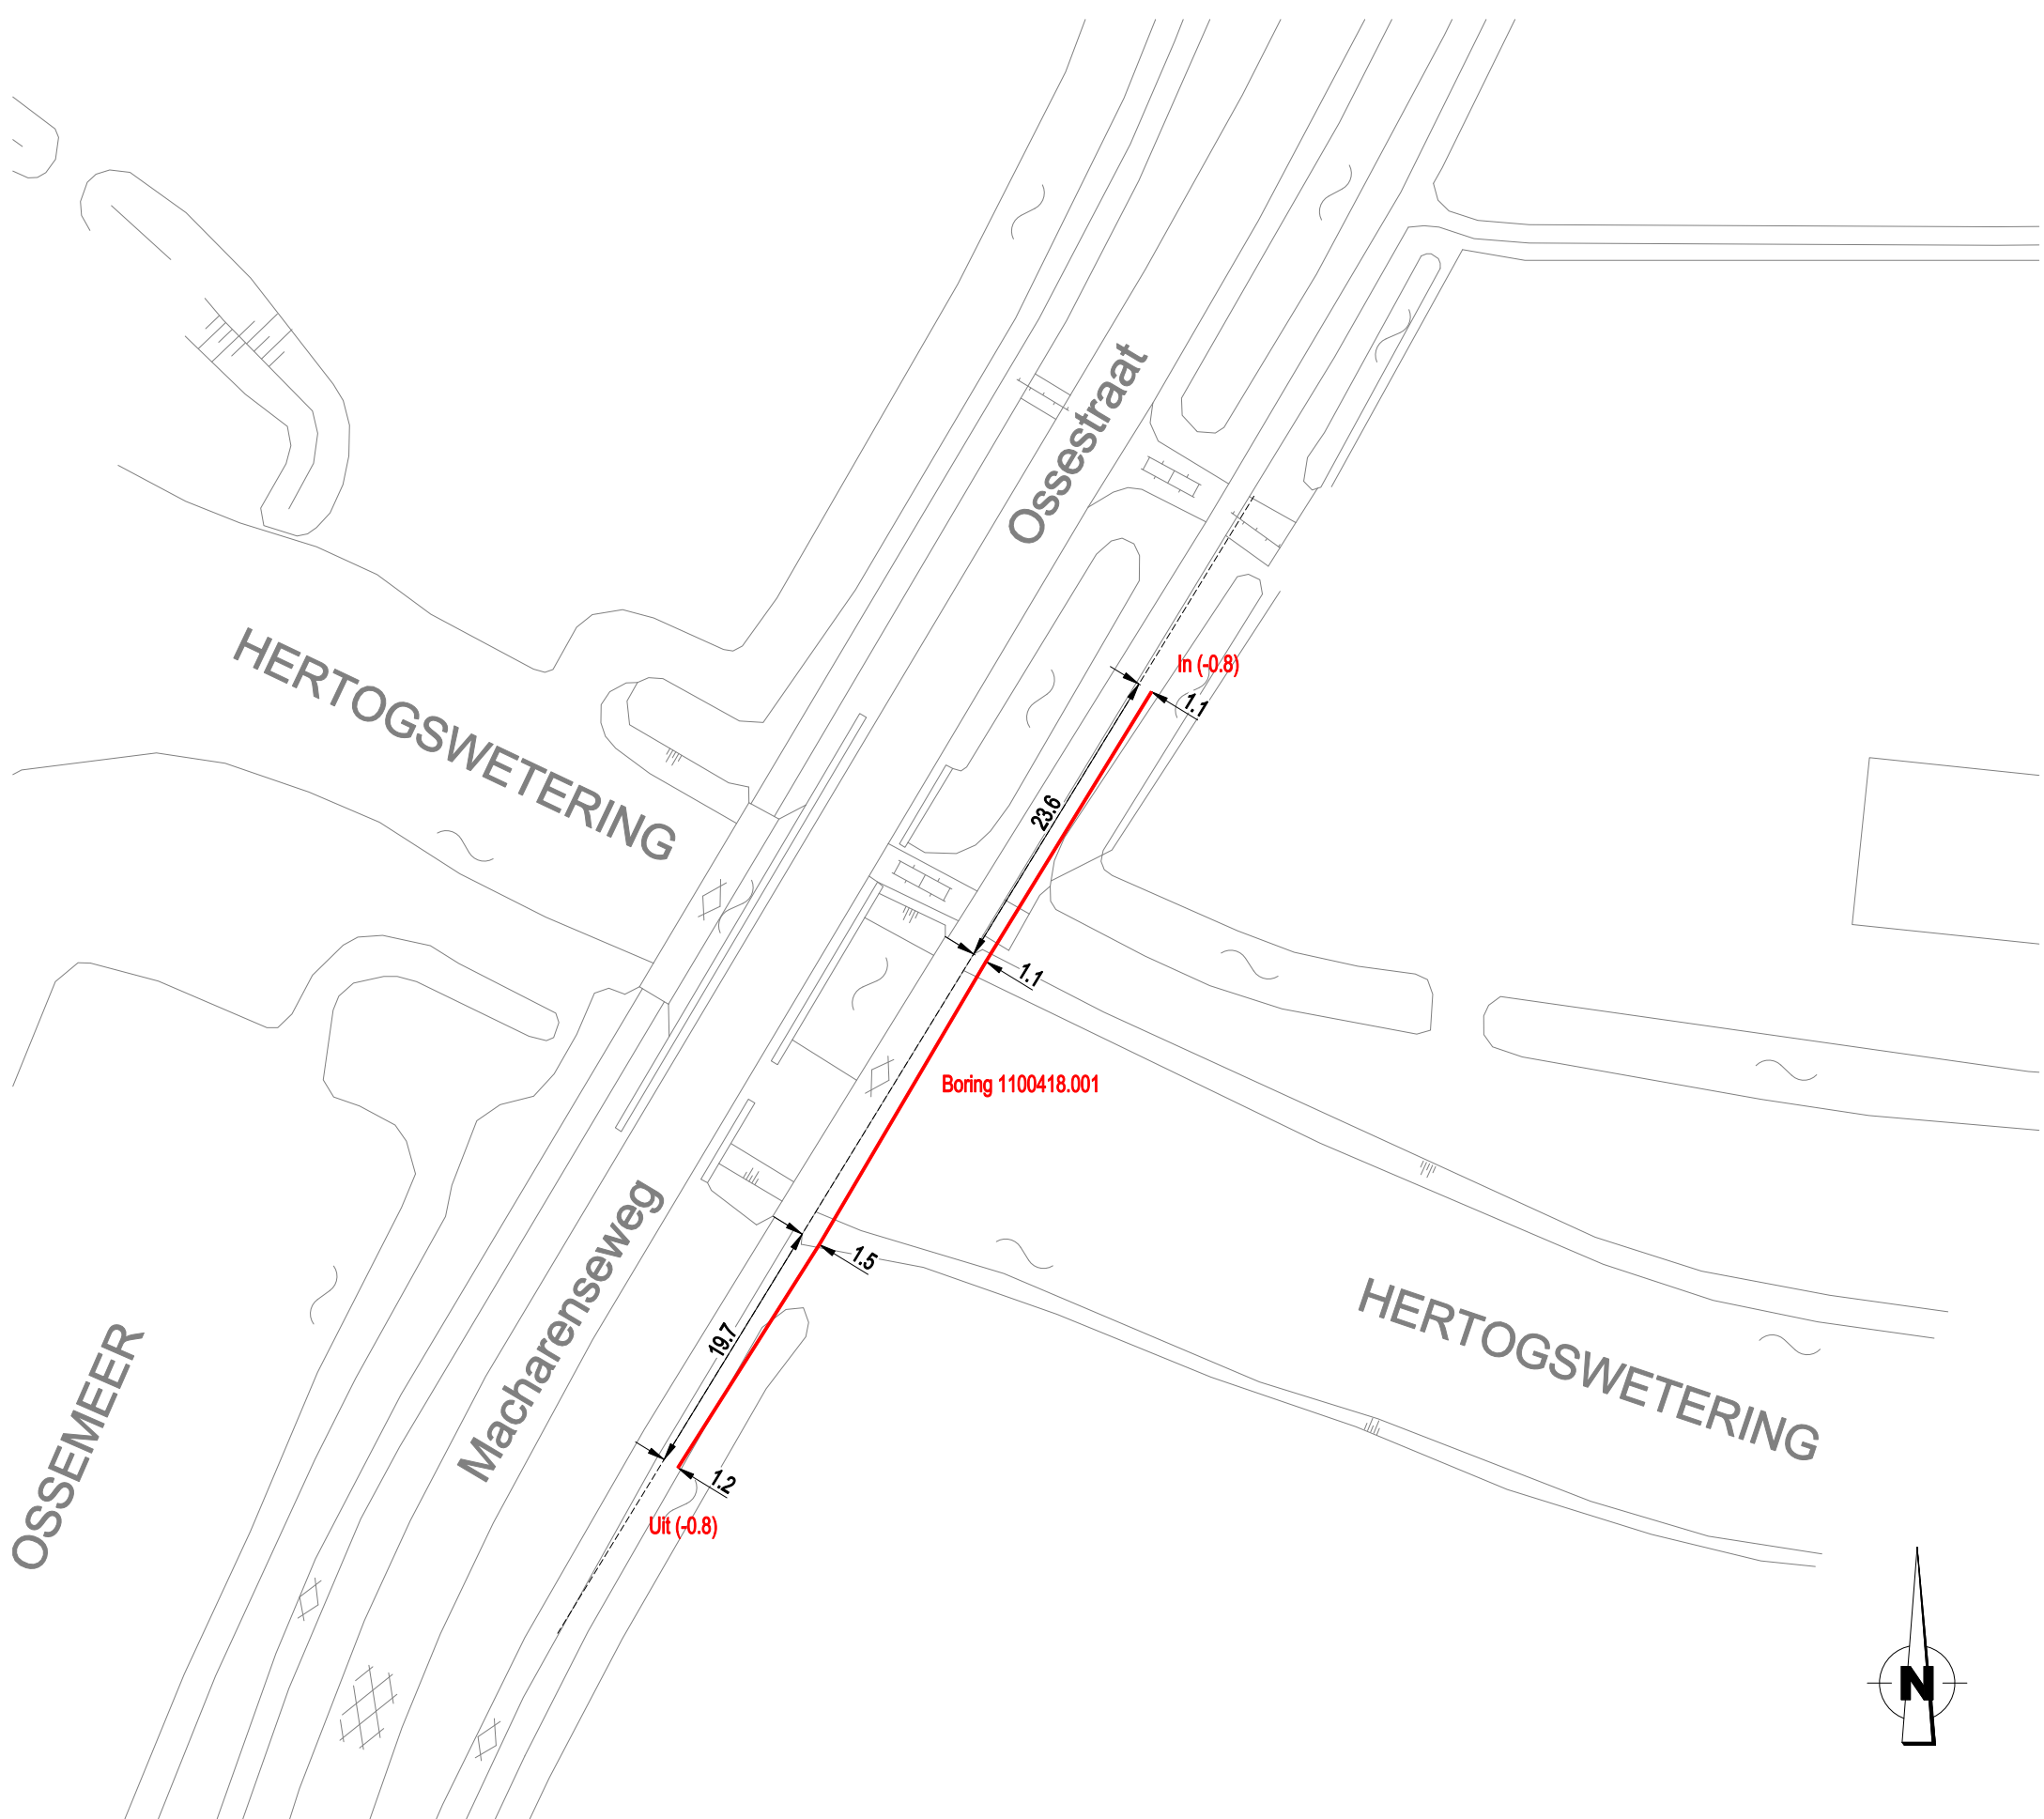


Boring 11010254-1100418.001 1x Ø110 sdr-17 73 mtr.

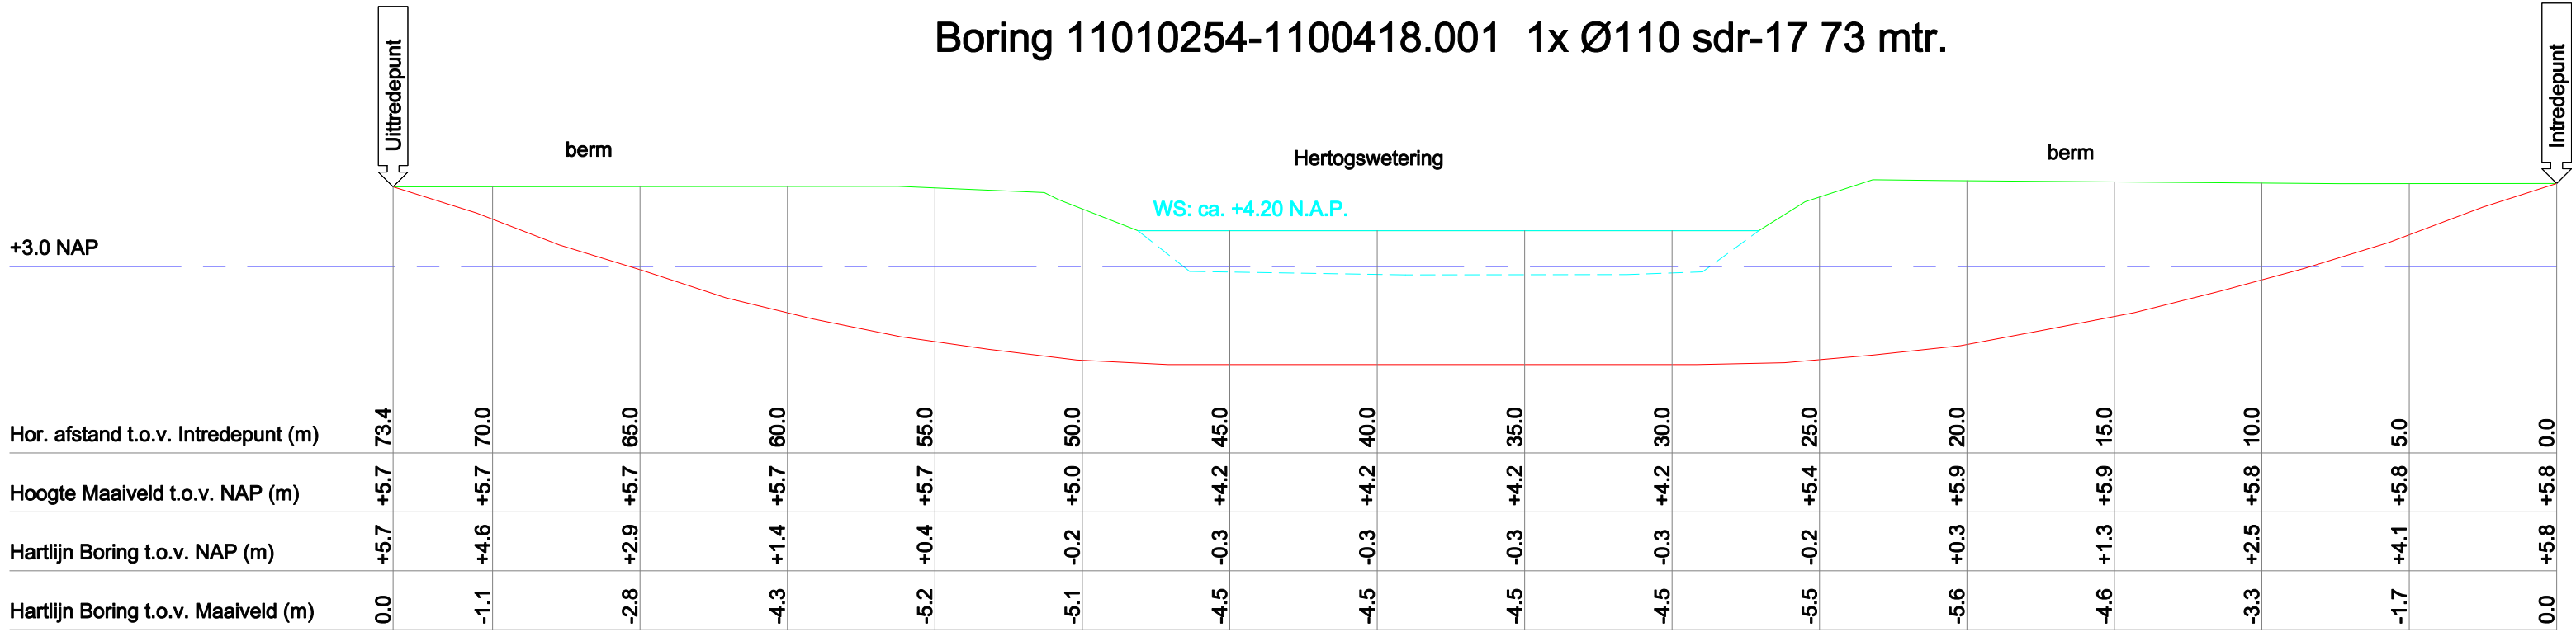

**GEBR VD DONK**

Opdrachtgever:	Gebr. vd. Donk	Discipline:	Gestuurde boring	Opmerkingen:	
Projectnr. Opdrachtgever:	11010254-16	Status:	Revisie	LET OP: Bovenstaande meetgegevens zijn bepaald tijdens de pilotboring. Deze maten kunnen afwijken van de werkelijkheid. Storende elementen zoals damwanden, betonijzer, spoorrails, bodemgesteldheid en dergelijke, kunnen hiervan de oorzaak zijn.	
Kenmerk:	aanleg gvk Eurofiber	Uitgevoerd:	04-07-2011	GBKN / Beheerkaart:	
Vergunning nummer:		Boormeester:	CvE	Schaa! Dwarsprofiel: 1:200	
Projectnr. Van de Beek BV:	1100418.001	Materiaal:	1x Ø 110 HPE	Schaa! Topogr. Overz: 1:500	
Gestuurde Boring Macharensesweg thv. Hertogswetering te Oss			SDR Klasse:	17 PE 100	Aant. bldn: 1
			Lengte mat:		Formaat: A2
			Lengte boring:	75 mtr.	Getekend: Datum: Gecontr:
Lengte hortic:	73 mtr.	RT	07-07-2011		
Wijzigingen:					
Datum:	Omschrijving:	Get:	Gec:		
Bestandsnaam: 1101025416-1100418.001 Oss Macharensesweg					

**vandebEEK**
kabels -leidingen.nl