

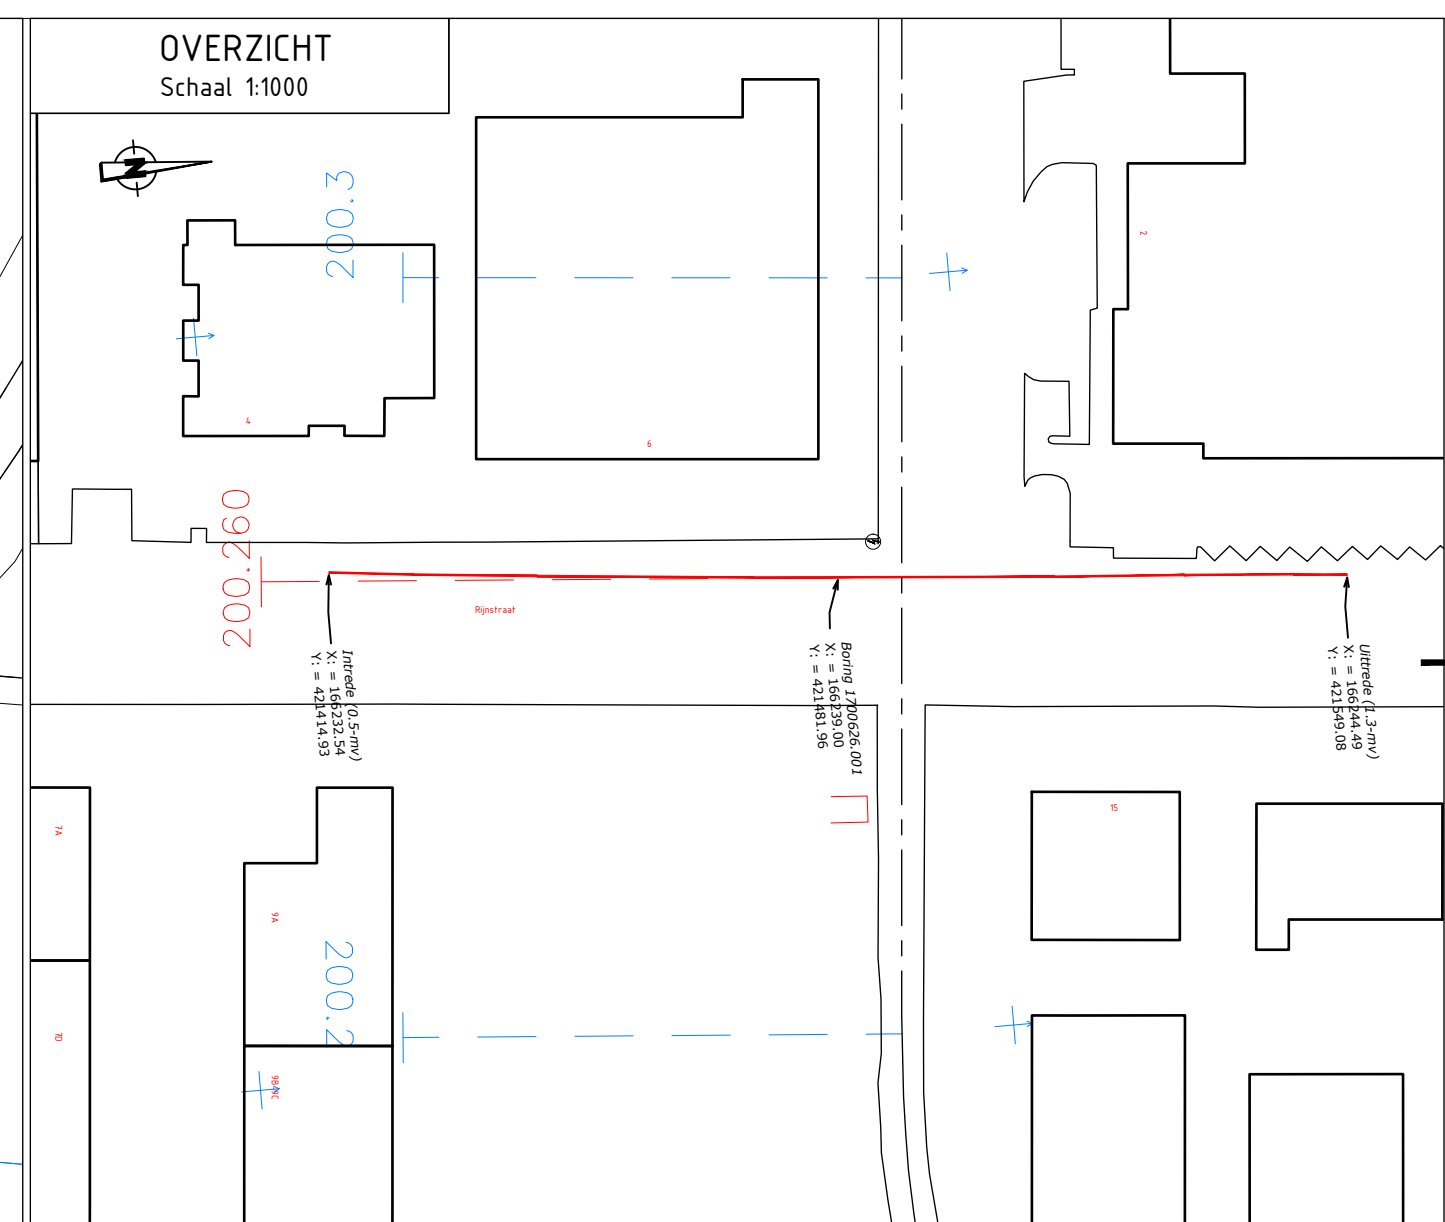
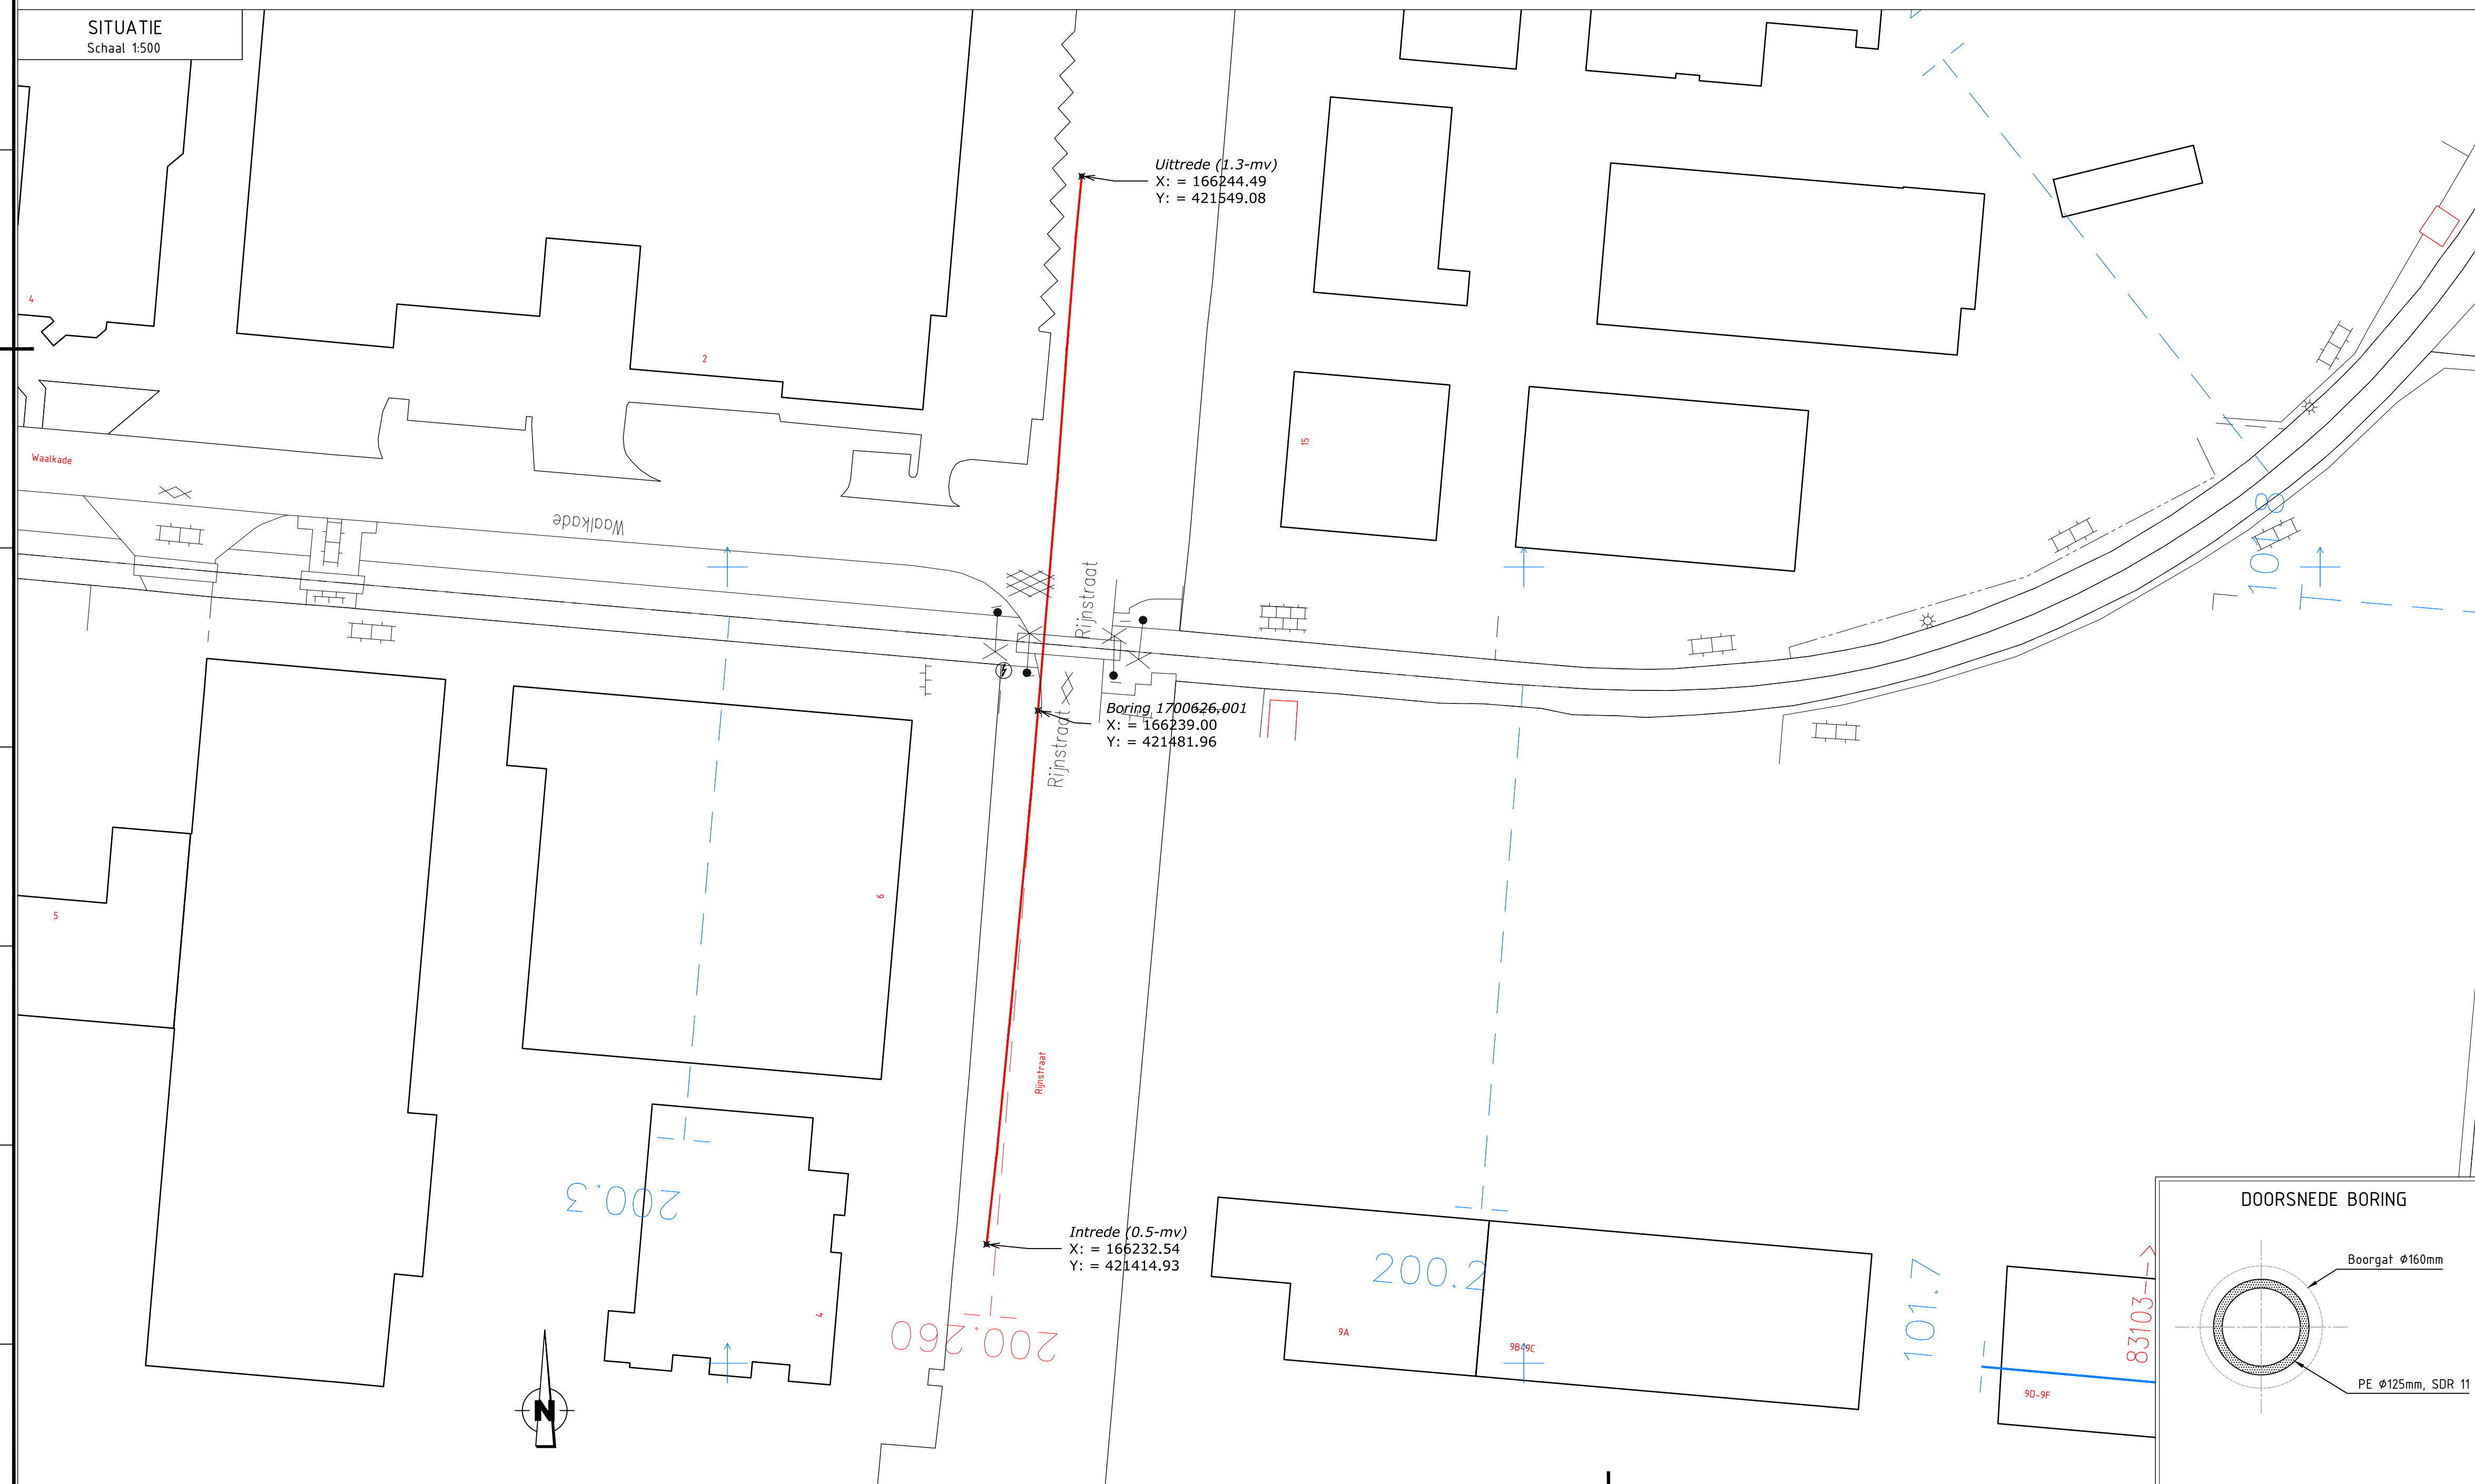


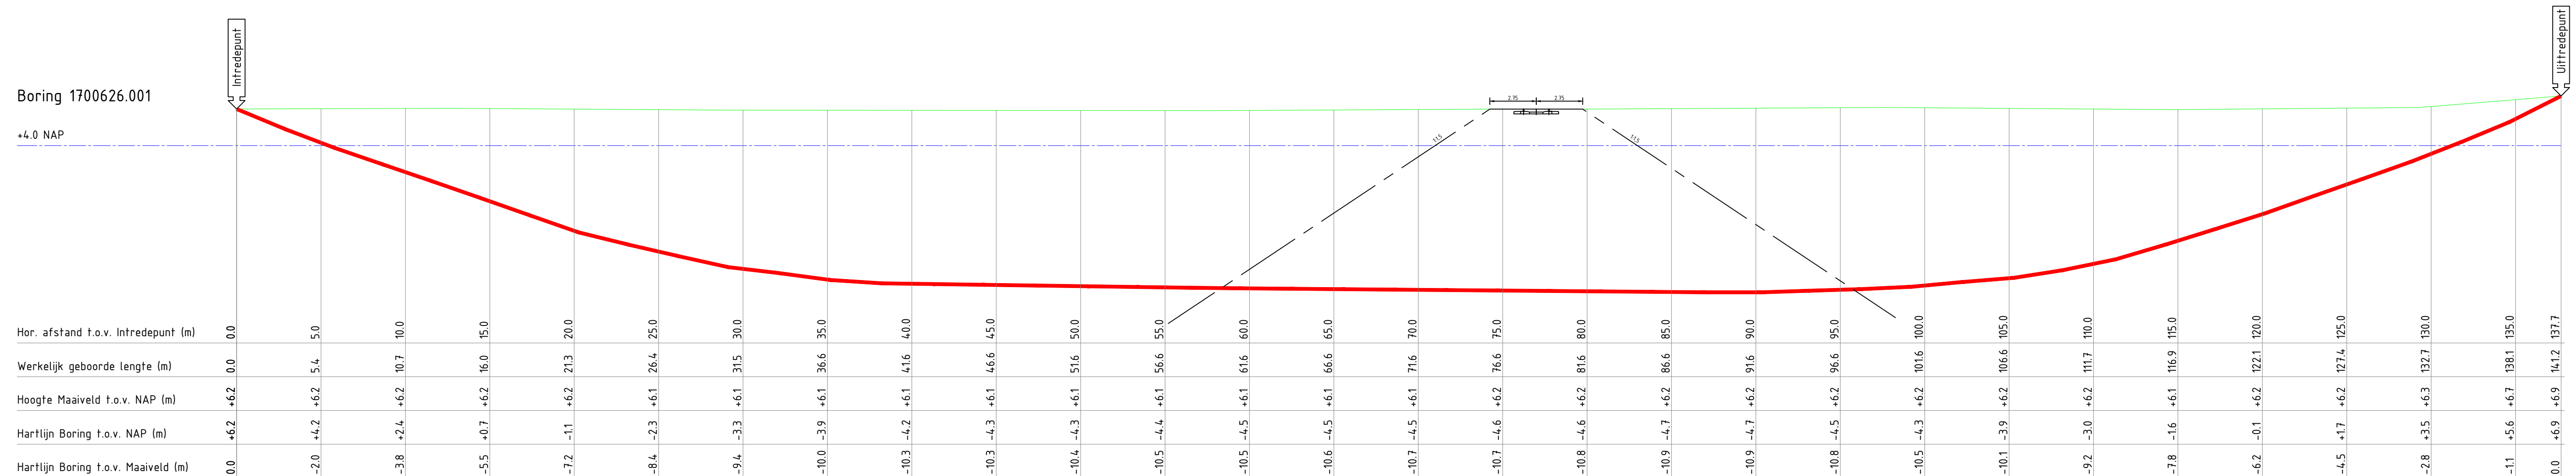

Legenda		
	Gestuurde Boring	Revisie

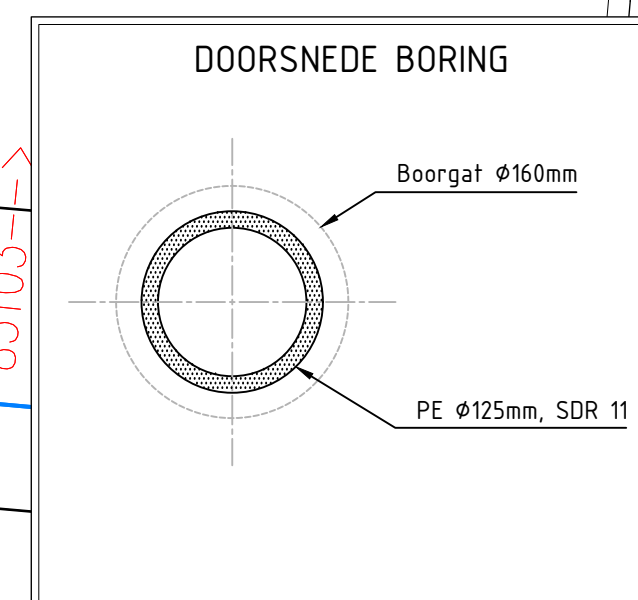

Getekend door GvW	Gecontroleerd door HvdB	Goedgekeurd 24-08-2017	Blad 1	Aantal 1	Status Revisie
Projectnr. Opdrachtgever: 7200392	Projectnr. 1700626.001	Schaal DIV	Formaat A1	Datum uitgifte 24-08-2017	Dossiernr. ProRail 13.752

Opdrachtgever:
NKM Network Services B.V.

Projectomschrijving
Gestuurde Boring 1x Ø125HPE SDR11

Locatie
Waalgade te Oss



Tekeningsnummer
1700626.001-R