


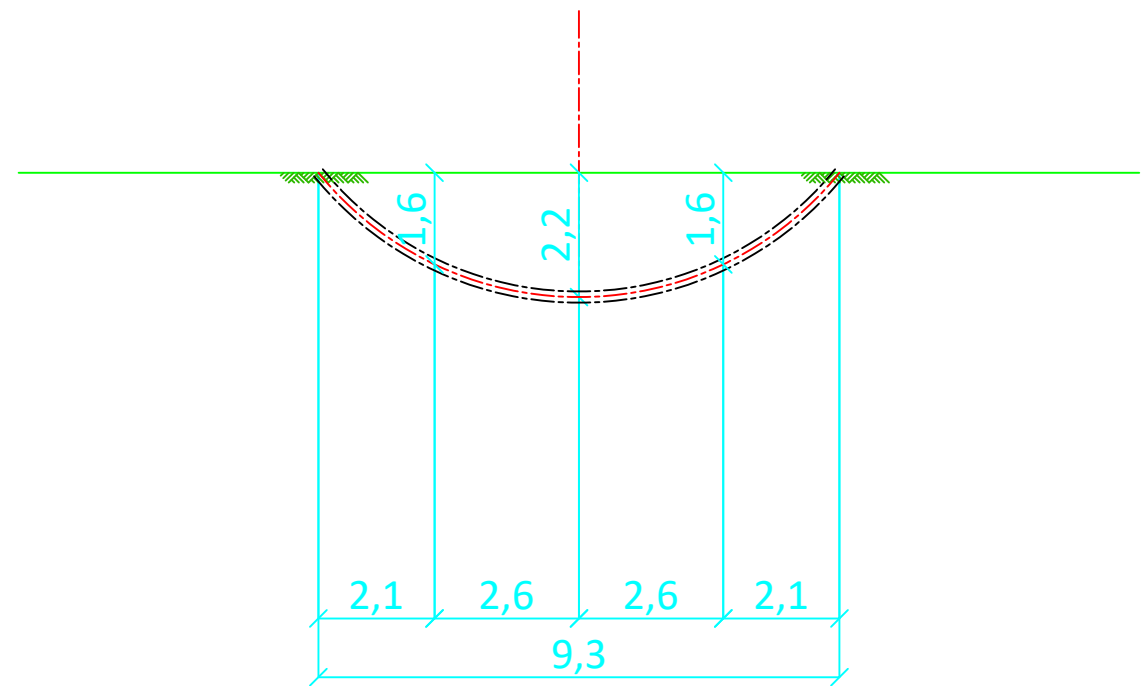

LET OP: Bovenstaande meetgegevens zijn bepaald in de tekening uitgaande van de opgegeven lengte buis en afstand gemeten over het maaiveld. Deze maten kunnen afwijken van de werkelijkheid.

Opdrachtgever:	Koning&hartman Network&Services				
Proj. nr. opdrg.:	7200392		Ravesteyn IJsselstein BV Adres: Heer Arendstraat 2 3401 ZP IJsselstein Telefoon: 030 - 2679223 Fax: 030 - 2679224		
Klic nr.:	17G303061				
Rijnstraat / Oss Zinker lengte 9.30 m / Buis 11 m Rond 63mm datum geboord 14-8-17					
Getekend:	Bjorn van der Bilt	Datum	15-8-17	Blad:	01
Gecontroleerd:	Kees Ravesteyn	Datum	15-8-17	Formaat:	A3
		Meet methode:	Stonex	Schaal:	Zie tek.
Status: Revisie		Intrede : X = 166230.7175 Y = 421127.7152			
Versie: A		Uitrede : X = 166231.8150 Y = 421136.9551			

1:200

C:\Users\Bjorn\Desktop\W33 Oss 7200392 - 5189.dwg