
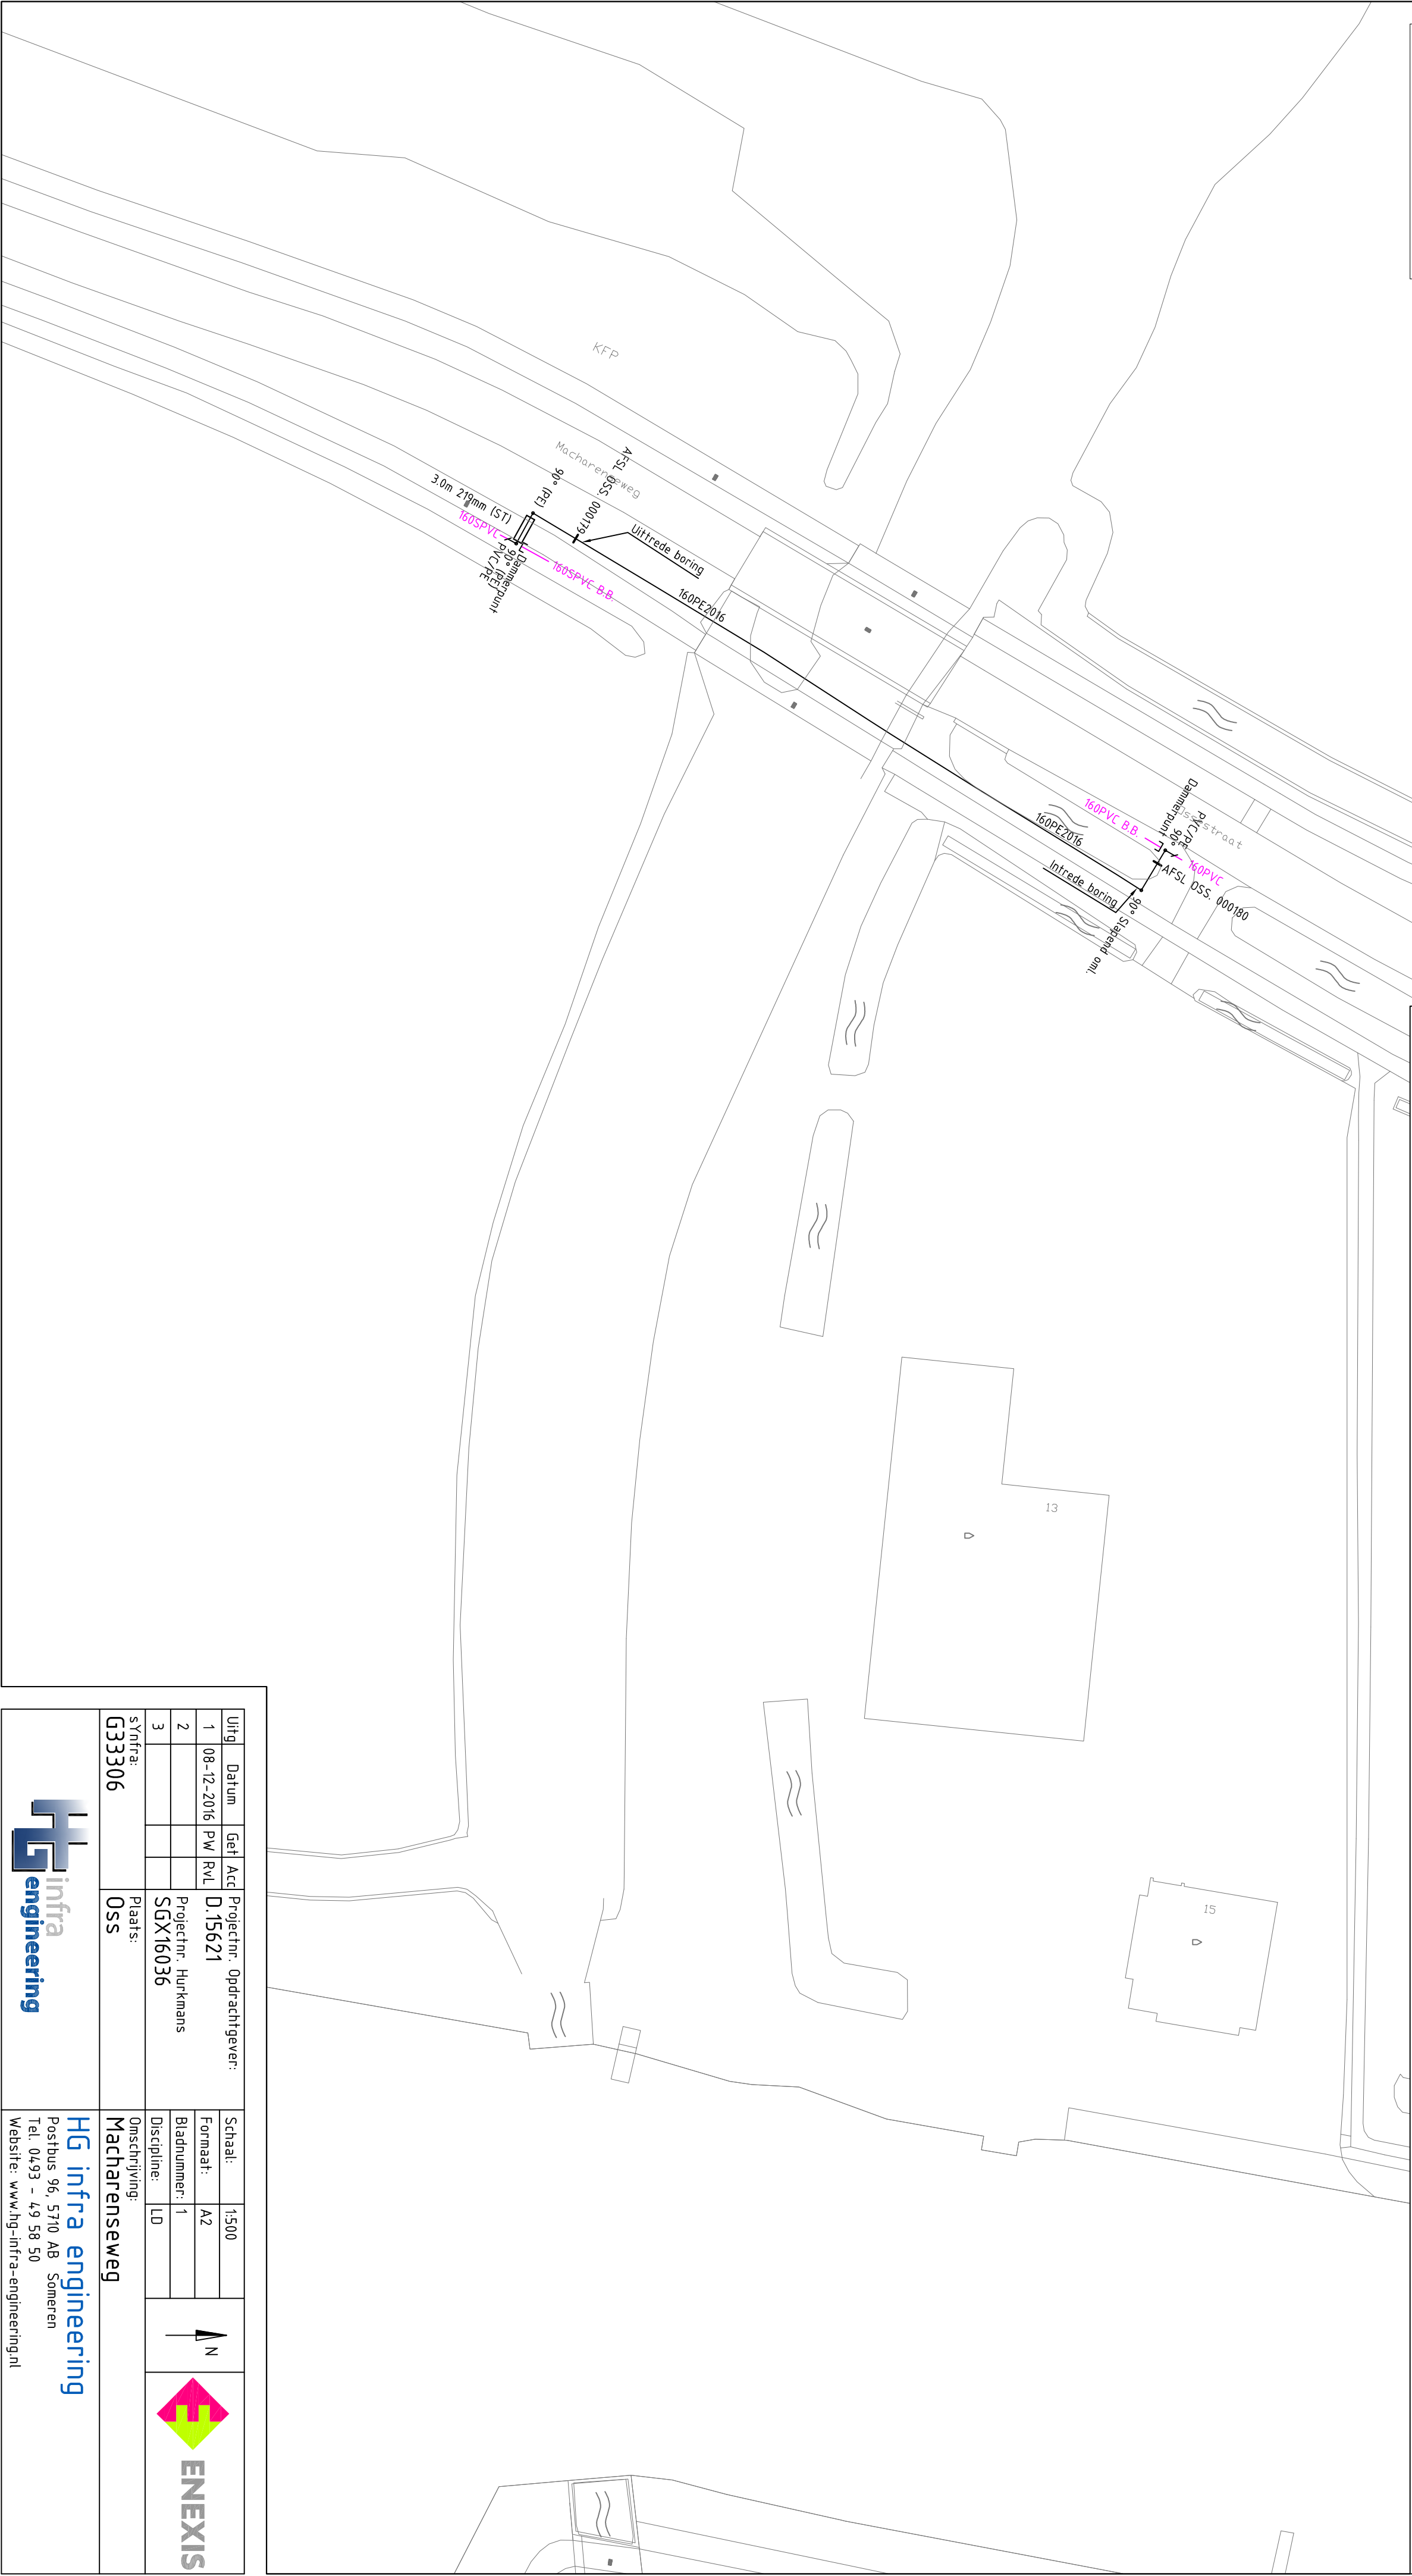
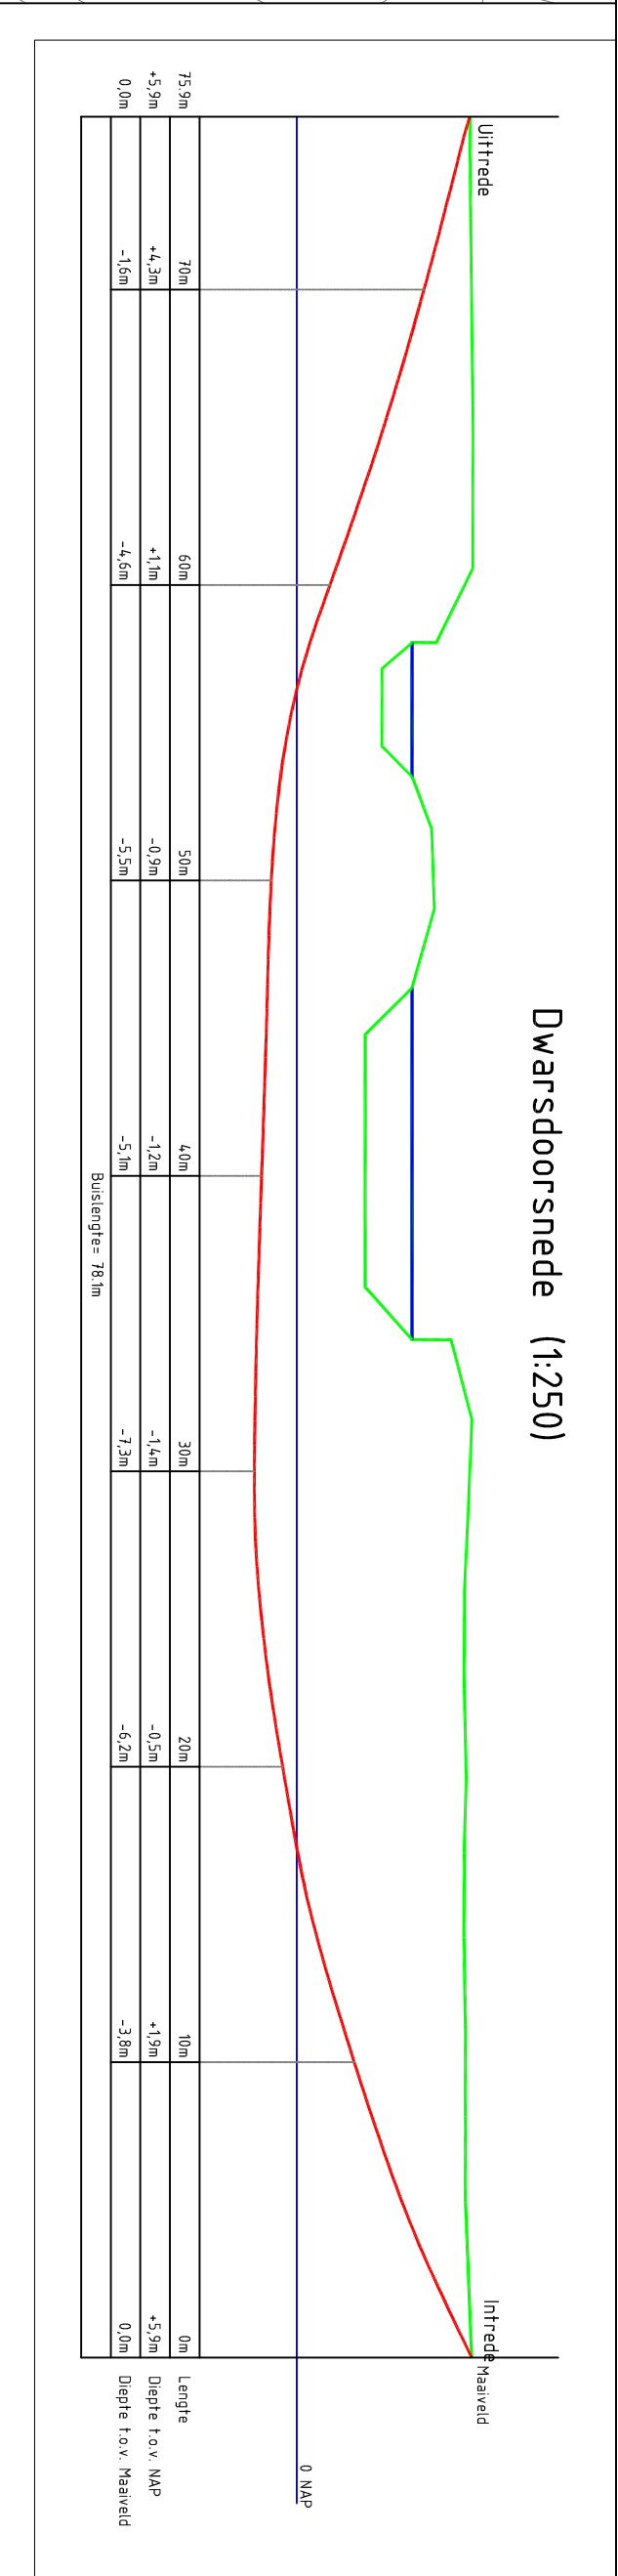


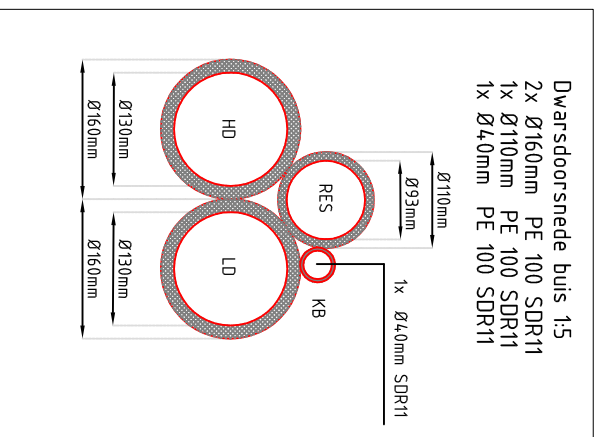

Uiting	Datum	Get Acc	Projectnr. Opdrachtnummer:	Schaal:	1:500	
1	08-12-2016	PW RvL	D.15621	Format:	A2	
2			Projectnr. Hurkmans	Bladnummer:	1	
3			SGX16036	Discipline:	LD	
sYntra:			Plaats:	Omschrijving:		
