
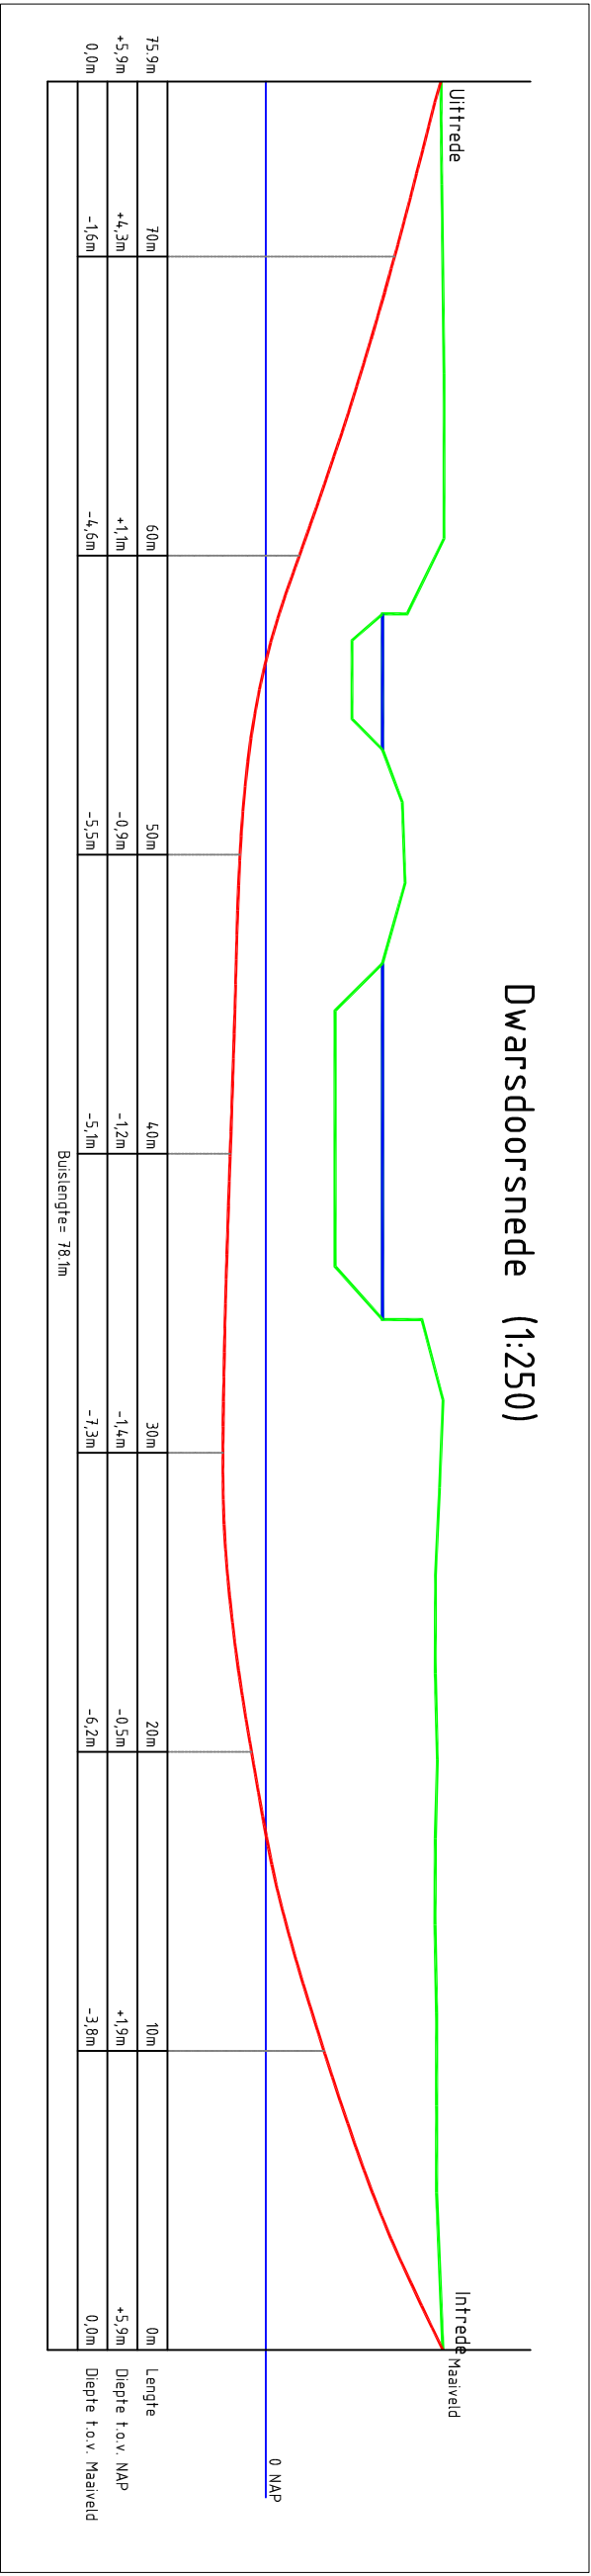


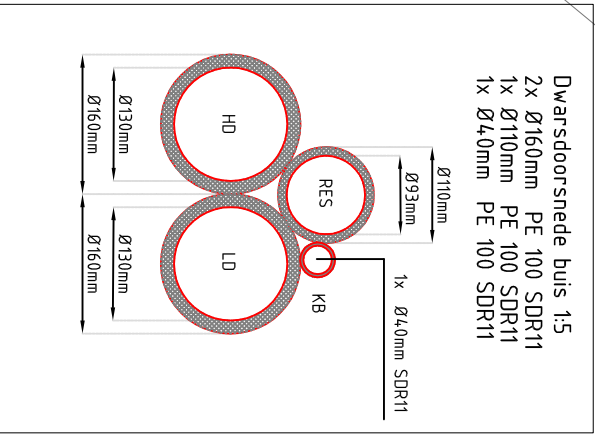

Uitg.	Datum	Get.	Acc.	Projectnr.	Opdrachtgever:	Schaal:	1:500		
1	08-12-2016	PW	RvL	D.15621		Formaat:	A2		
2				Projectnr. Hurkmans		Bladnummer:	1		
3				SGX16036		Discipline:	HD		
sYnfra: G33306				Plaats: Oss	Omschrijving: Machareenseweg				
					HG infra engineering Postbus 96, 5710 AB Someren Tel. 0493 - 49 58 50 Website: www.hg-infra-engineering.nl				