


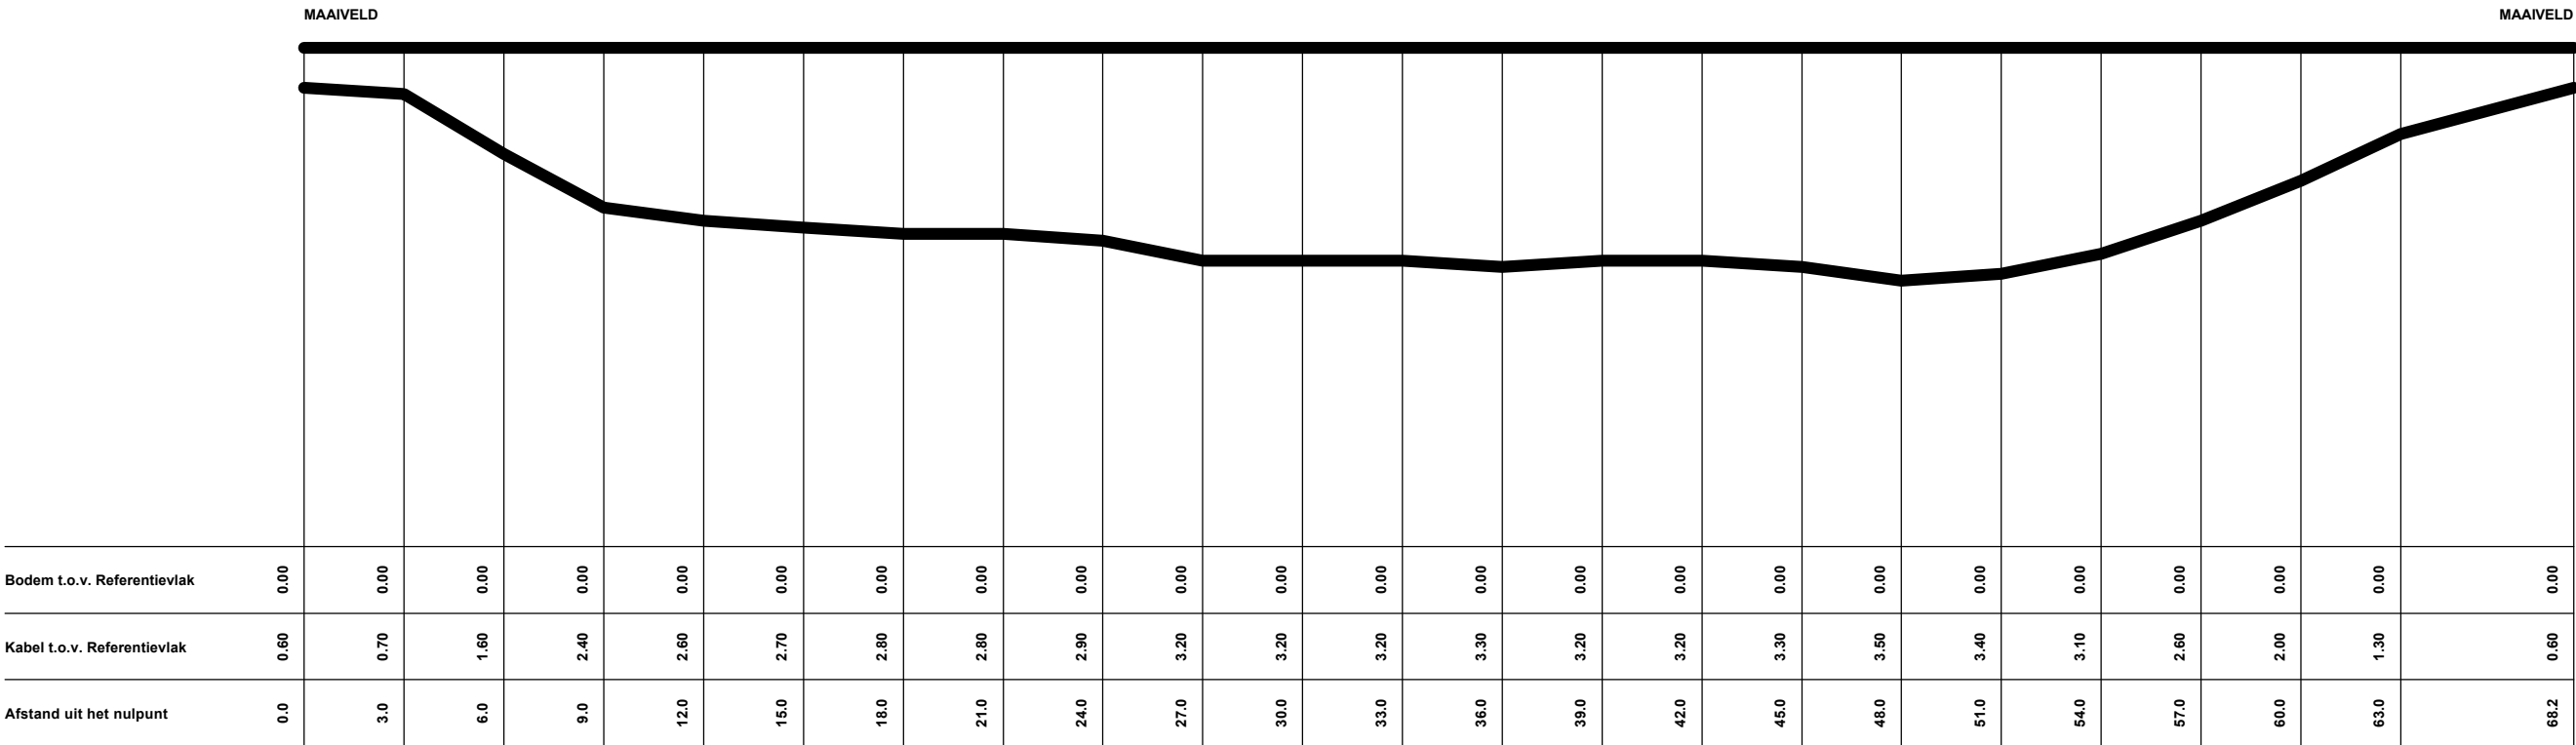

Copyright © KPN B.V. All Rights Reserved.

Tekening Type	Waterkruising
Formaat	A3
Naam	34430
Meldnummer	21O131803
Datum	20 dec 2021
Geprint door	KPN Klic-WION
Detailnaam	34430
Peildatum	20 jun 2008